






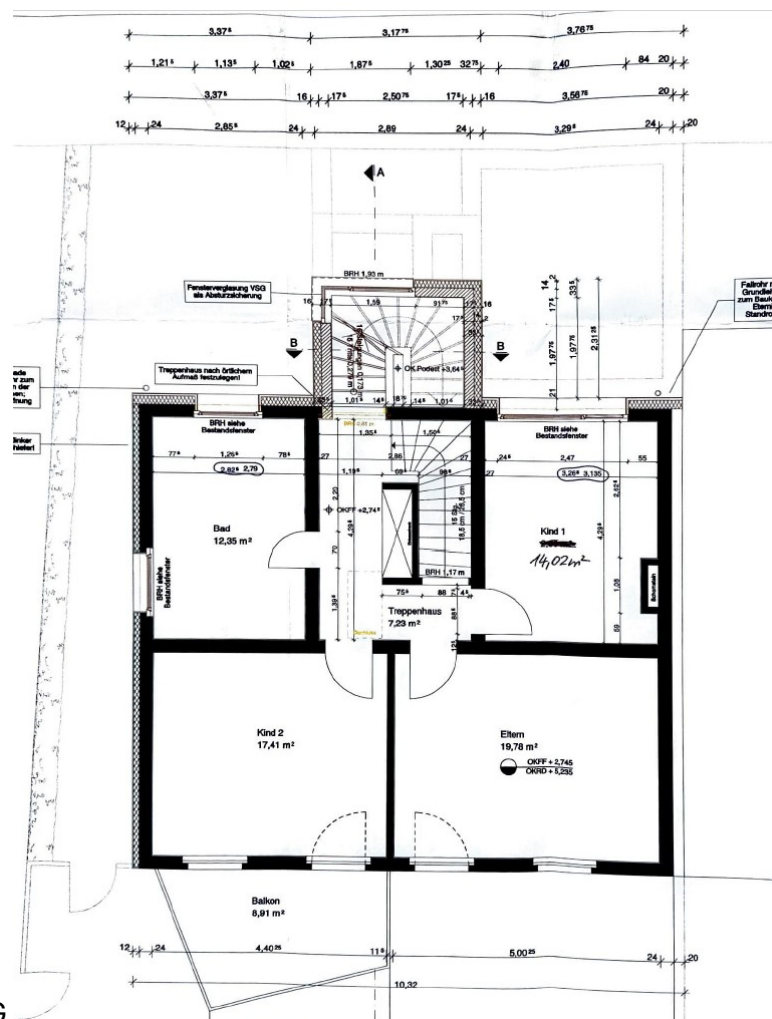

1. OG



Keller