
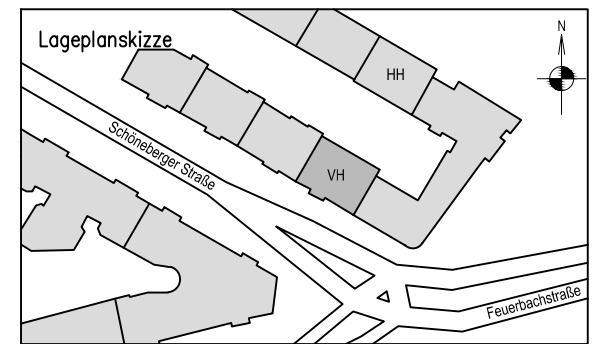
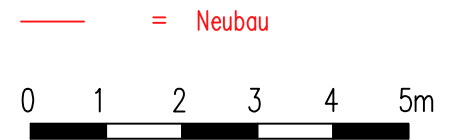


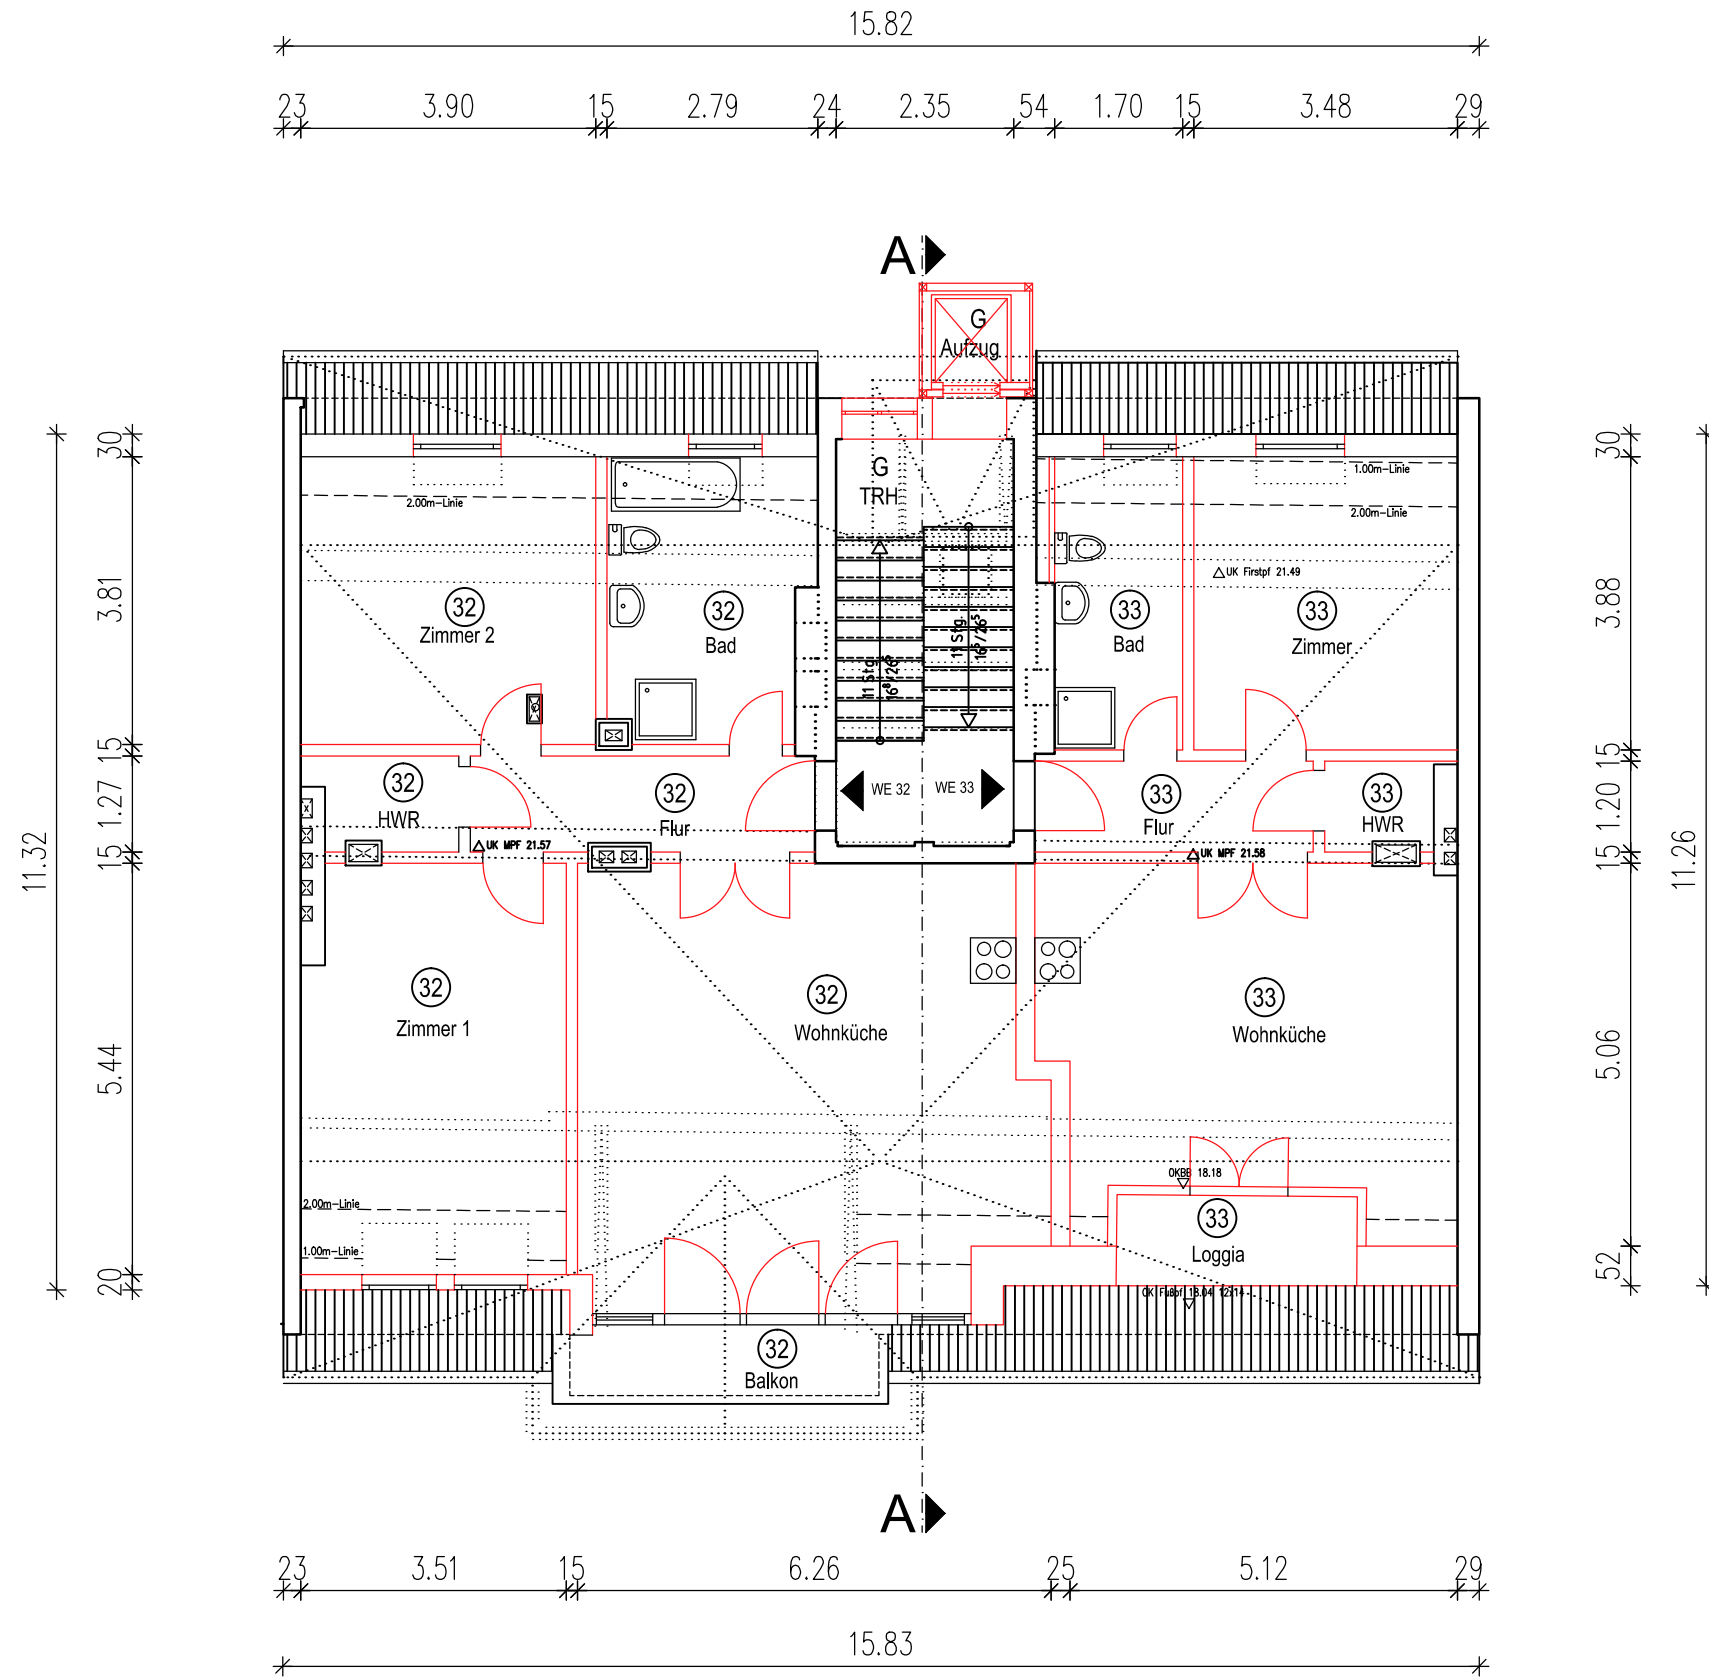

Phase	Abgeschlossenheitserklärung		Projekt-Nr.	A2300511N	
Gebäude	Wohngebäude				
Ort/Straße	12163 Berlin, Schöneberger Str. 9				
Planinhalt	Dachgeschoss		 www.1000hands.de Aufmaß - CAD-Service - Flächen		
Maßstab	1:100/A3	Datum			15.01.2024
Objekt-Nr.	Plan-Nr.				