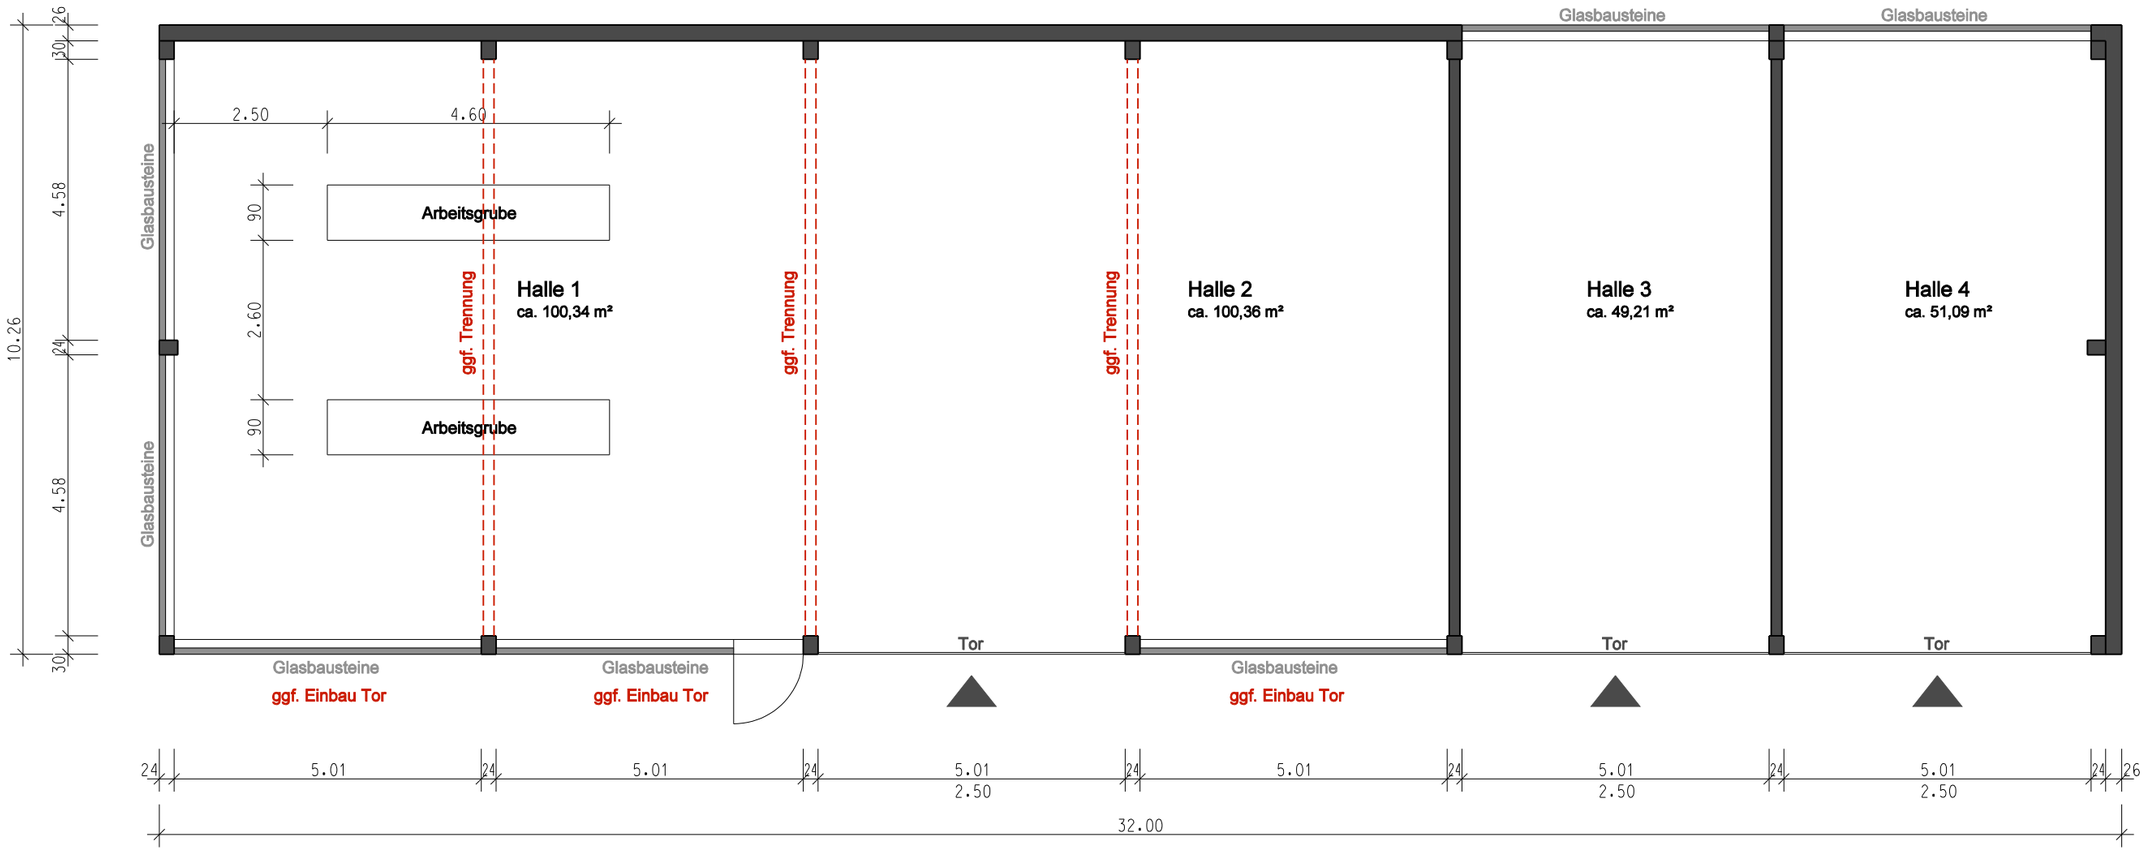

Grundriss Halle