


NORDEN

-295

Verbandsgemeindeverwaltung
Gehört zu Bausehen-N
219
Bauaufsichtlich geprüft
den 18. MR
i.A.

siehe besondere Bedin

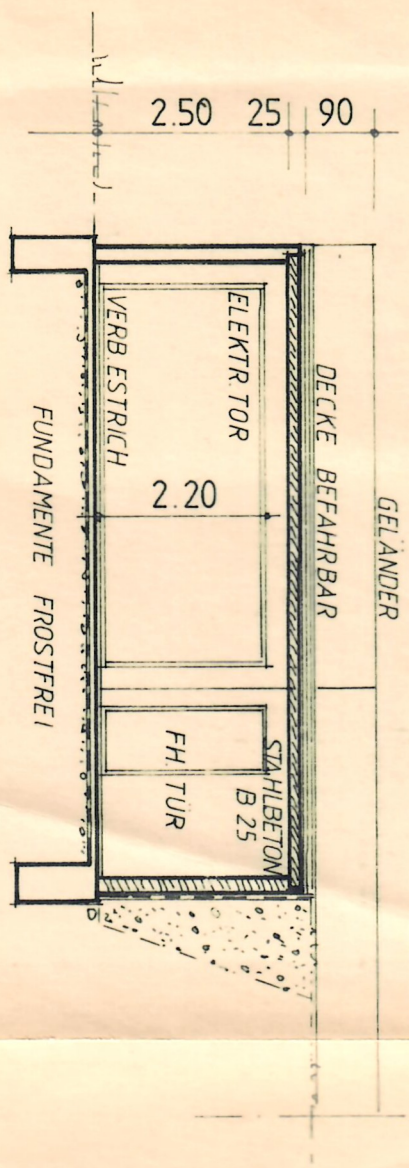

SCHNITT A-A

GRENZE

NEUBAU EINER DOPPELHAUSE
FRAU MARIE LUISE L. ...
5230 ALTENKIRCHEN HEIMSTRASSE

ANSICHTEN GRUNDRISS
M 1:100
GEZ. U. BISCHOF
AUGUST 1991

BAUHERR:

H. Klee

Handwritten signature and stamp.