


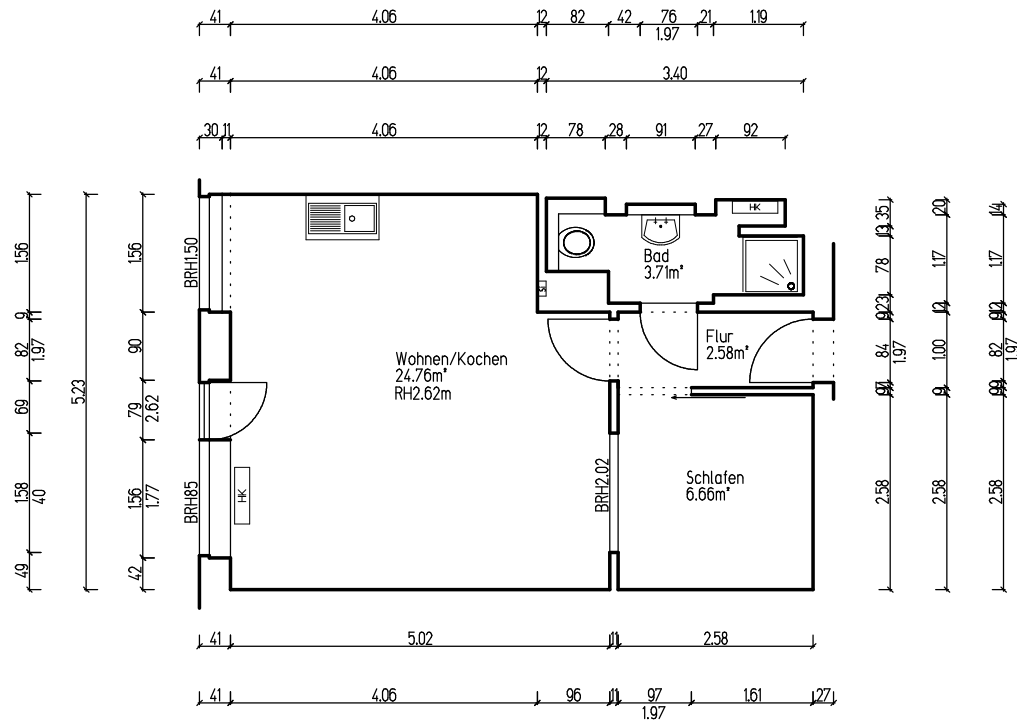

Bestandsaufmaß

Clausiusstr.10, Berlin 1.0G rechts hinten

Maßstab 1:100, Stand Juni 2026

Freyman CAD Service GmbH

Köpenicker Landstr.268, 12437 Berlin

<http://www.vermesserberlin.de>