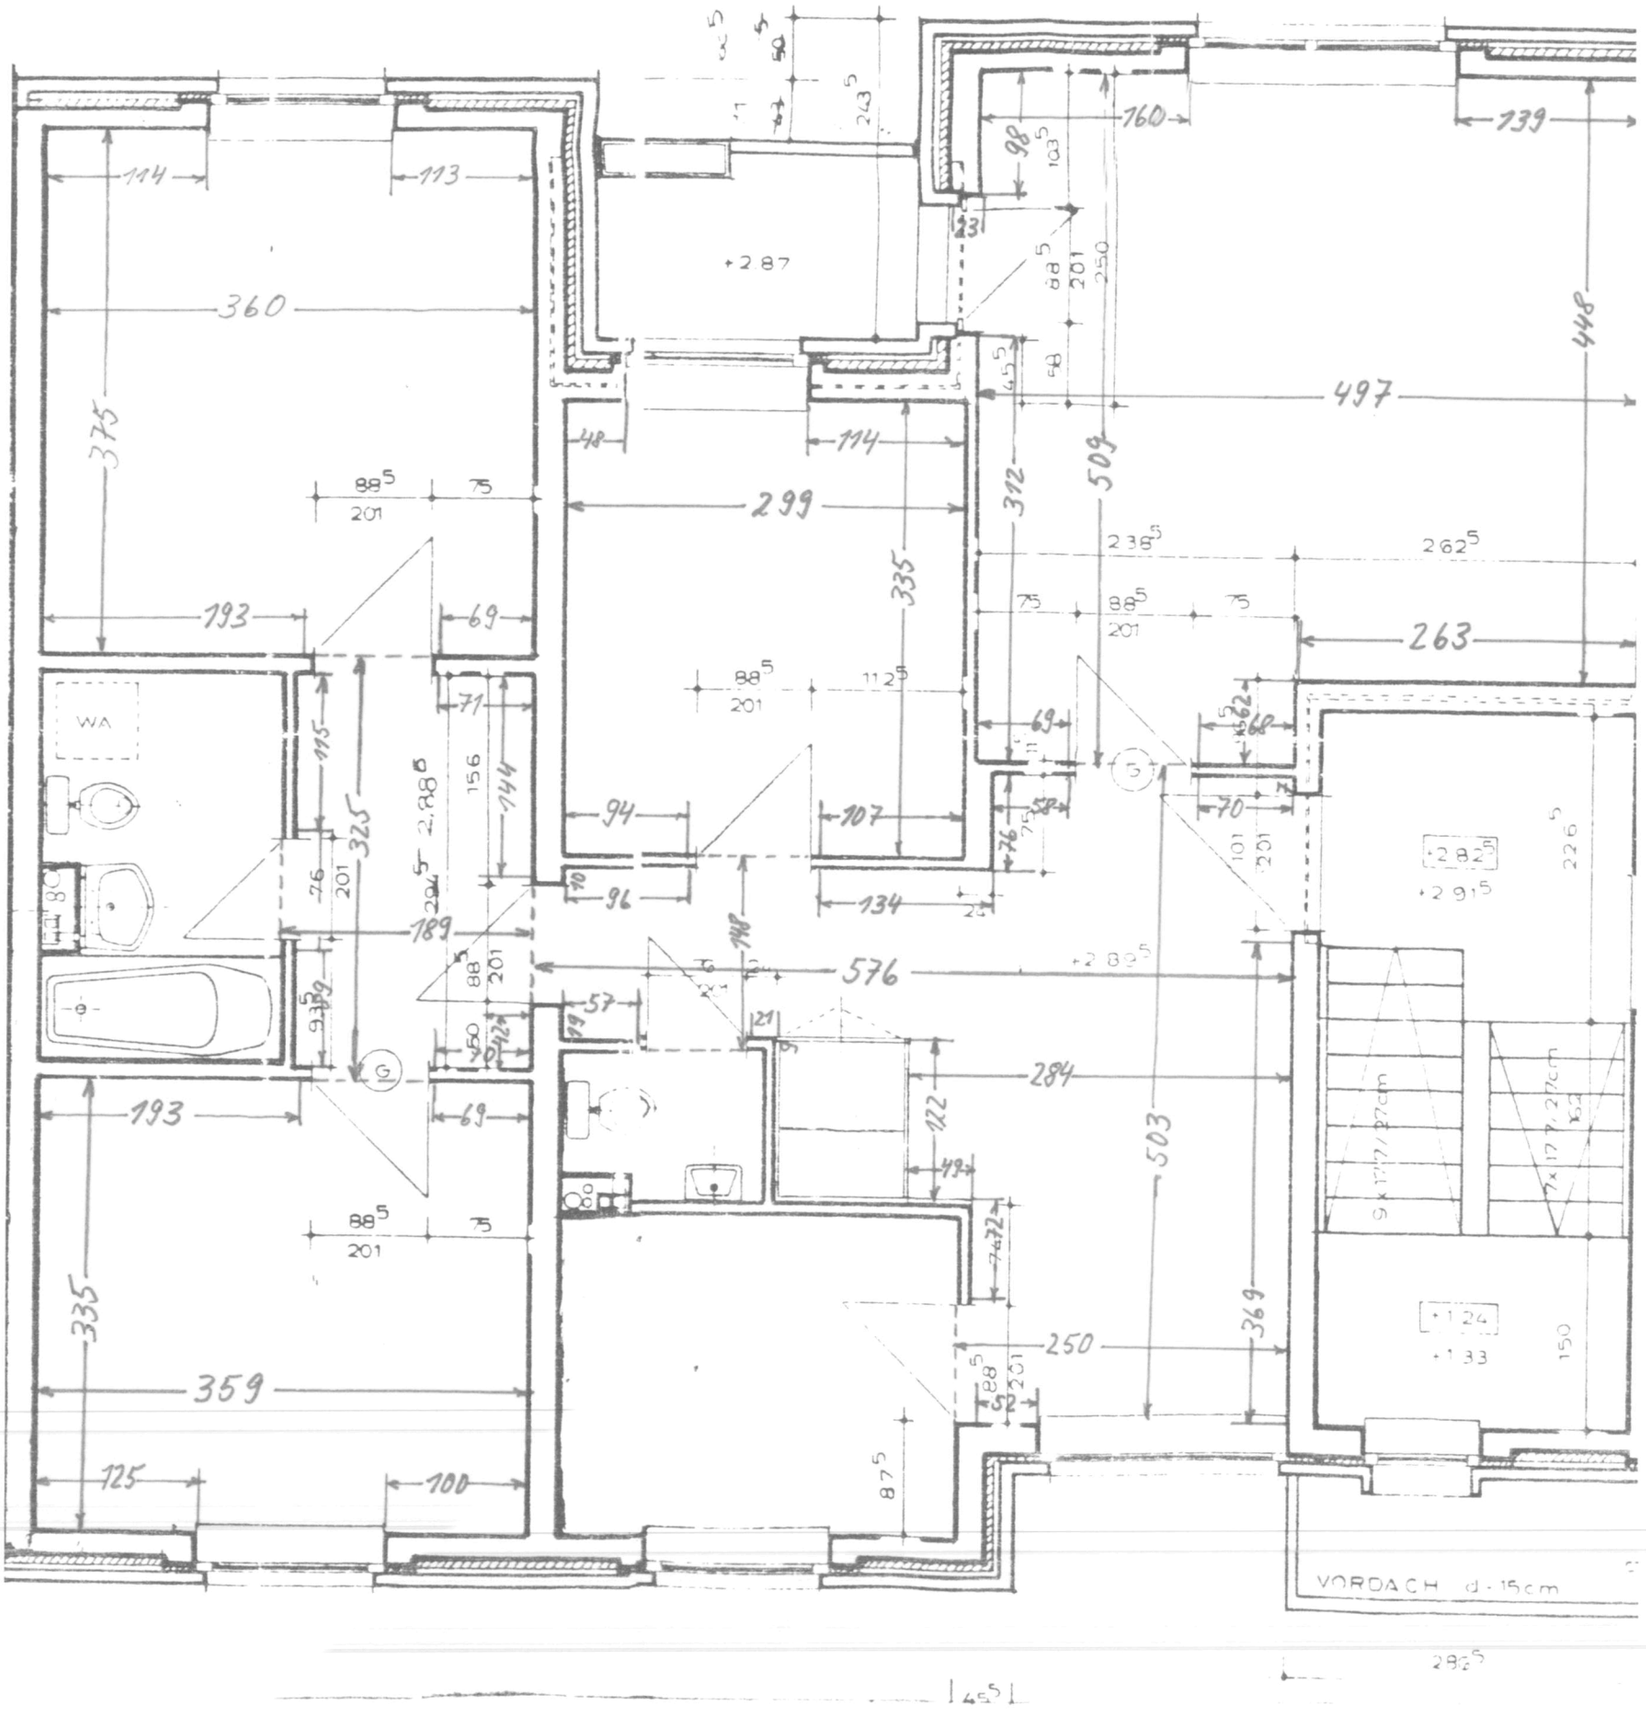
WA
+2.87
+2.88
+2.89
+2.91
+2.82
+1.24
+1.33
VORDACH d. 15cm