

DIN 18072 Küche und Bad
 DIN 4117 Abdichtung gegen Erdfeuchtigkeit
 DIN 68900 Holzschutz
 DIN 4701 Wärmebedarf bei Zentralheizungen
 DIN 18050 Fensteröffnungen
 DIN 18100 Türöffnungen

Technisch geprüft
 nach den Wohnungsbau-
 förderungsbestimmungen
 Opladen, den 13. SEP. 1974

Wagner
 (Wagner)
 Bering, Kreisangestellter


Technisch geprüft
 Stadtbauamt
 Radevormwald

U. Doppelert
 Hochbau-Ing.

14. Juli 1974

INTERMANNSTADTEN

Gezeichnet	AM
UNTERGEZEICHNET	NORMALTYP
ENDTYP LINKS	
Blatt Nr. 02/211	0,64/0,58
Größe	1:400
Bezeichnet	HF
Datum	24.07.1973
Gezeichnet	

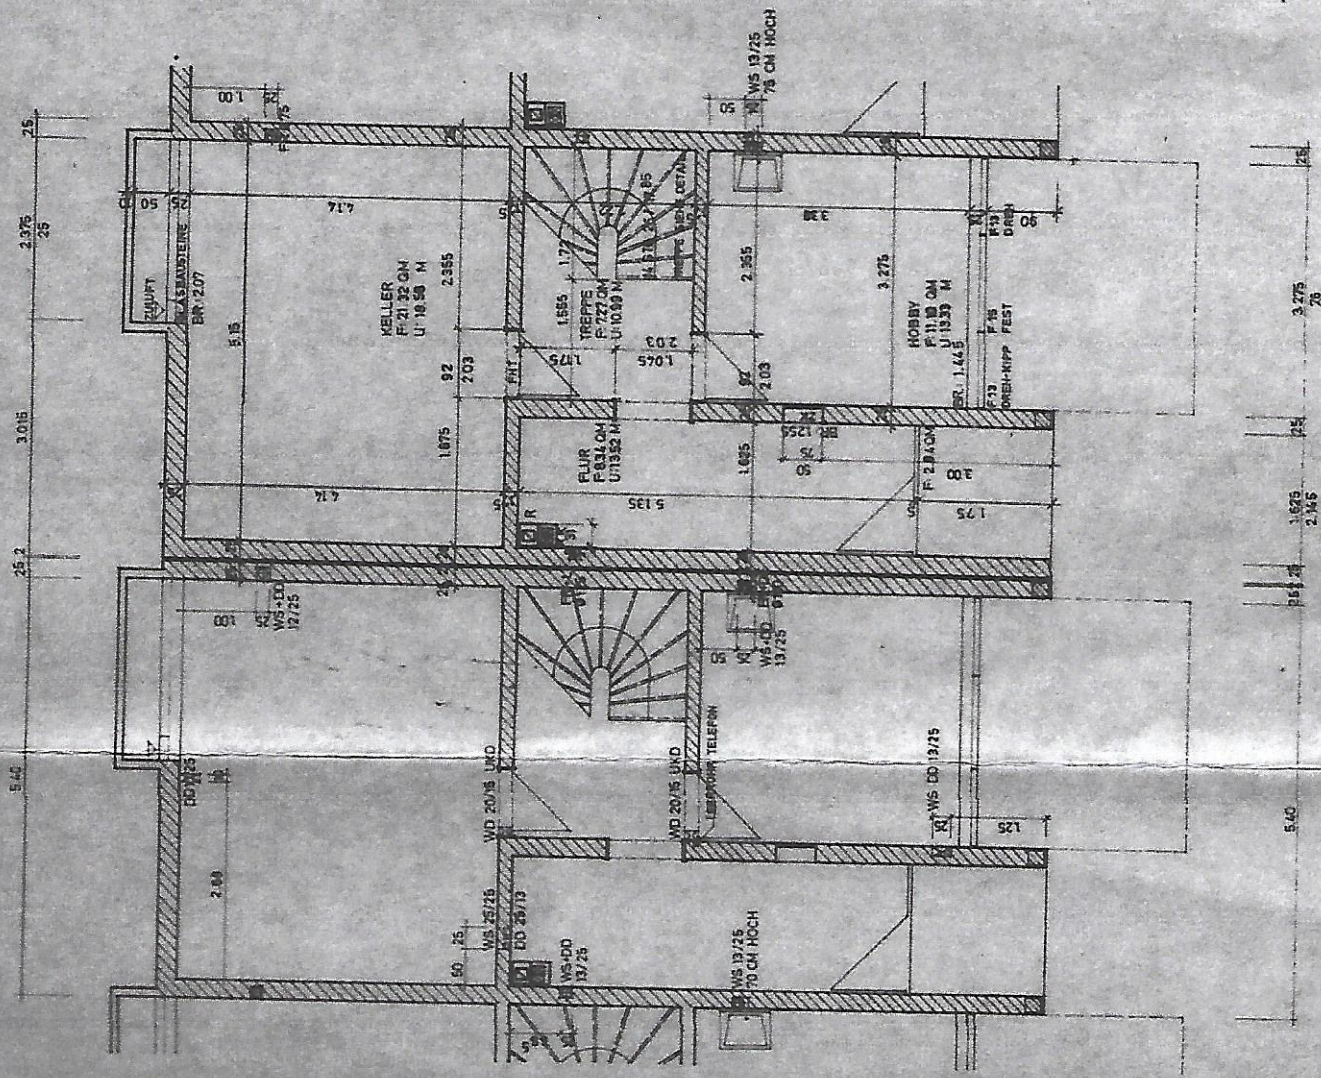


Erdgeschoss







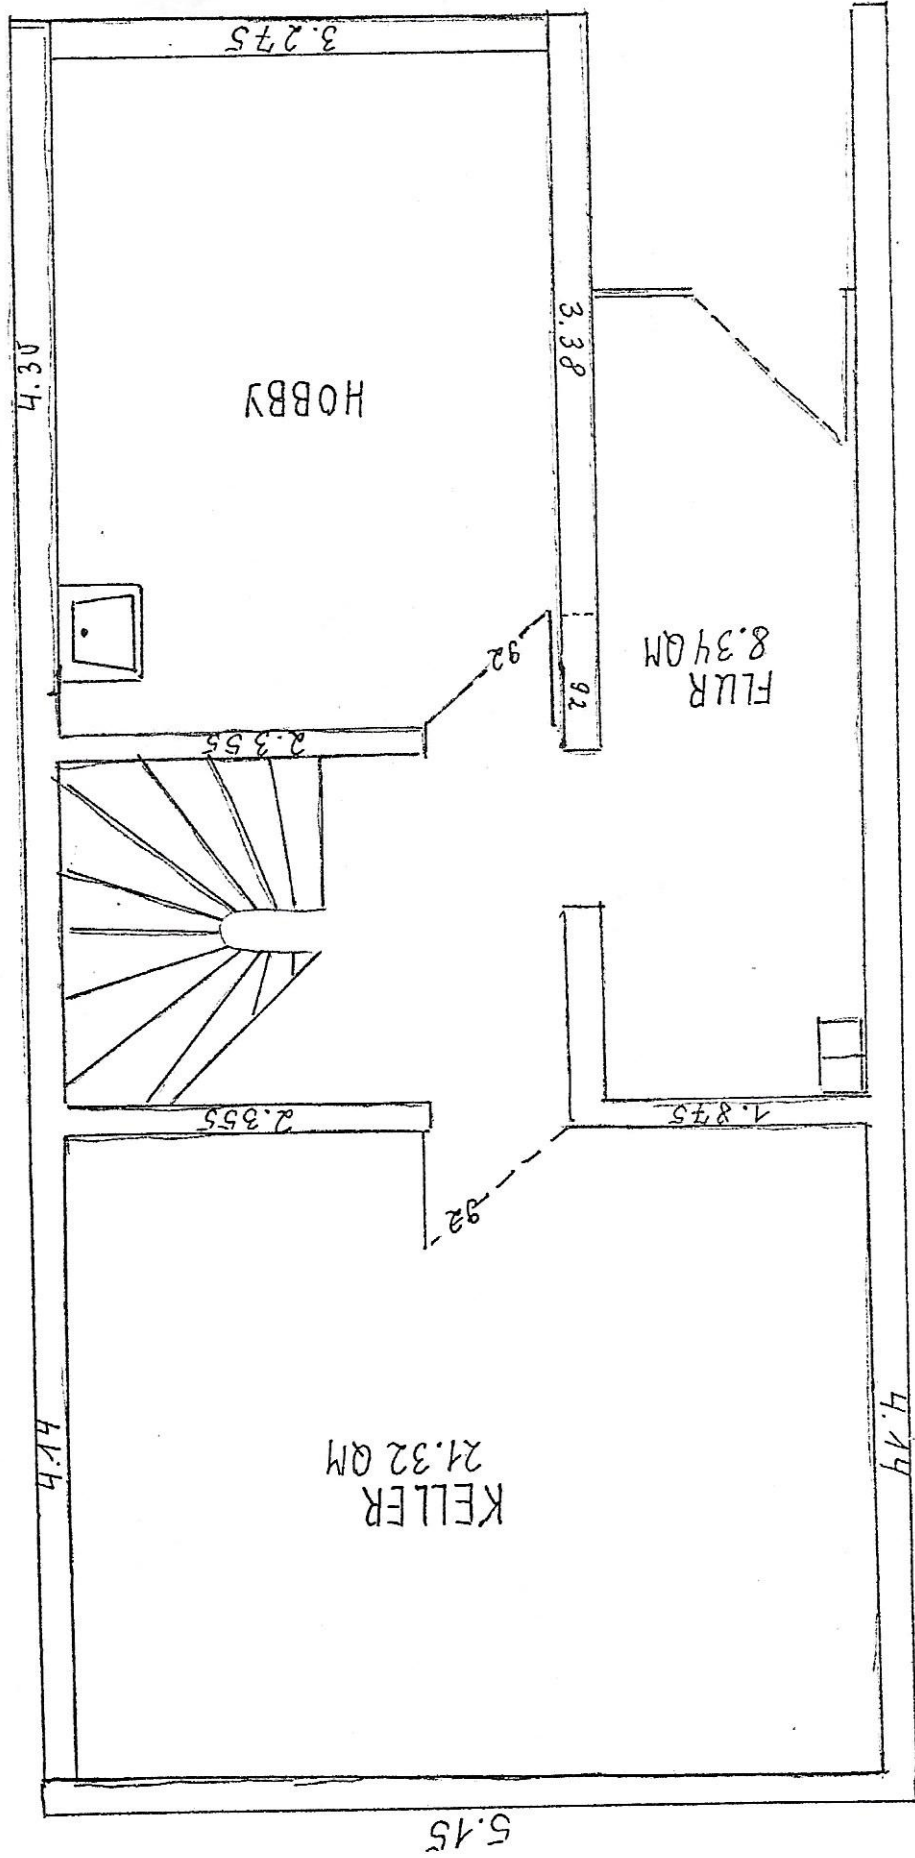

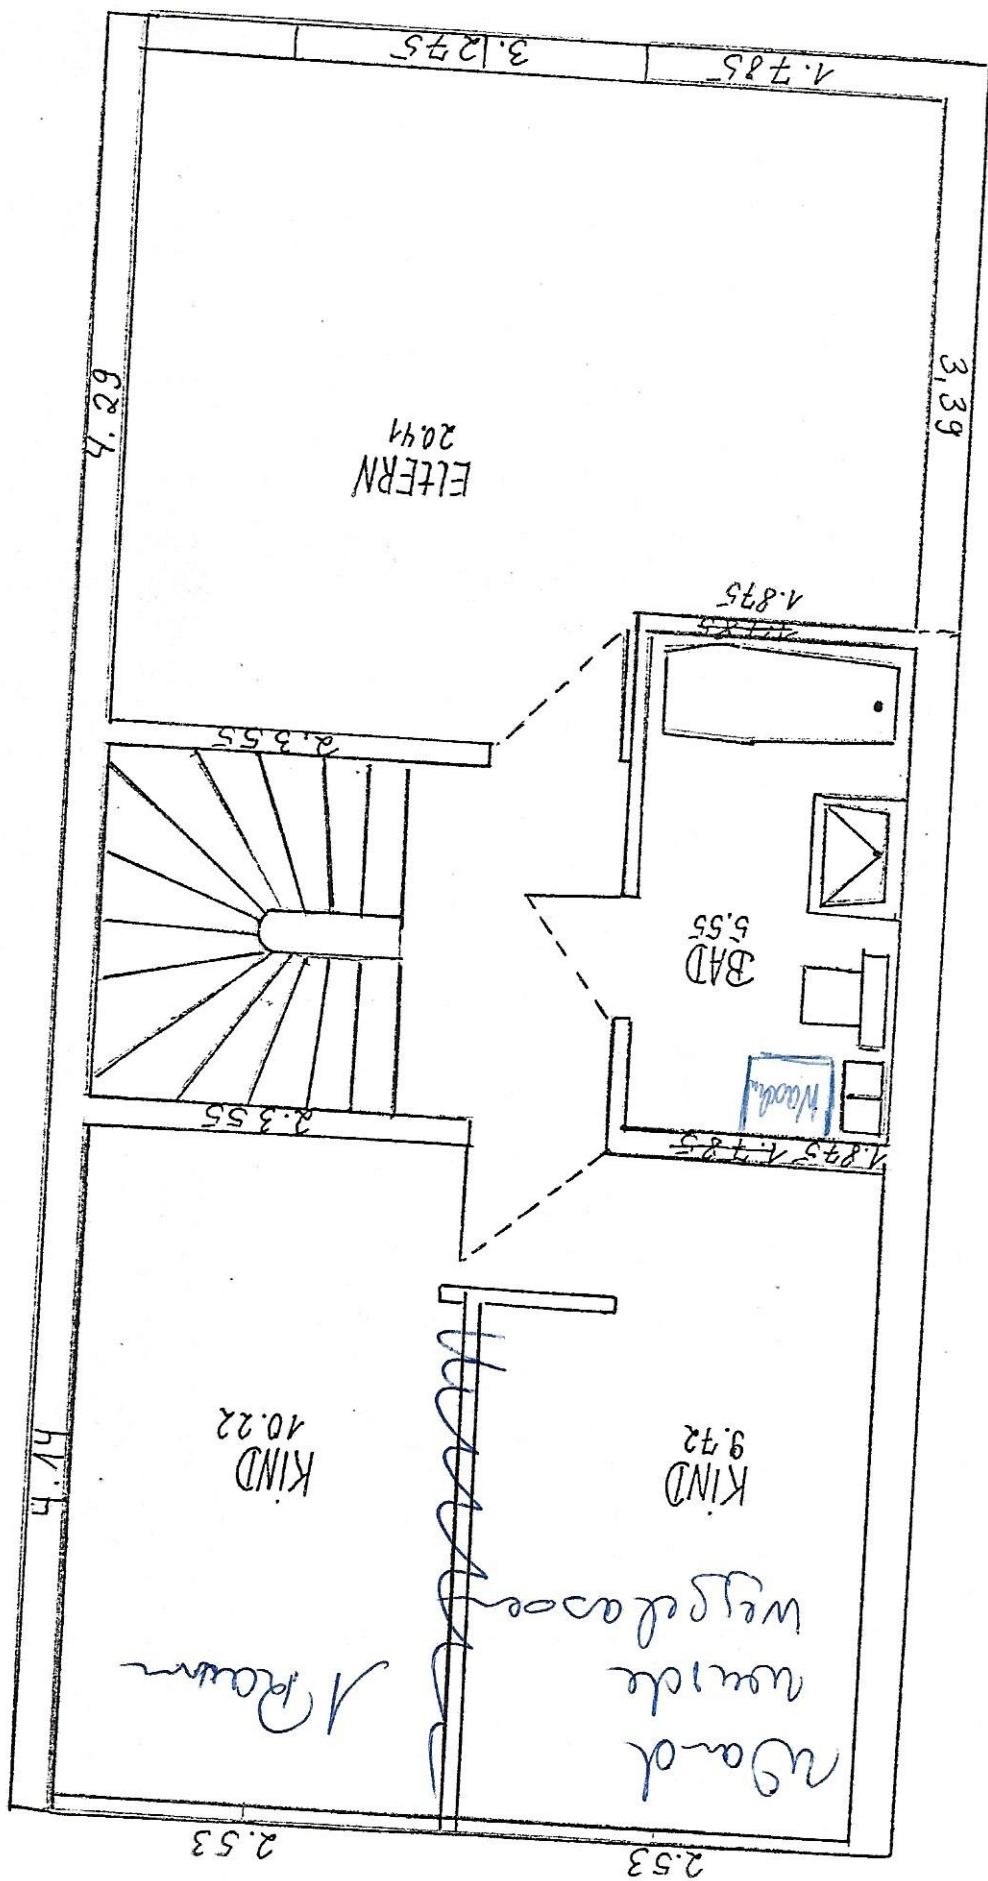

