


▼ 1. Obergeschoss

Wirtschaftsdienste



Beatrix Bartusch
Th.-Körner-Str. 3 | 04895 Falkenberg/Elster
0178 - 712 80 80
beatrix@bartusch-vm.de

Carolin Kuauel

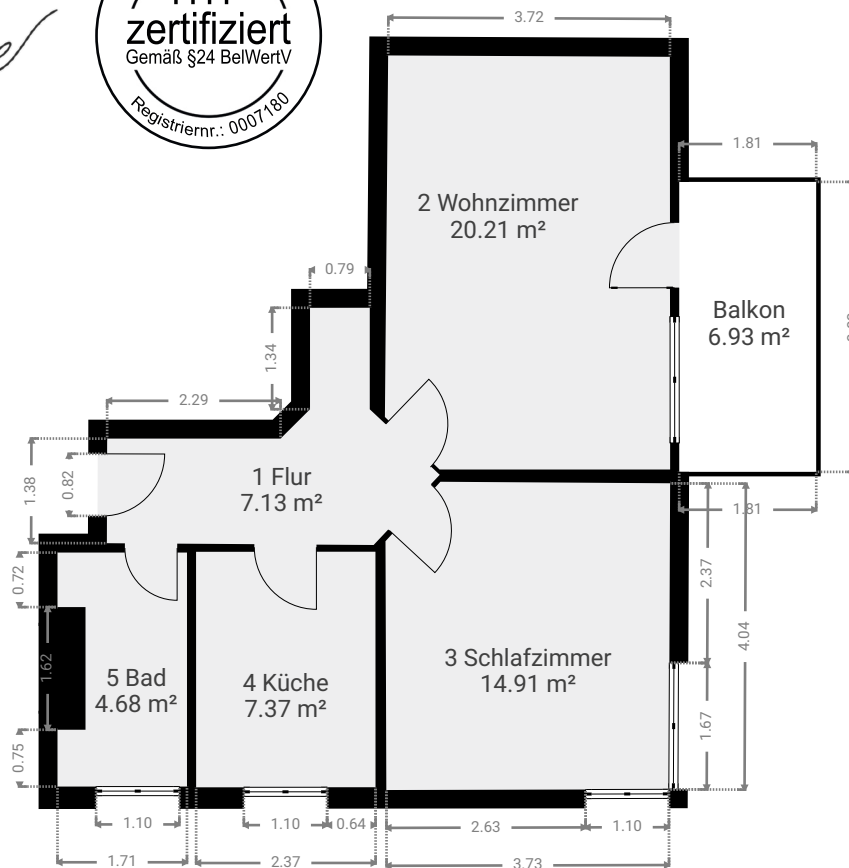



▼ **1 Flur**
1. Obergeschoss

BREITE: 4.40 m • LÄNGE: 3.13 m
BEREICH: 7.13 m² • UMFANG: 13.75 m

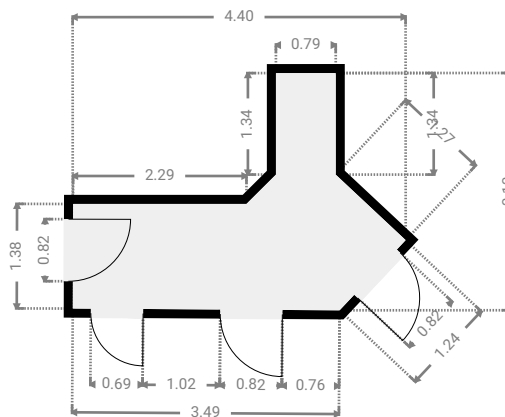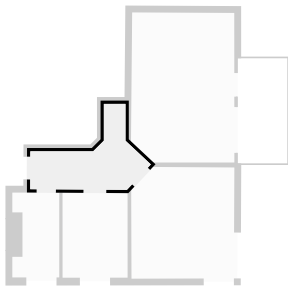



▼ **2 Wohnzimmer**
1. Obergeschoss

BREITE: 3.77 m • LÄNGE: 5.47 m
BEREICH: 20.21 m² • UMFANG: 17.99 m

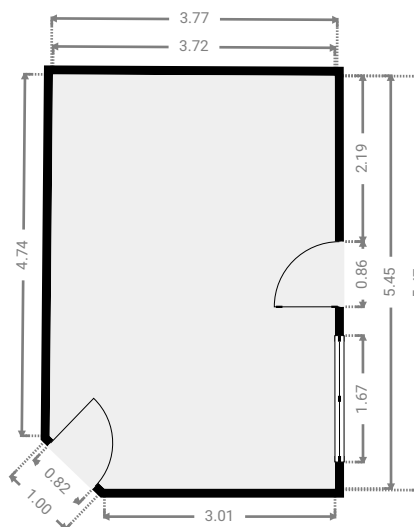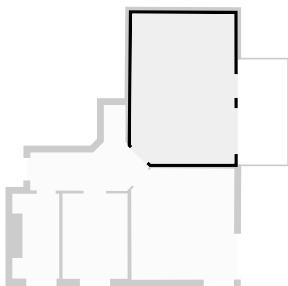



▼ **Balkon**
1. Obergeschoss

BREITE: 1.81 m • LÄNGE: 3.83 m
BEREICH: 6.93 m² • UMFANG: 11.28 m

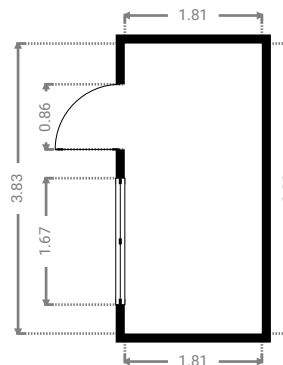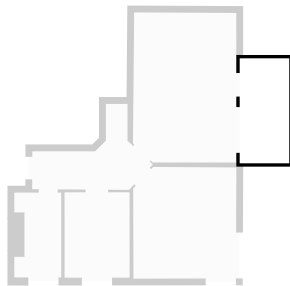



▼ **3 Schlafzimmer**
1. Obergeschoss

BREITE: 3.76 m • LÄNGE: 4.07 m
BEREICH: 14.91 m² • UMFANG: 15.16 m

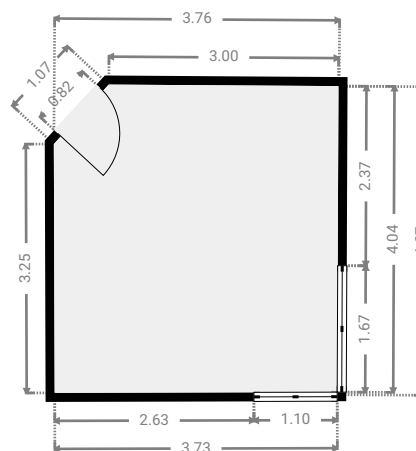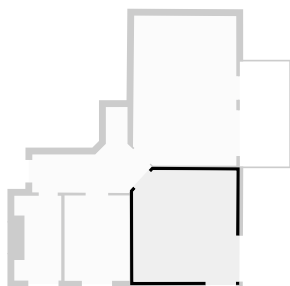

▼ **4 Küche**
1. Obergeschoss

BREITE: 2.37 m • LÄNGE: 3.11 m
BEREICH: 7.37 m² • UMFANG: 10.96 m

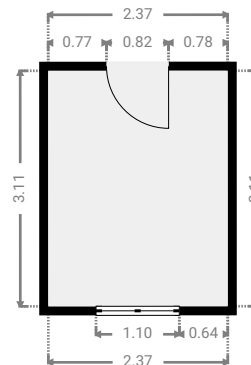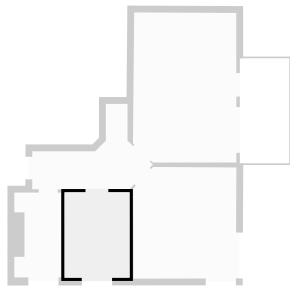

▼ **5 Bad**
1. Obergeschoss

BREITE: 1.71 m • LÄNGE: 3.09 m
BEREICH: 4.68 m² • UMFANG: 10.34 m

