


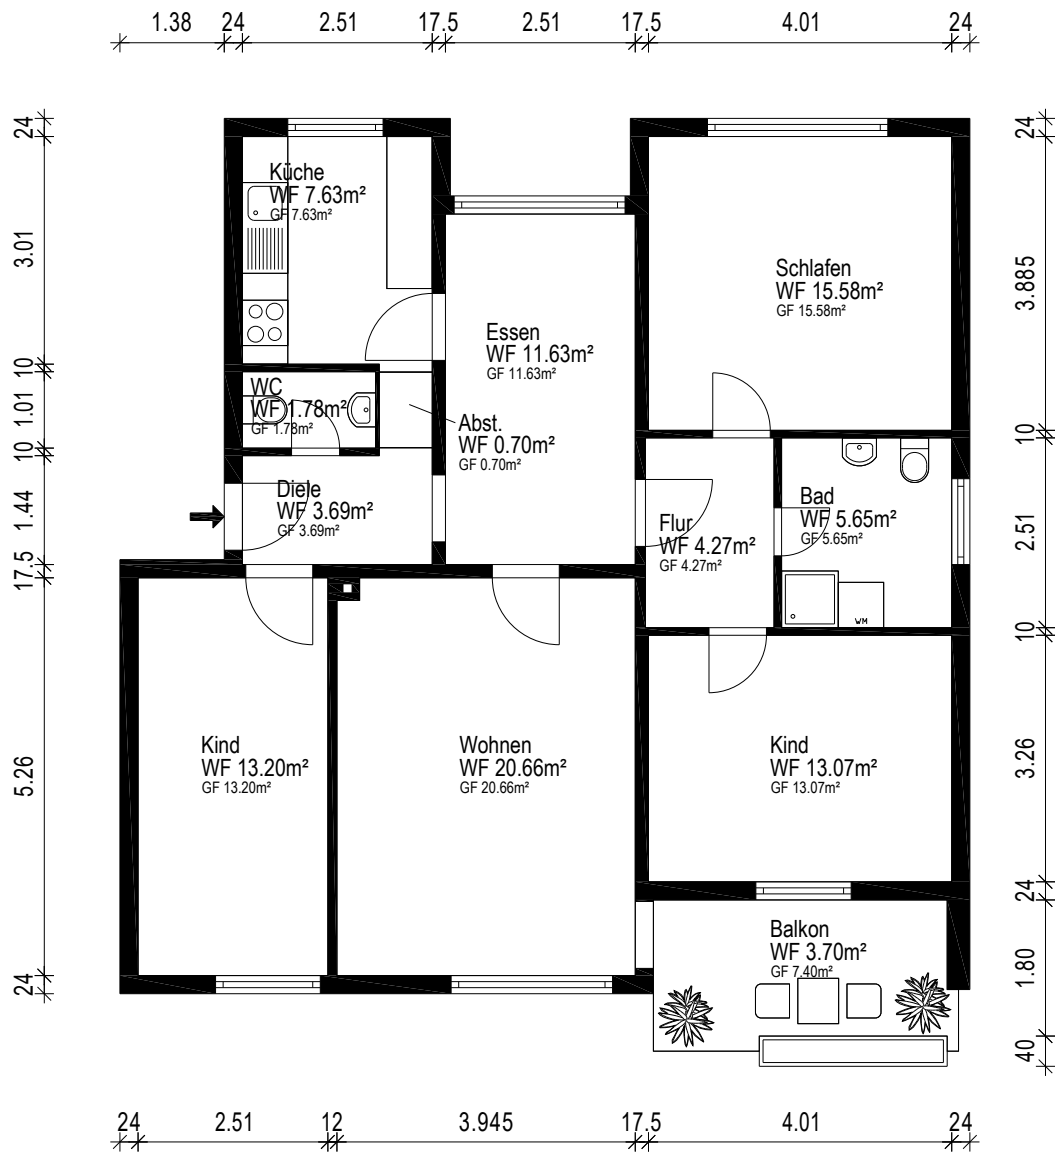

Gebäude ETW		
Ort/Straße 94315 Straubing, Ludwig-Scherl-Ring 3		
Planinhalt Erdgeschoss		 Aufmaß - CAD-Service - Flächen
Maßstab 1:100	Datum 10.08.2026	
Objekt-Nr. -	Plan-Nr. 1	