


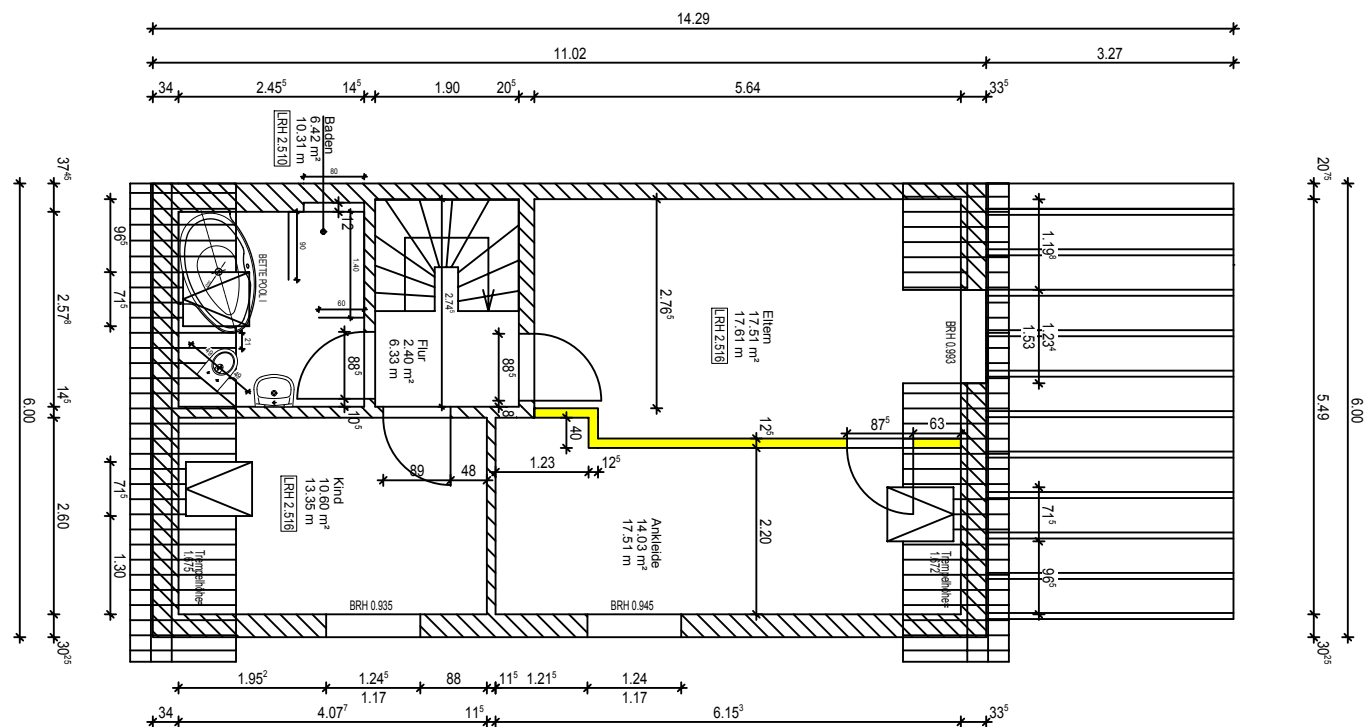

OBERGESCHOSS

PLANINHALT

Grundriss Obergeschoss

MASSTAB
1:100

PROJEKT-NR.

PLAN-NR.
02

DATUM
17.01.2018