

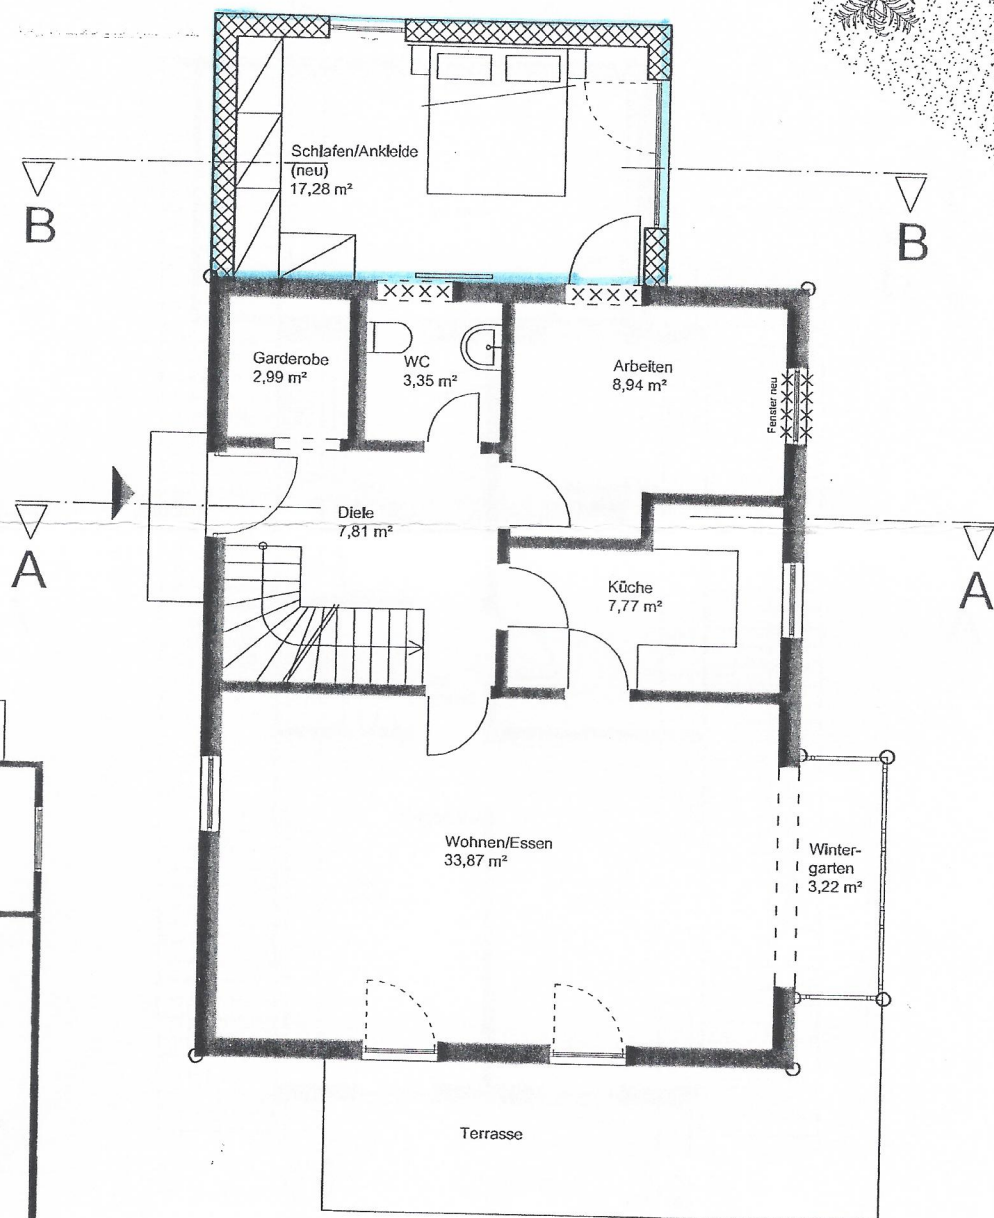



Flur Nr.
916/18

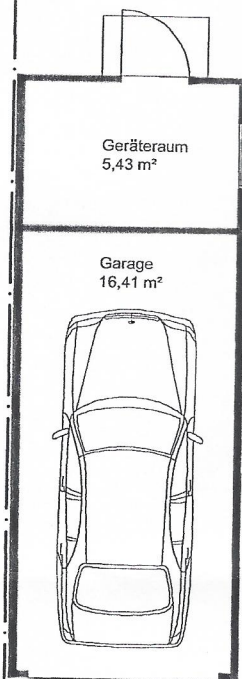

Grundriss ERDGESCHOSS

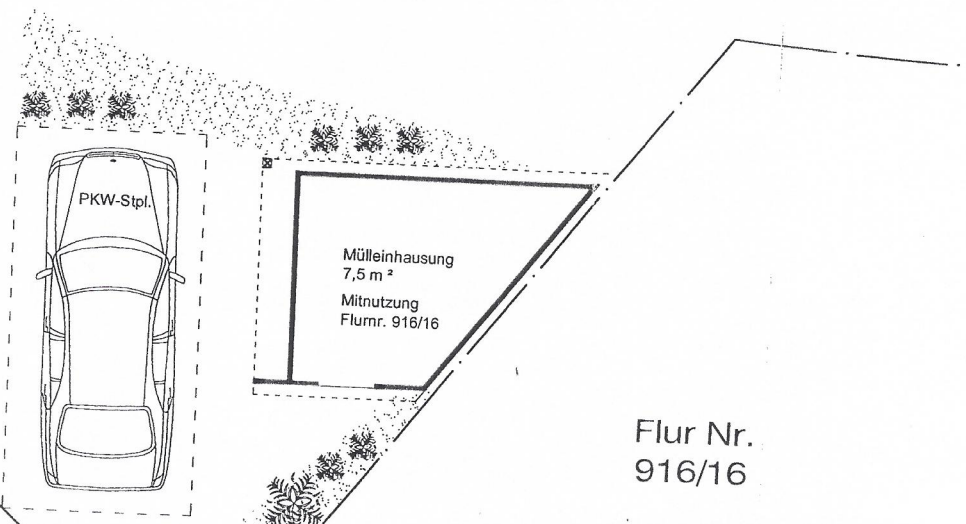

07.02.76
Am V

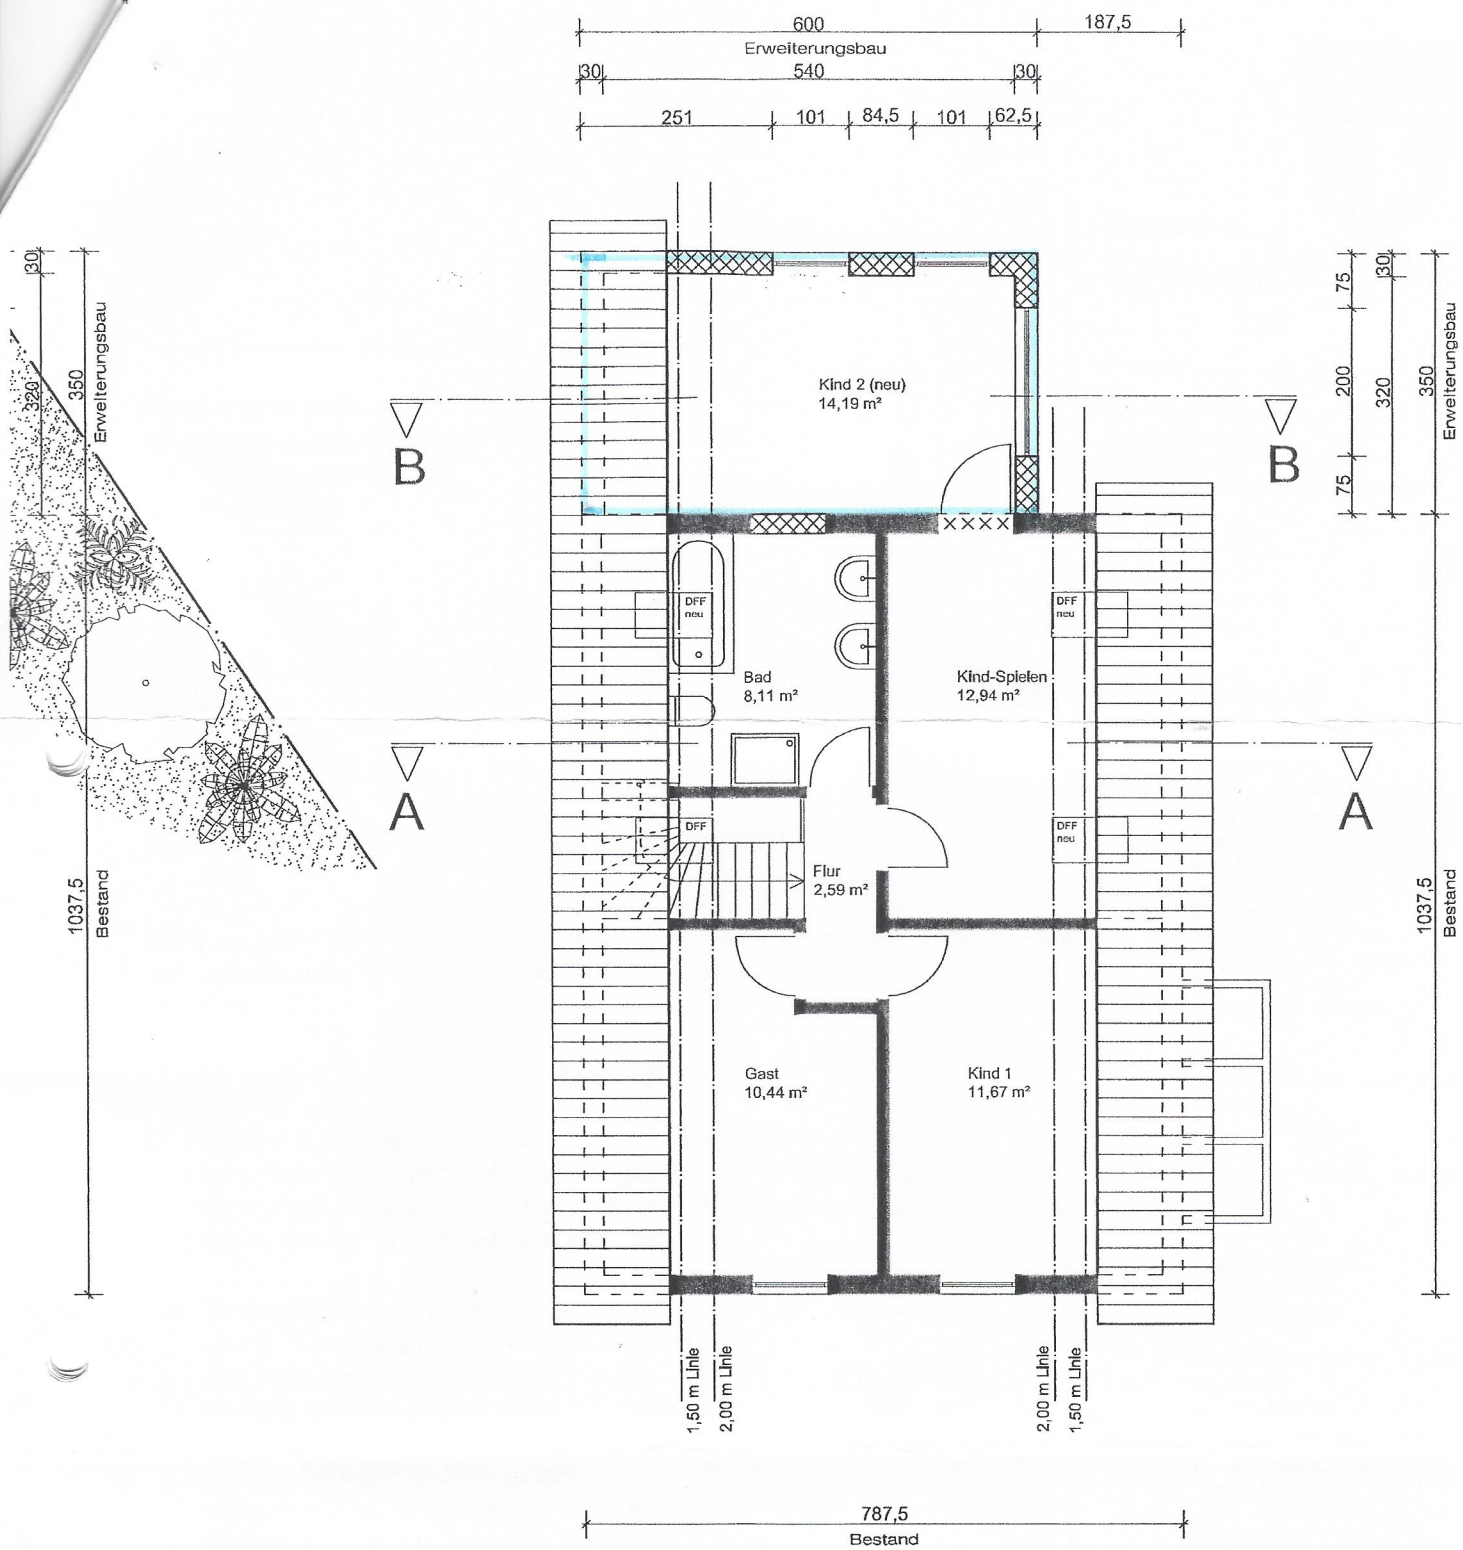

Grundriss DACHGESCHOSS

Sofern Maßangaben in den Auflagen der Baugenehmigung von denen im genehmigten Bauplan abweichen oder Maßangaben im genehmigten Bauplan gänzlich fehlen, gelten die Maßangaben in den Auflagen der Baugenehmigung.