


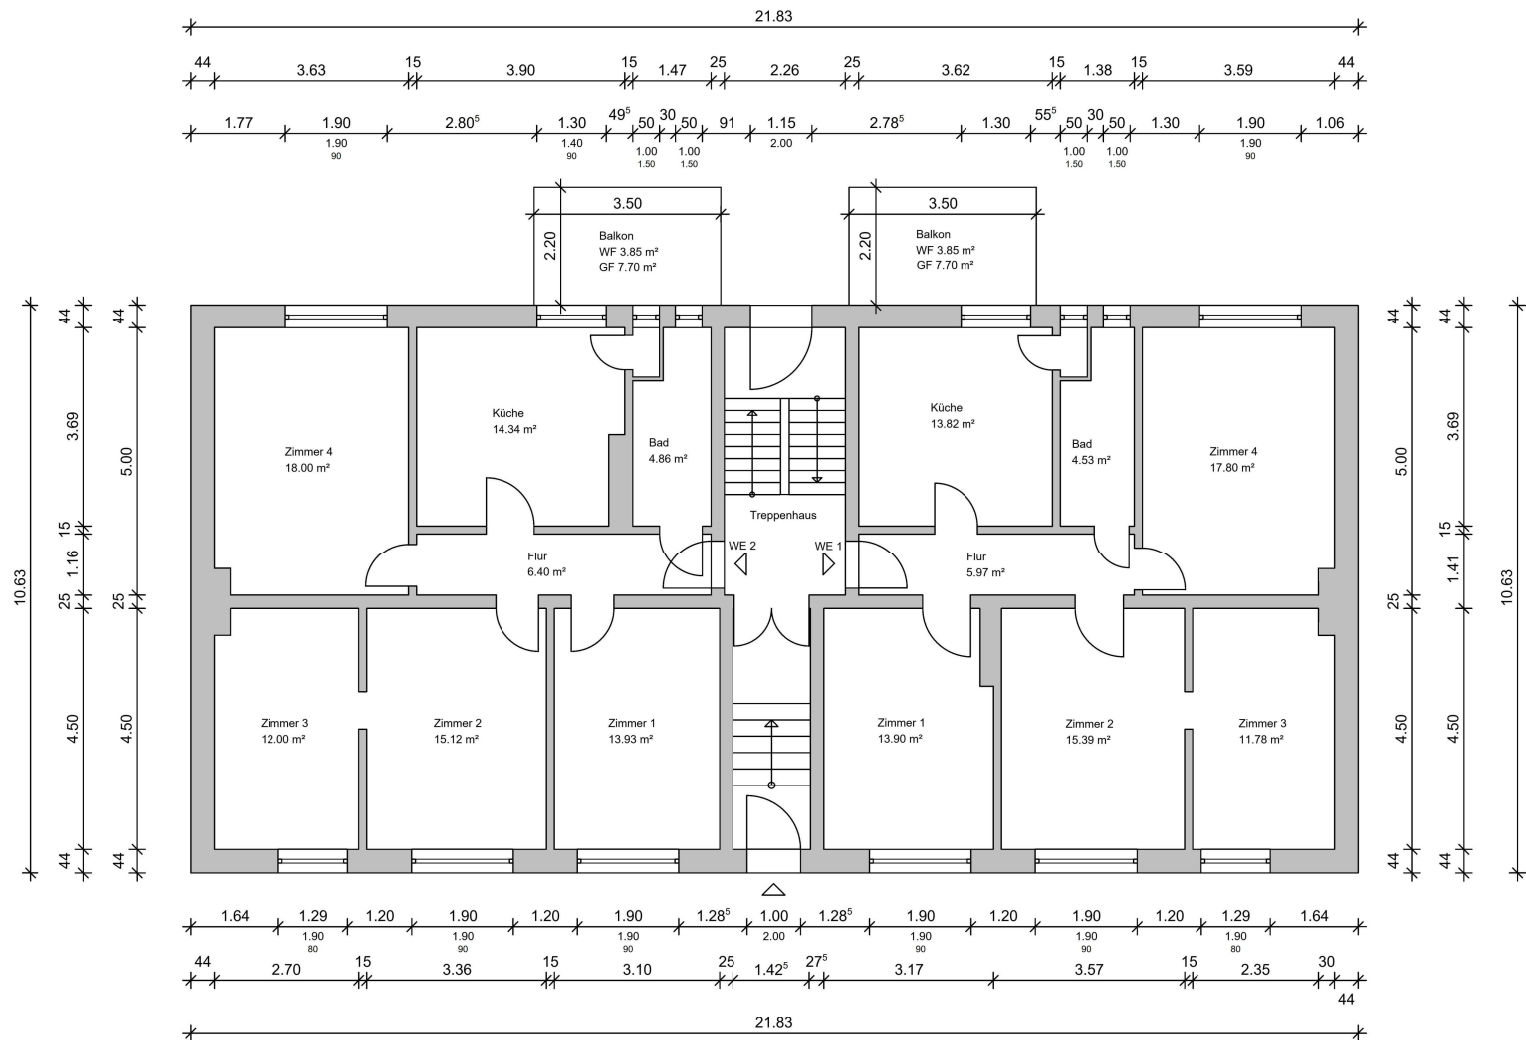


Bestand

Marienstraße 4, 26382 Wilhelmshaven

0 1 2 3 Meter

Planinhalt: Erdgeschoss		Alle Maße sind vor Ort zu prüfen!		Maßstab: 1:100	gezeichnet	Datum
		Maßtoleranzen nach DIN 18202			geprüft	Datum
Planungsstand:	Bestand	Index:	Projektnummer:	Plannummer:	Plandatum:	
Darstellungsart:	Grundriss			1	10.09.2025	
		Lucas Kramer			Marco Polzin (M.Eng.)	
		Genossenschaftsstraße 58a			Bauingenieur	
		26389 Wilhelmshaven			Freier Sachverständiger	
		Verfasser				

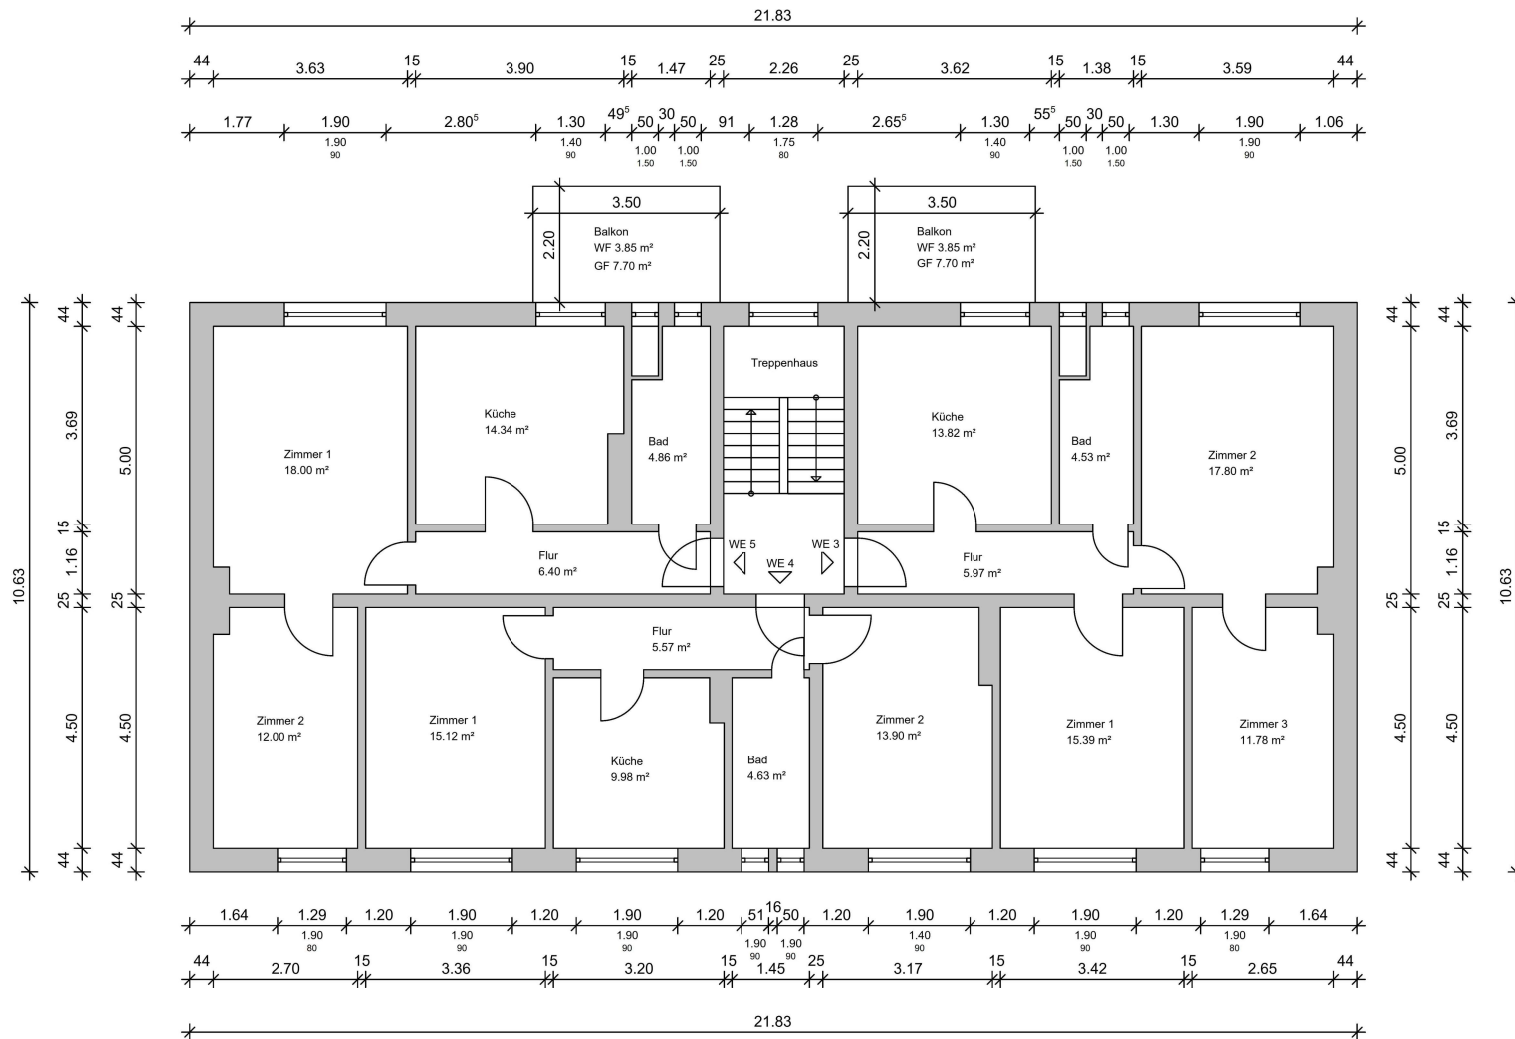

Bestand

Marienstraße 4, 26382 Wilhelmshaven


0 1 2 3 Meter

Planinhalt: 1. Obergeschoss		Alle Maße sind vor Ort zu prüfen!		Maßstab:	gezeichnet	Datum
Planungsstand: Bestand		Maßtoleranzen nach DIN 18202		1:100	geprüft	Datum
Darstellungsart: Grundriss		Index:	Projektnummer:	Plannummer: 2	Plandatum: 10.09.2025	



Lucas Kramer
Genossenschaftsstraße 58a
26389 Wilhelmshaven
Verfasser

Marco Polzin (M.Eng.)
Bauingenieur
Freier Sachverständiger

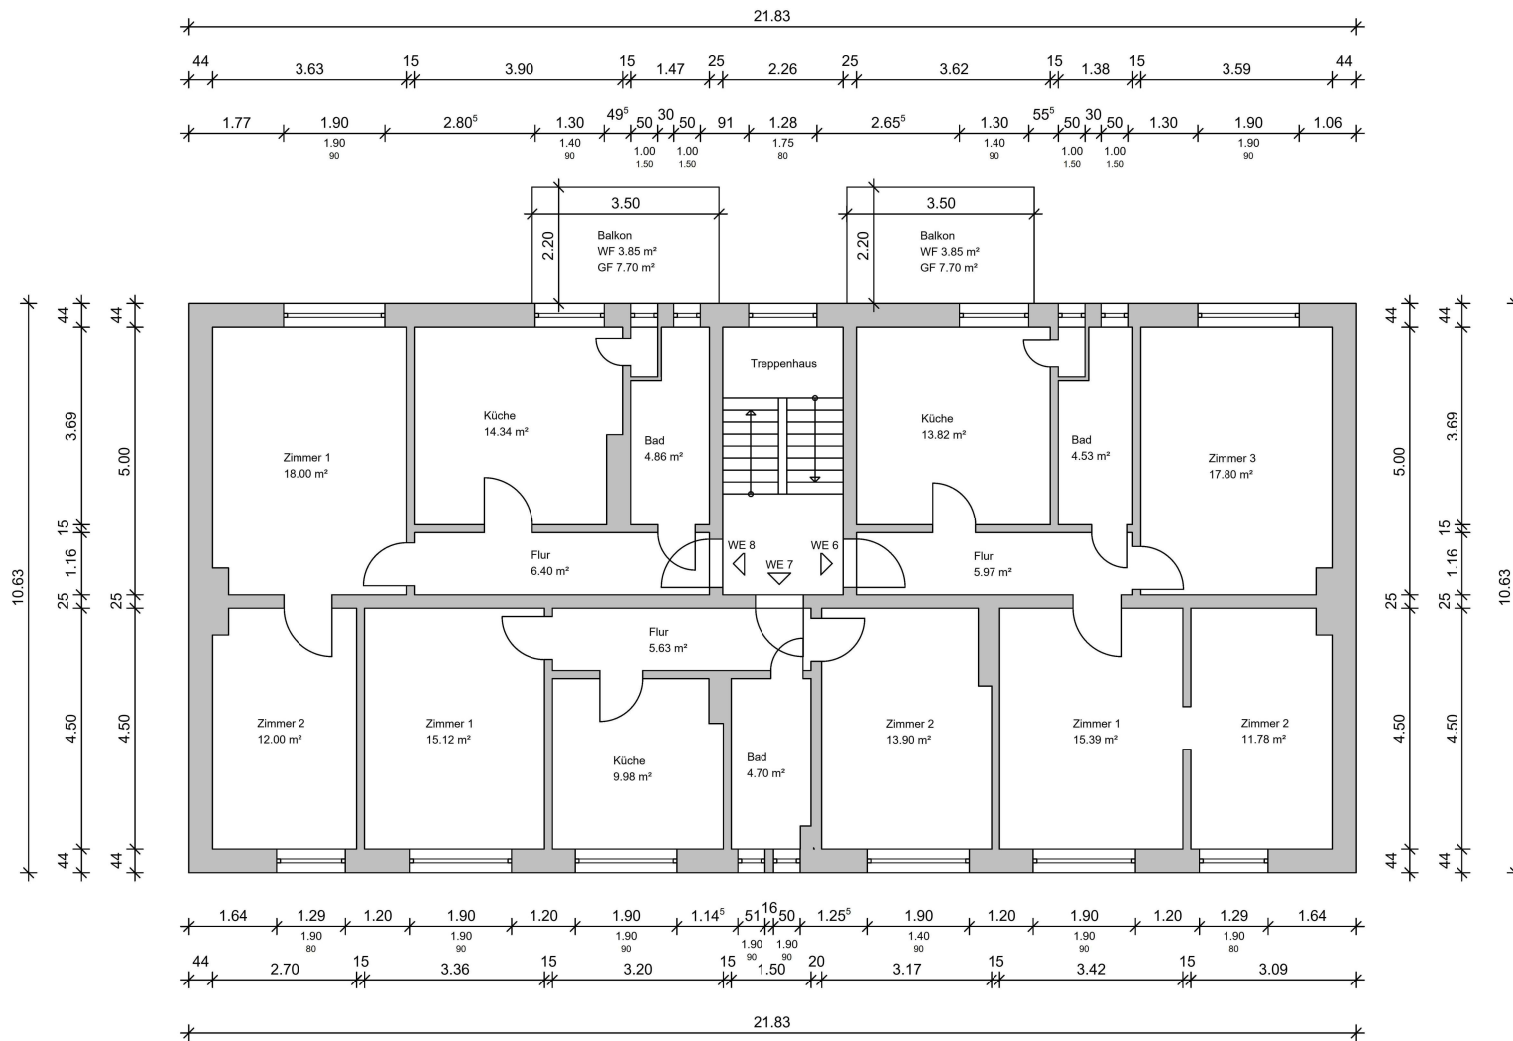


Bestand

Marienstraße 4, 26382 Wilhelmshaven

0 1 2 3 Meter

Alle Maße sind vor Ort zu prüfen!		Maßstab:		gezeichnet	Datum
Planinhalt:	2. Obergeschoss	Maßtoleranzen nach DIN 18202		1:100	geprüft
Planungsstand:	Bestand	Index:	Projektnummer:	Plannummer:	Plandatum:
Darstellungsart:	Grundriss			3	10.09.2025
		Lucas Kramer Genossenschaftsstraße 58a 26389 Wilhelmshaven Verfasser		Marco Polzin (M.Eng.) Baingenieur Freier Sachverständiger	

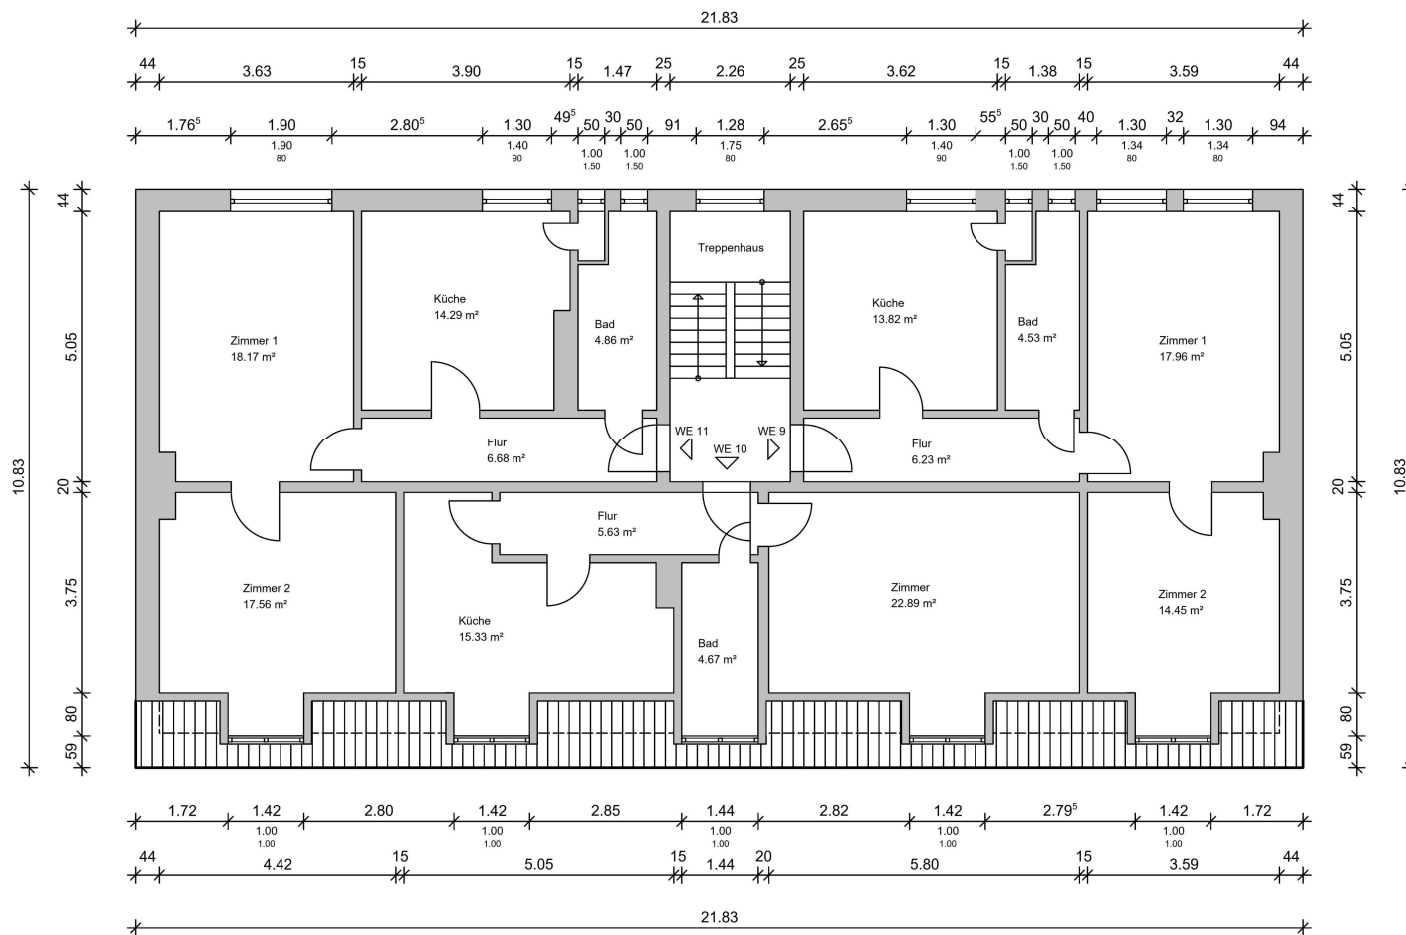

Bestand

Marienstraße 4, 26382 Wilhelmshaven

0 1 2 3 Meter

Alle Maße sind vor Ort zu prüfen!		Maßstab:	gezeichnet	Datum
Planinhalt:	Dachgeschoss	Maßtoleranzen nach DIN 18202	1:100	geprüft
Planungsstand:	Bestand	Index:	Plannummer:	Plandatum:
Darstellungsart:	Grundriss	Projektnummer:	4	10.09.2025
		Lucas Kramer Genossenschaftsstraße 58a 26389 Wilhelmshaven Verfasser		Marco Polzin (M.Eng.) Baingenieur Freier Sachverständiger