DIE AUFMASSE WURDEN BAUSEITS VOM BAUHERRN ZUR
UND SIND MIT DEM 3D SCANNER AUFGENOMMEN UND
DIE PLANUNTERLAGEN WURDEN VOM ARCHITEKTURBÜRO
MASSE WURDEN NUR STICHPROBENARTIG ÜBERPRÜFT.
ABWEICHUNGEN VON EINZELMASSEN ZU DEN ORTLICHE
GEGEBENHEITEN SIND NICHT AUSZUSCHLIESSEN.

DIE RAUMFLÄCHEN DER ZEICHNUNGEN STIMMEN GRUND
MIT DEN BAUSEITS BEREITGESTELLTEN AUFMASSEN ÜBER

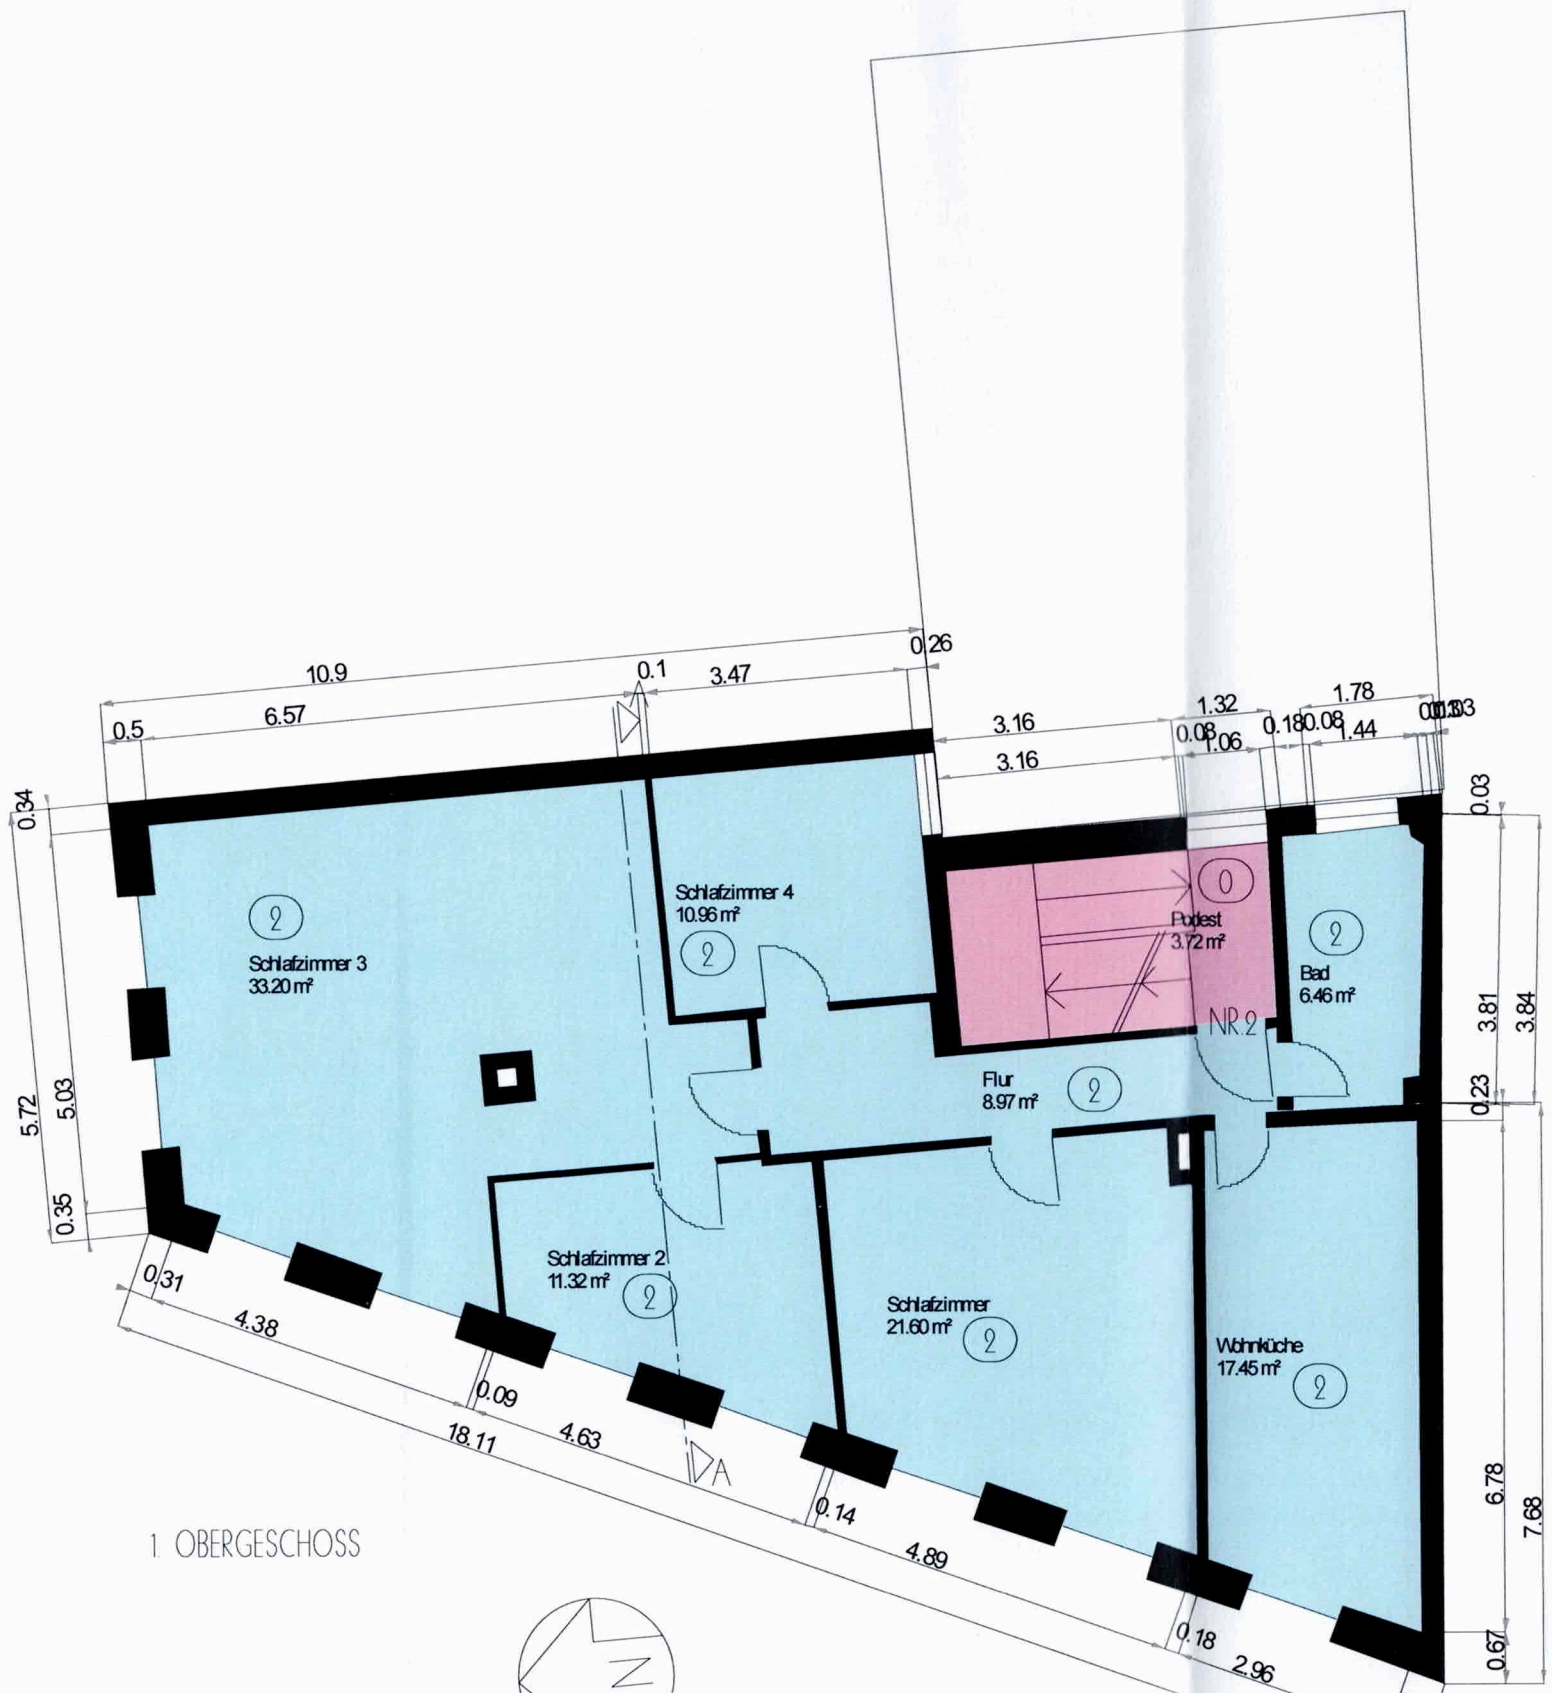

1. OBERGESCHOSS

VENNINGEN, 11.09.2025
DER ARCHITEKT:

rchitektur@bere
Mühlstrasse 17 – 6748
Tel.0 63 23/96 70 53–3 Fa

DER BAUHERR:

Baua
im Sinn
Anlage 2
Landau
D