


DIE AUFMASSE WURDEN BAUSEITS VOM BAUHERN Z
UND SIND MIT DEM 3D SCANNER AUFGENOMMEN U
DIE PLANUNTERLAGEN WURDEN VOM ARCHITEKTURBU
MASSE WURDEN NUR STICHPROBENARTIG ÜBERPRÜFT
ABWEICHUNGEN VON ENZELMASSEN ZU DEN ORTLIC
GEGEBENHEITEN SIND NICHT AUSZUSCHLESSEN.

DIE RAUMFLÄCHEN DER ZEICHNUNGEN STIMMEN GRUN
MIT DEN BAUSEITS BEREITGESTELLTEN AUFMASSEN ÜB

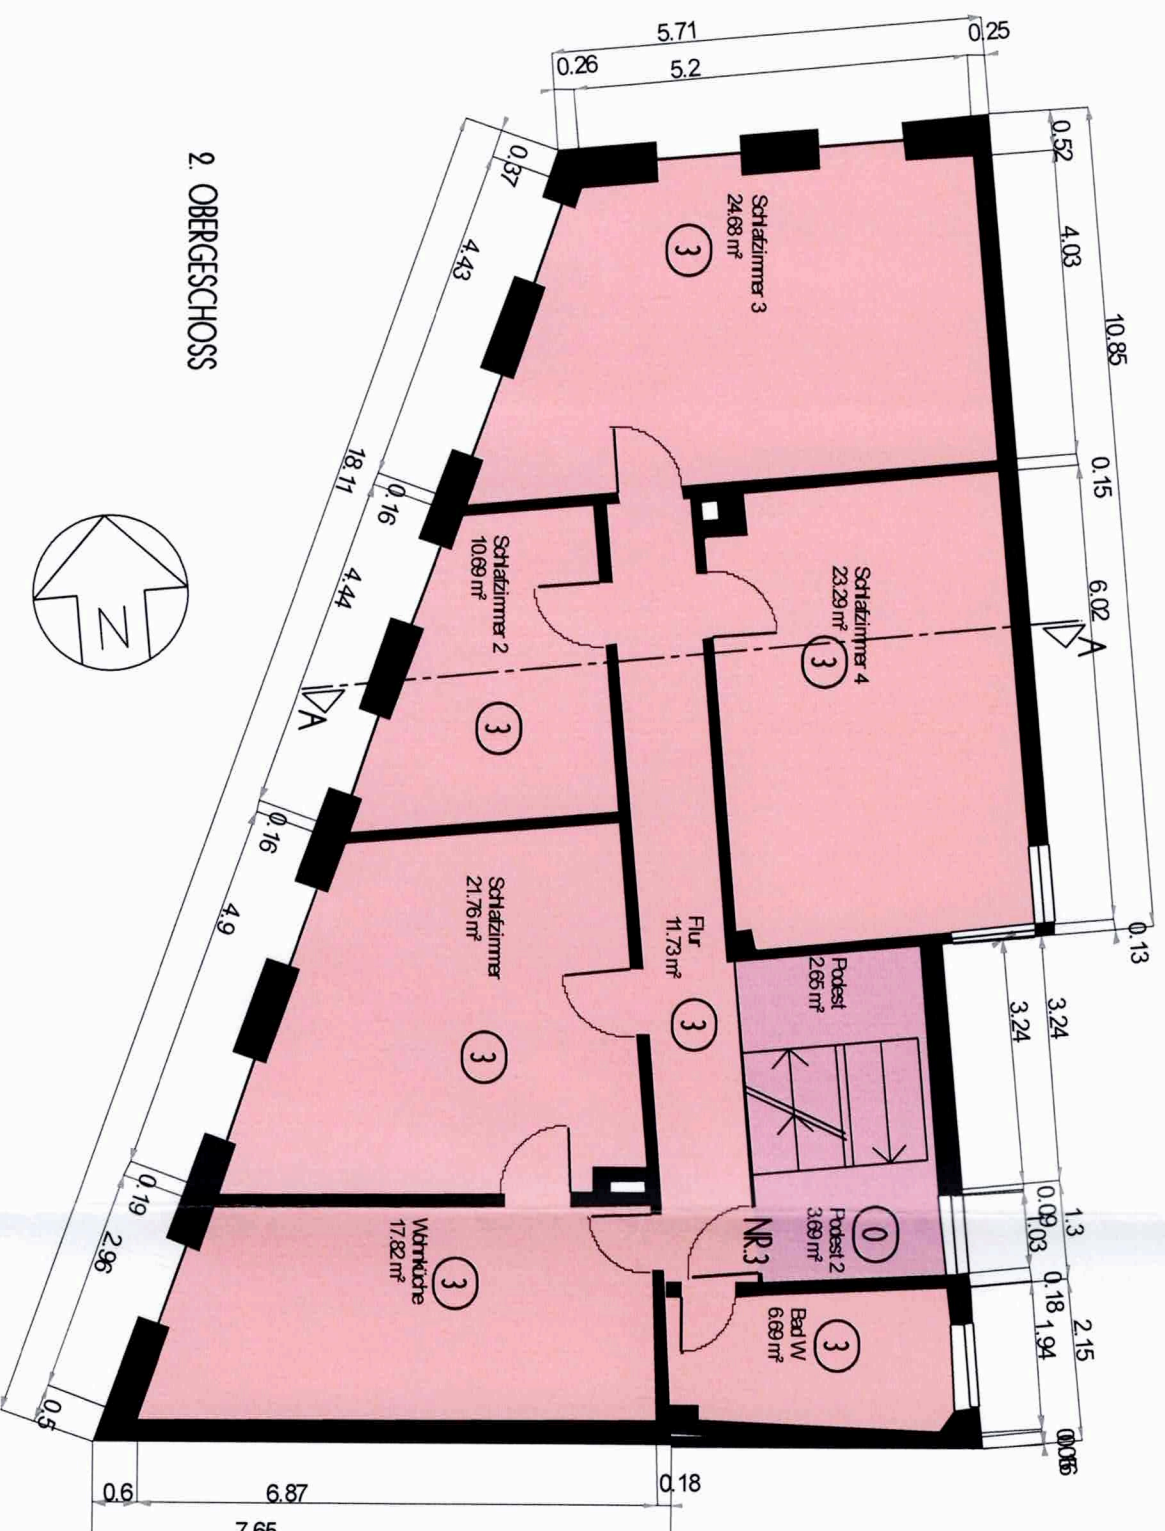

VENNINGEN 11.09.2025

DER ARCHITEKT:

architekt@zoo

Mühlstraße 11 - 674

Telefon 0 63 23 / 90 10 55 - 3 1

DER BAUHER:

Bau
im Sinn
Anlage
Landau