


Grundriß Untergeschos

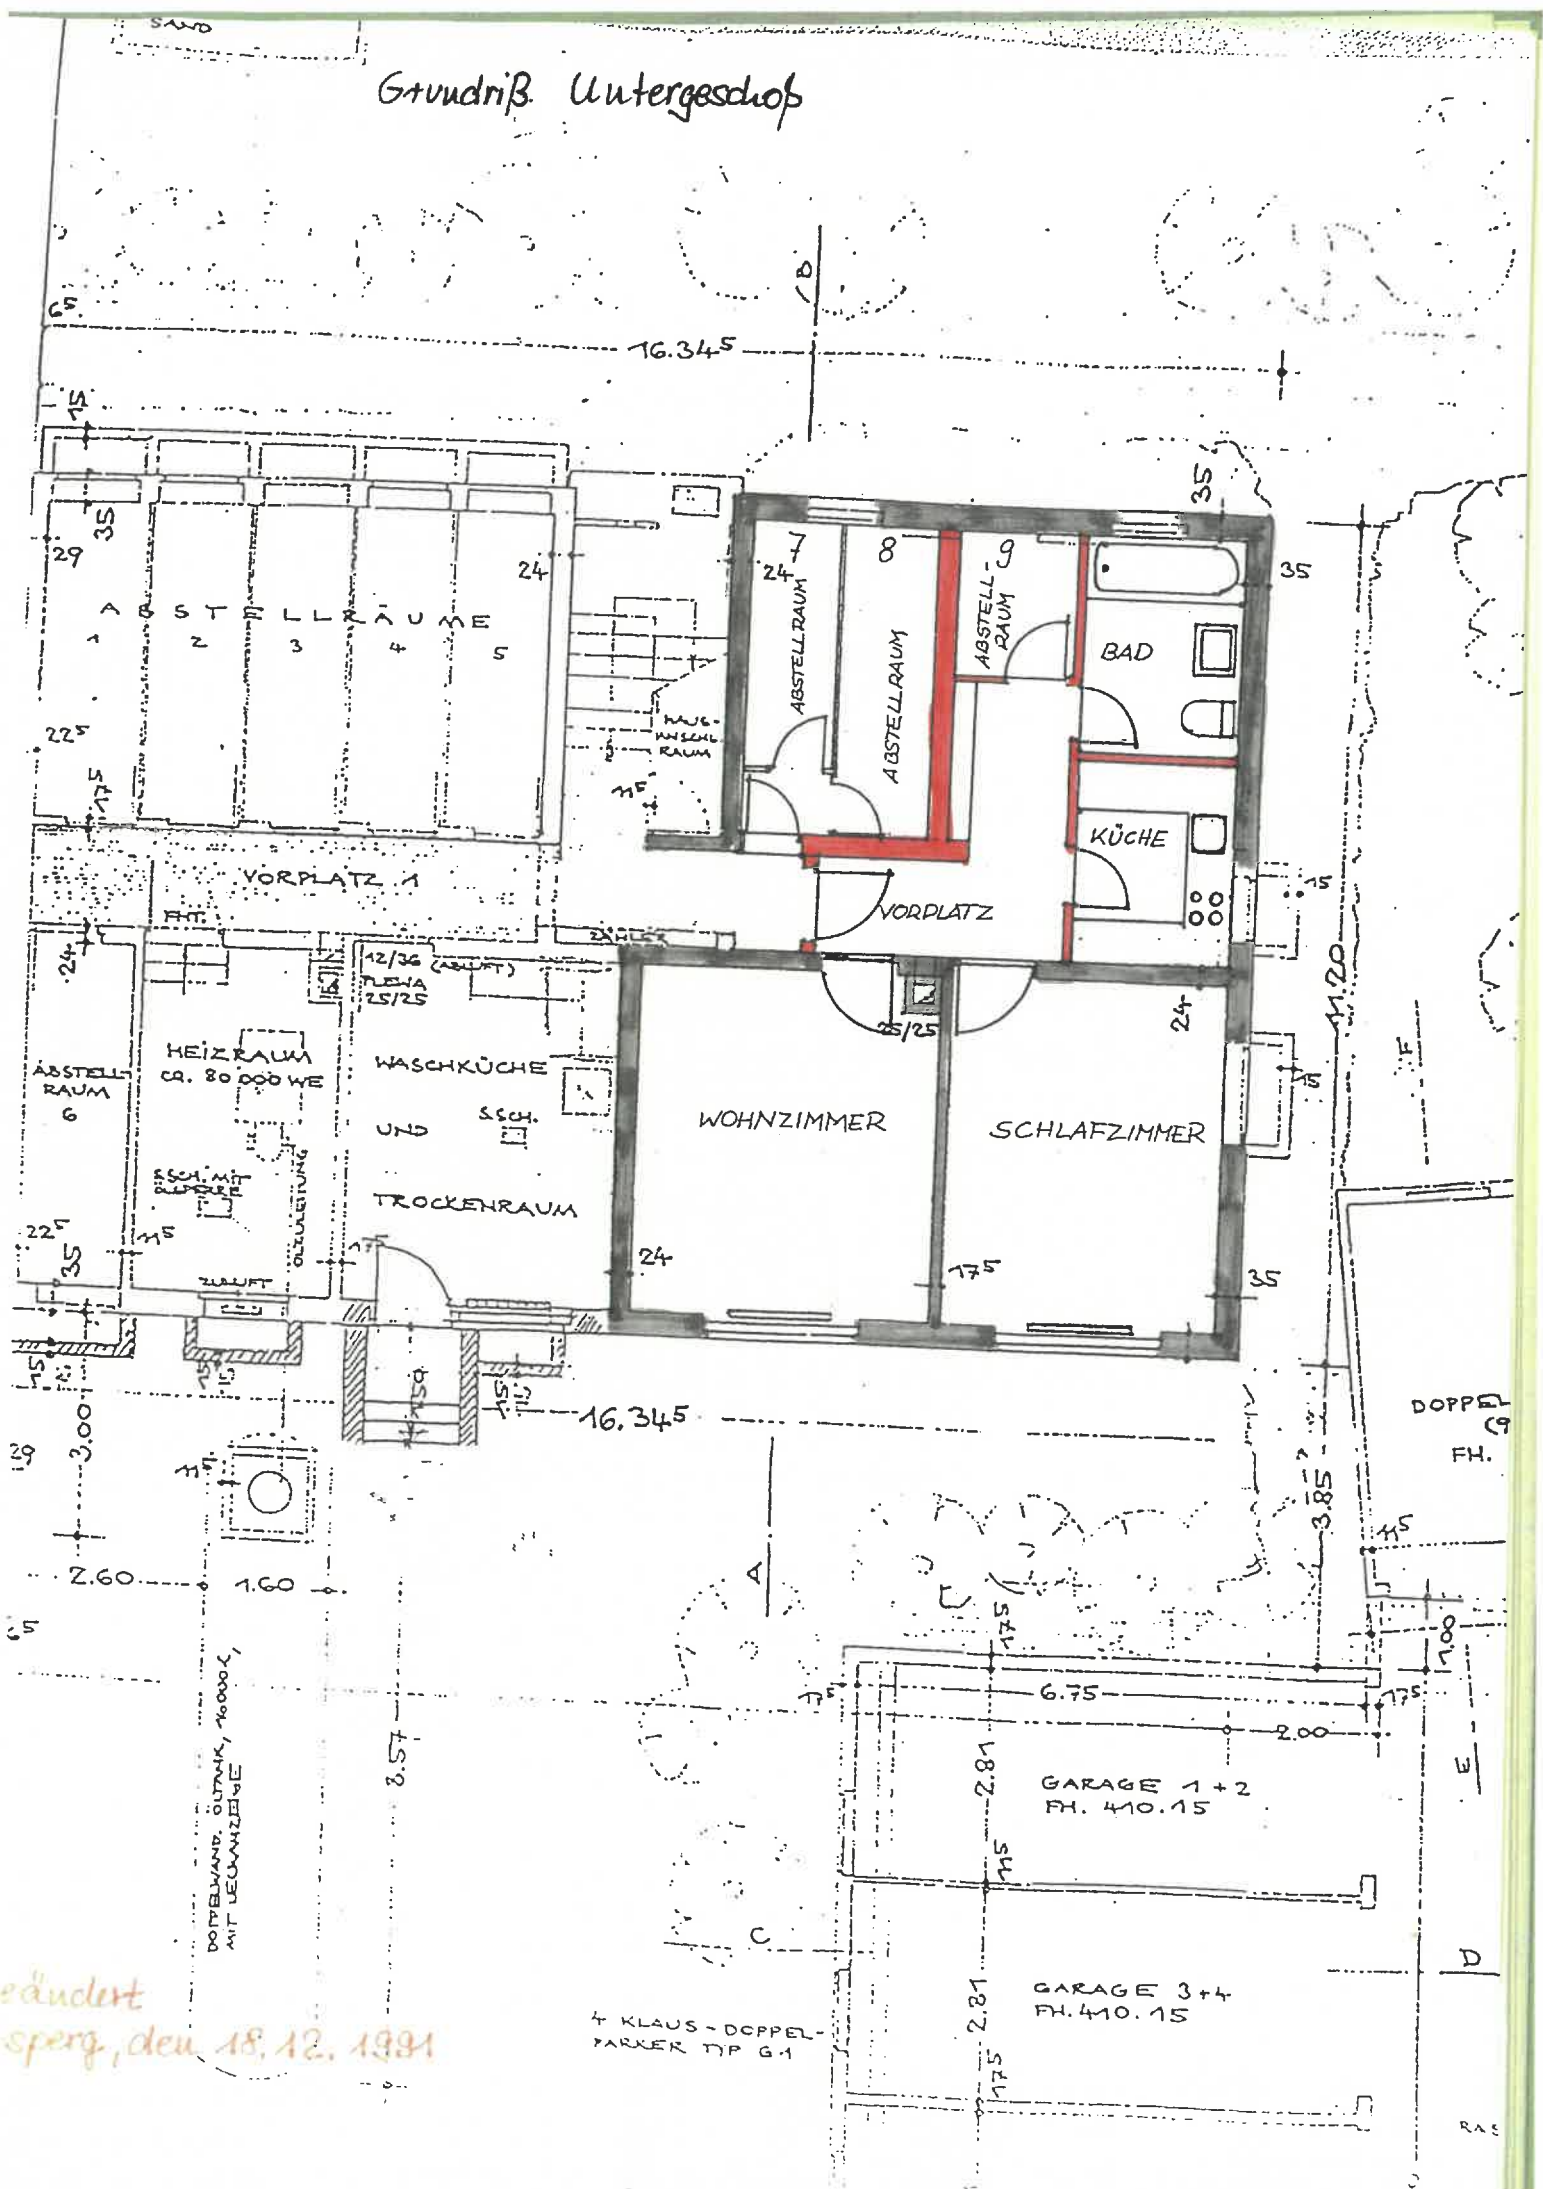

ändert
sperrig, den 18.12.1991