


GRENZE

PARZELLE 1712/2

④ Gartennutzungsrecht

③ Gartennutzungsrecht

➔ Zugang zum Nachbarhaus
(recht)

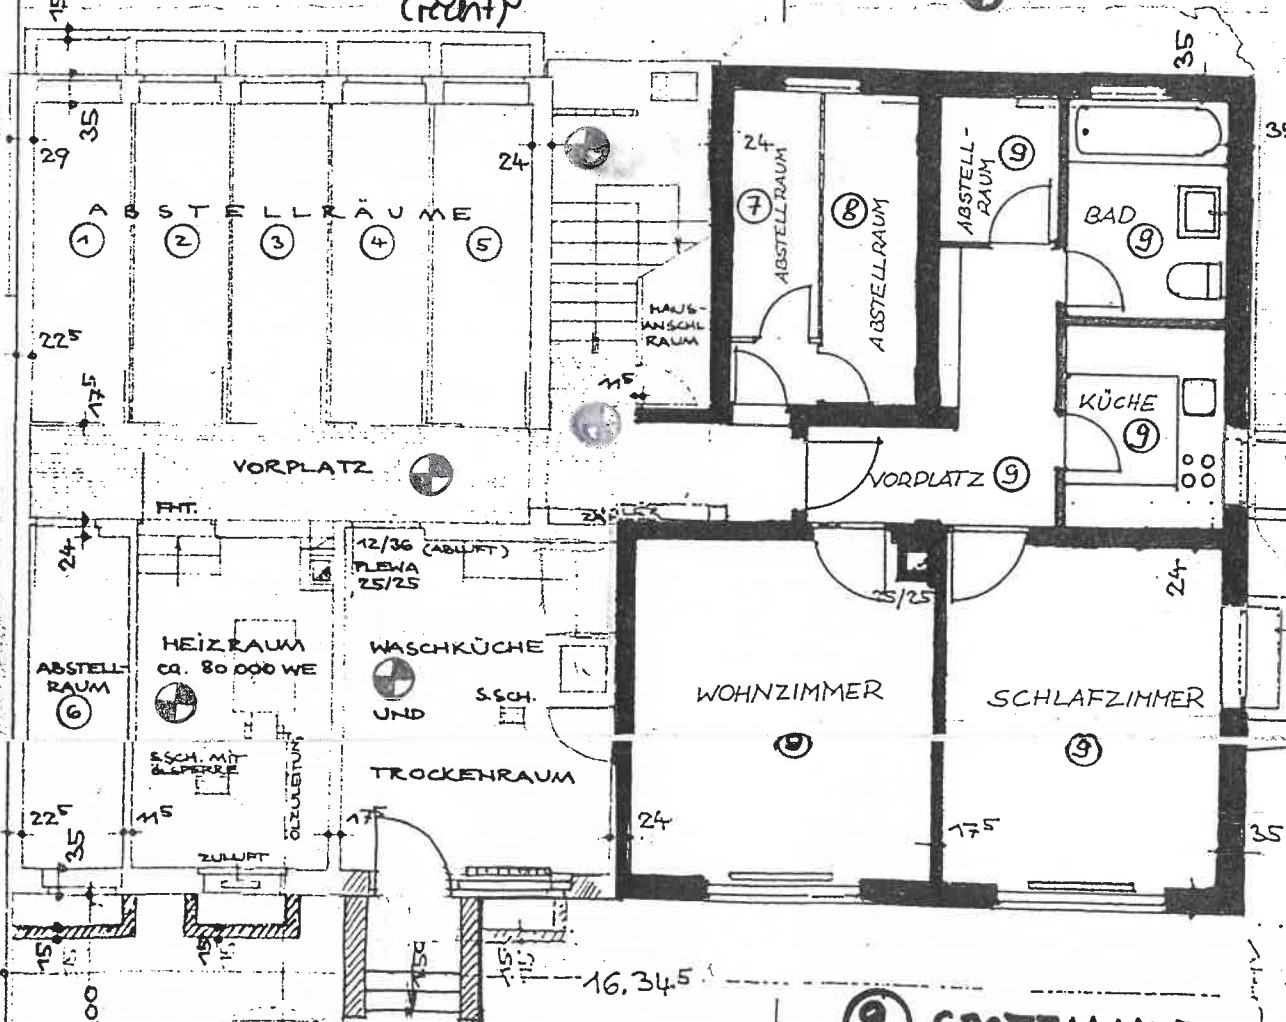

⊙ ANTEIL 1/12
PARZ. 1711/7

NEU

Aufteilungsplan

vom 24. 3. 93 G. Z. 63 Rev.
Nur gültig in Verbindung mit der
Bescheinigung vom 24. 3. 93
Landeshauptstadt Stuttgart




Baurechtsamt
im Auftrag

I
C
Z
D
E
R
S
I
N
G
E
R
S
T
R
A
S
S
E
4,5% →

~~Genehmigt~~
am - 1. DEZ. 1969
Stadt Stuttgart
Baurechtsamt

DOPPELGARAGE
FH. 410,15

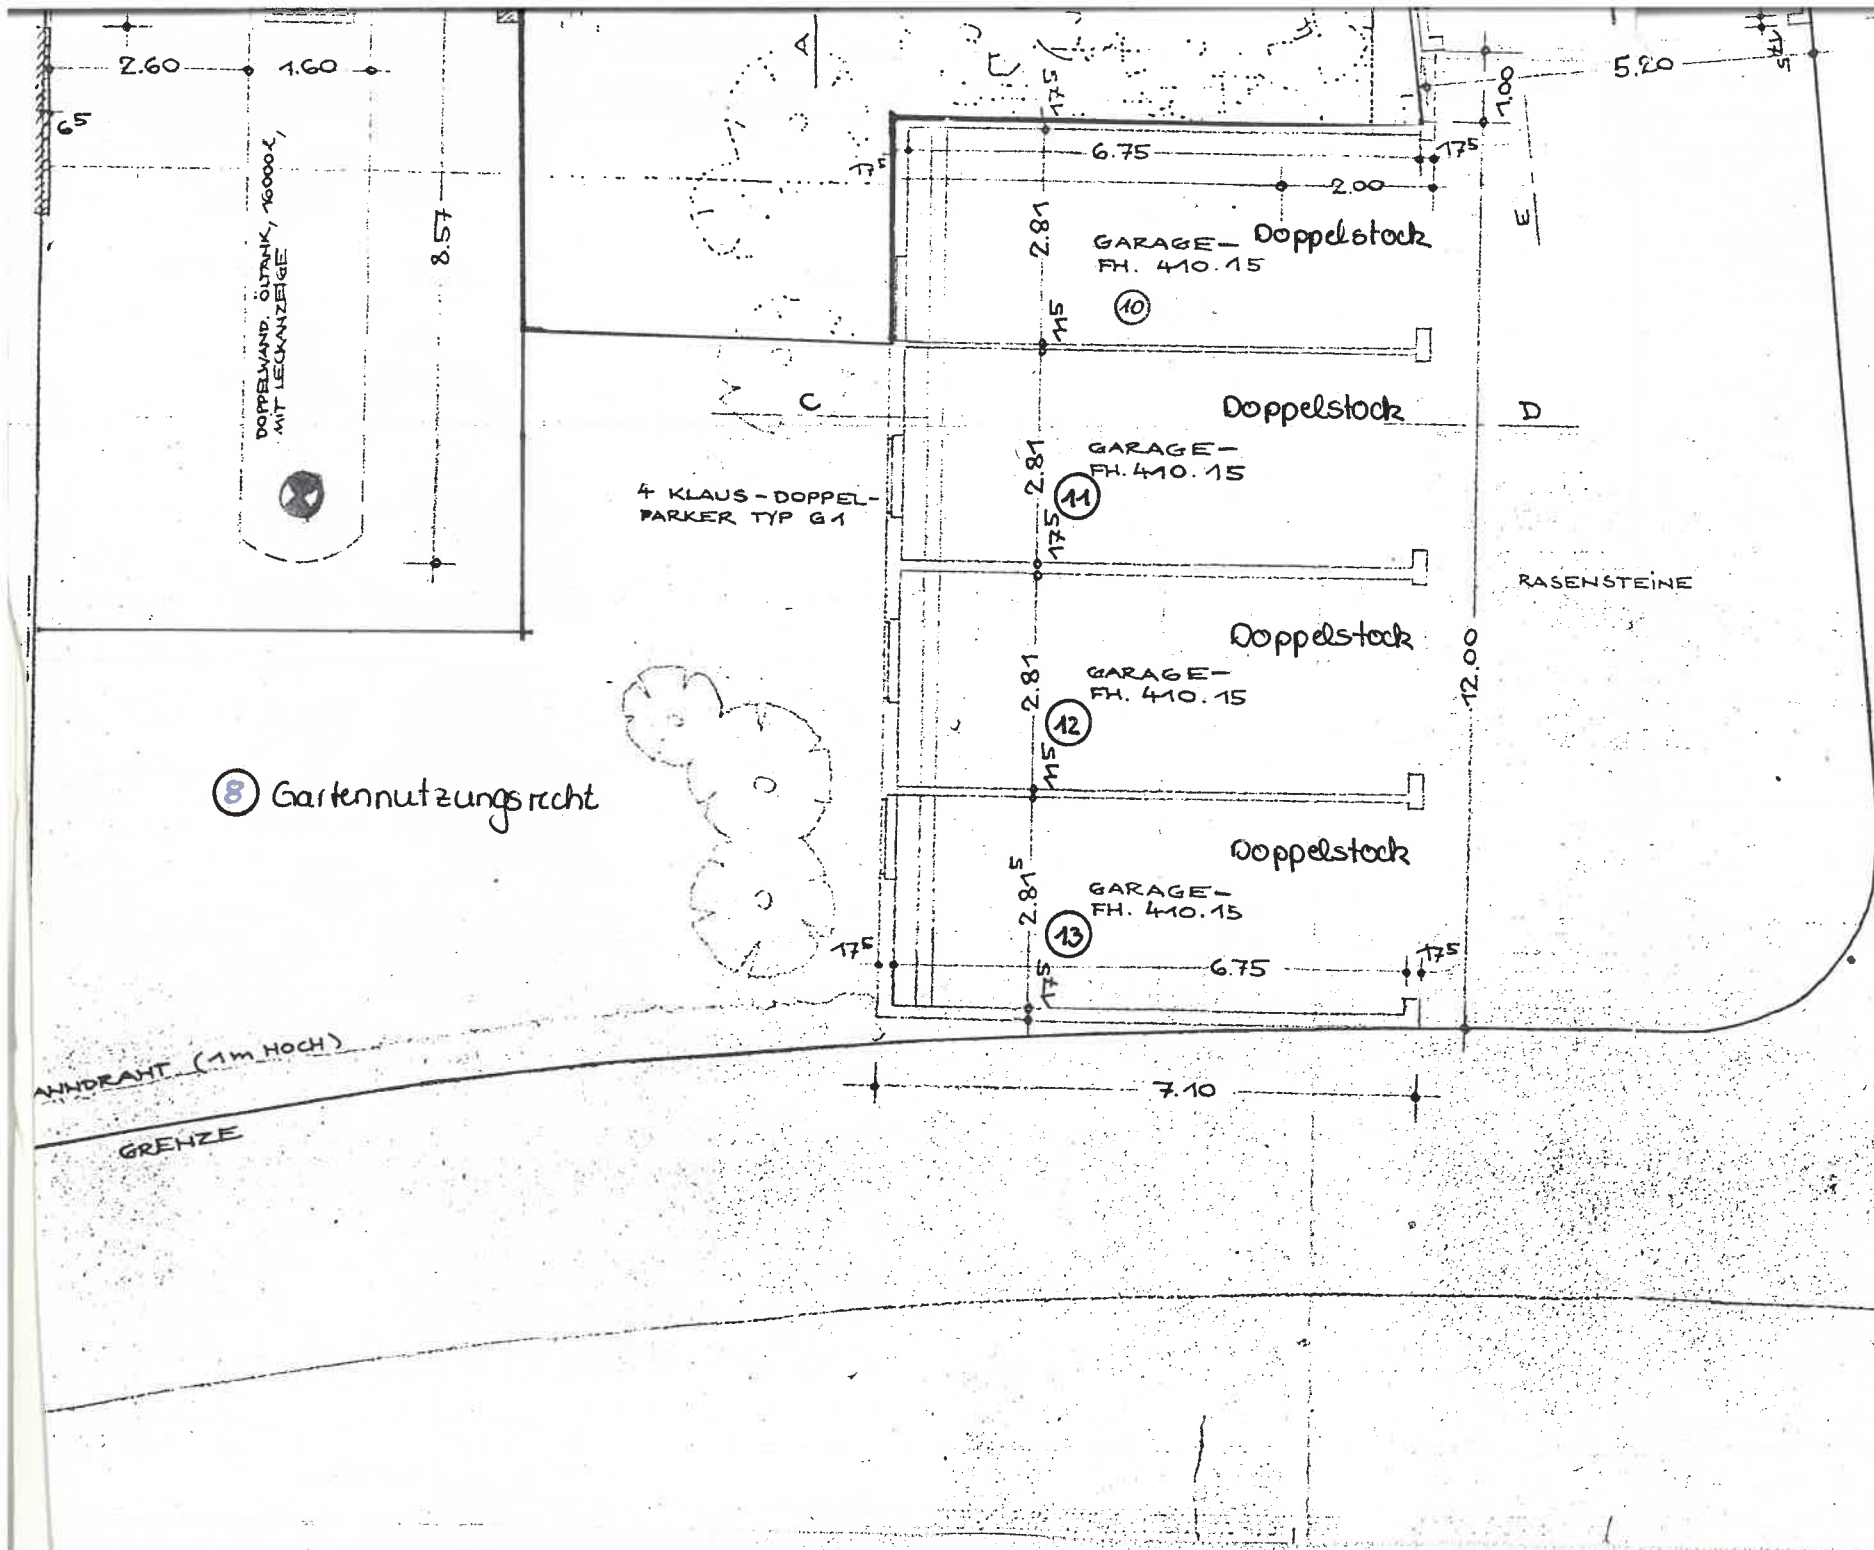

BLAU GEÄNDERT:
STUTTGART, 17.10.1969

HERMANN REISSER
Freier Architekt BDA
7 STUTTGART-NORD
Schottstr. 39, Tel. 22 52 32

MASSTAB 1 : 100

ANERKANNT:
DIE BAUHERRSCHAFT:

SEPT. 1969
GEFERTIGT: STUTTGART, NOV. 1968
DER ARCHITEKT:

Hermann Reisser

HERMANN REISSER
Freier Architekt BDA
7 STUTTGART-NORD
Schottstr. 39, Tel. 22 52 32

HERMANN REISSER
Freier Architekt BDA
7 STUTTGART-NORD
Schottstr. 39, Tel. 22 52 32

ALLGEMEIN GENUTZT



STUTTGART
BBAUAMT

Gezeichnet: Hermann Reisser
