
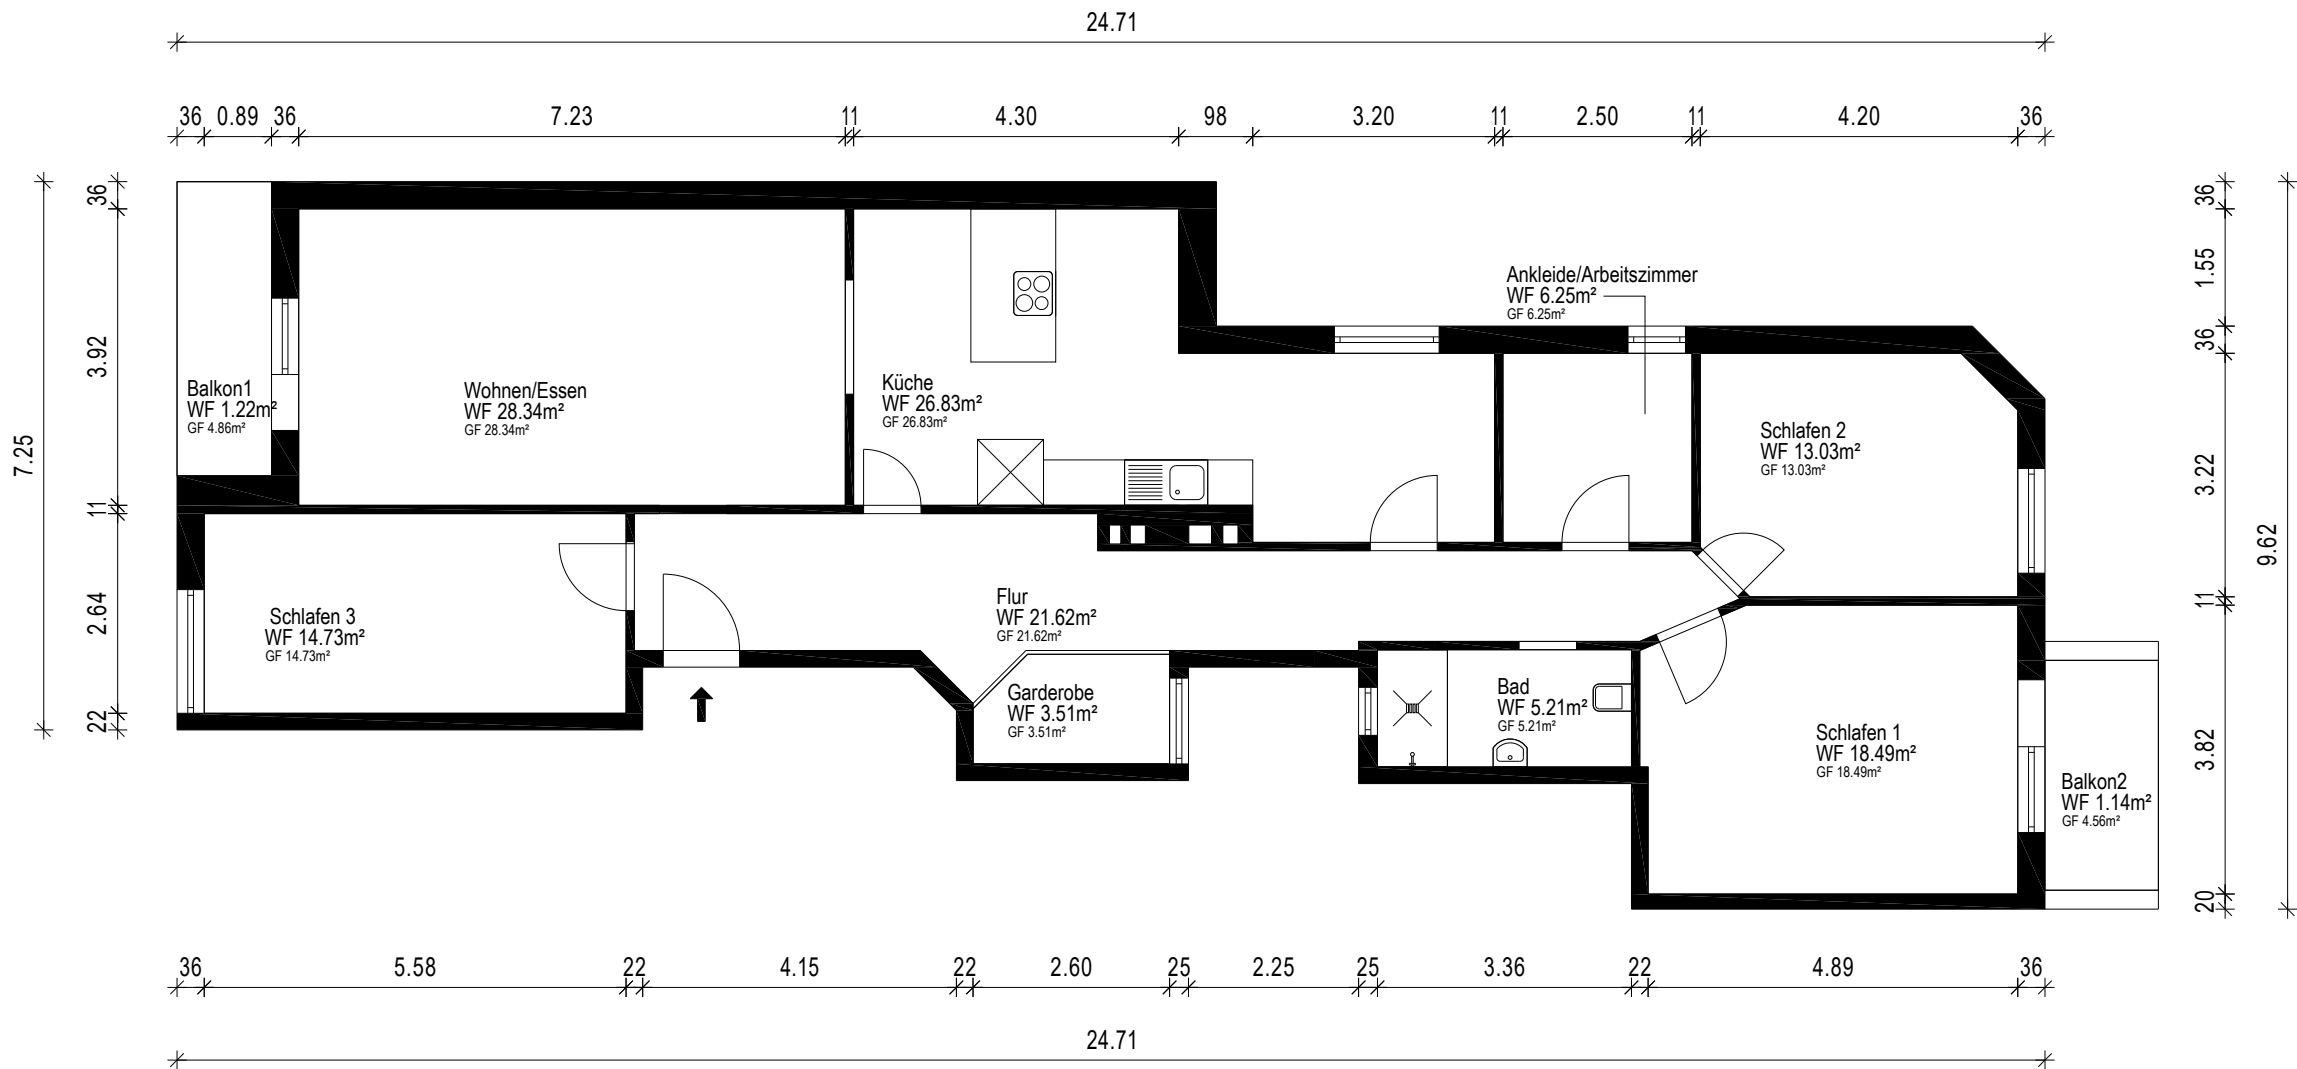


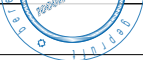

Gebäude ETW			
Ort/Straße 20535 Hamburg / Hammer Steindamm			
Planinhalt Erdgeschoss		 Ein Service der 1000hands AG	
Maßstab 1:100	Datum 24.08.2026		
Objekt-Nr. WE-01	Plan-Nr. 1		
		Aufmaß - CAD-Service - Flächen	