


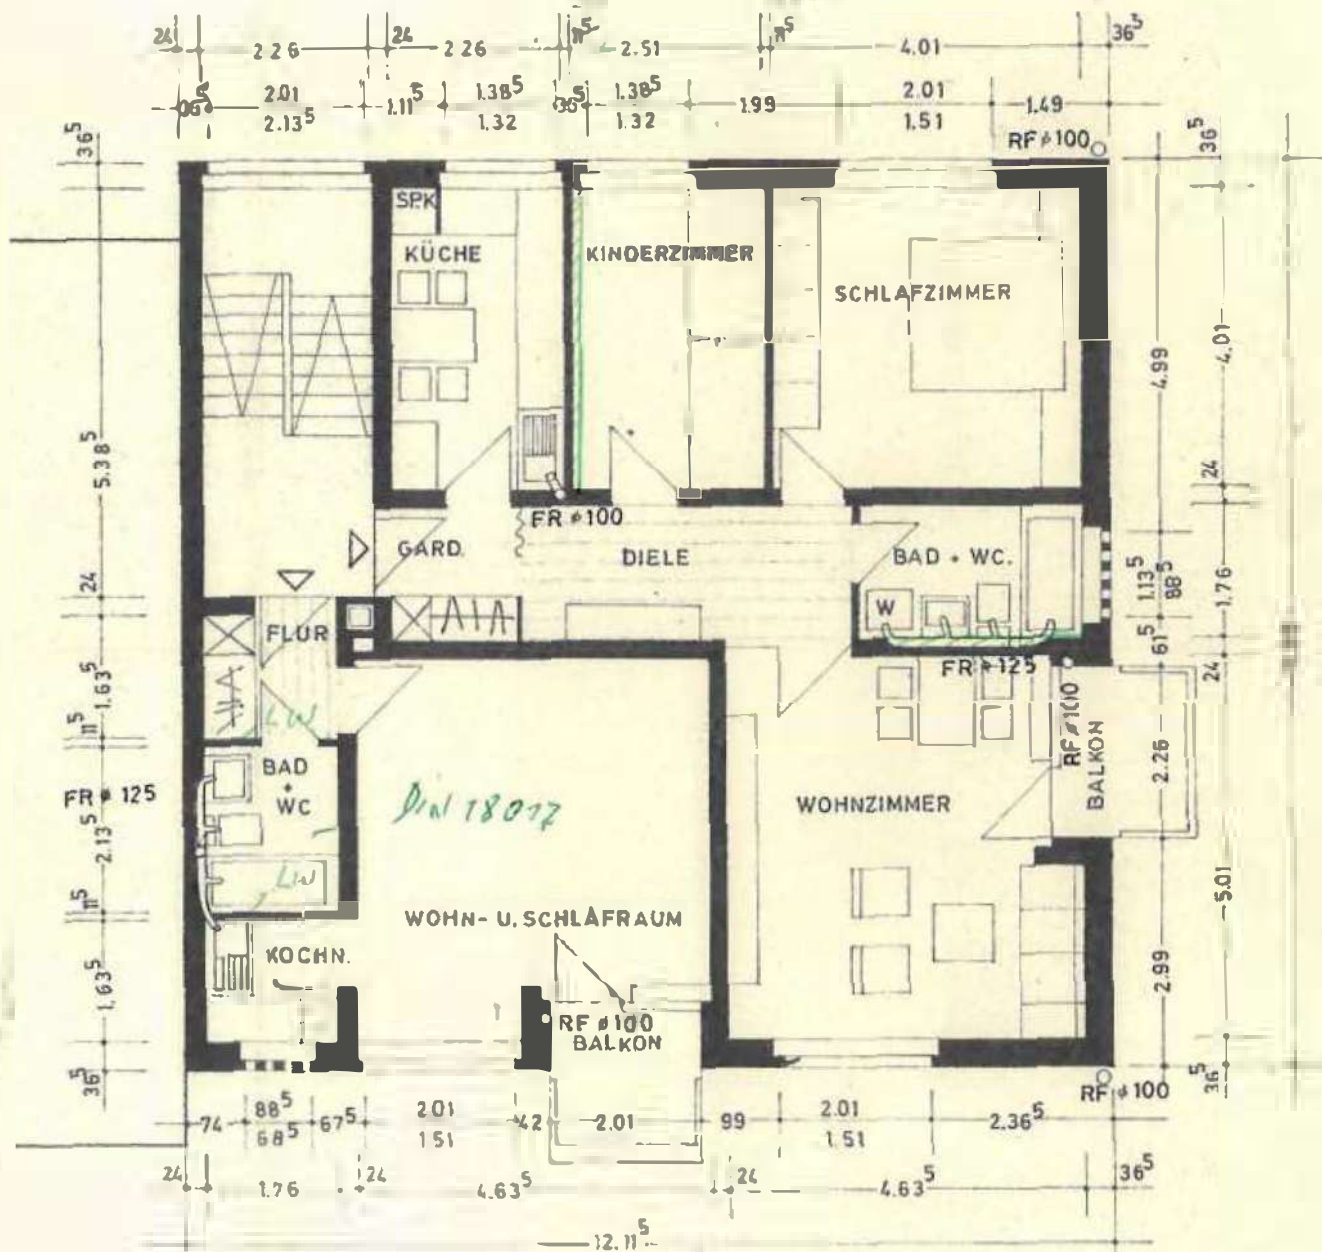

1.+2. OBERGESCHOSS