

mkm

Floor

OBJEKTDATEN

Art:	Mehrfamilienhaus
Adresse:	Kirchgasse 2 67742 Lauterecken

SACHVERSTÄNDIGER

Kevin Lind
Boschstraße 16, 47533 Kleve

PLANINFORMATIONEN

Grundlage: Vorortaufmaß	
Geschoss/ Ansicht: Kellergeschoss	
Format: DIN A4	Maßstab: 1:100
erstellt am: 27.06.2025	gezeichnet von: Kevin Lind



BESTÄTIGUNG



Stempel | Unterschrift

Haftungsausschluss

Grundriss wurde auf Grundlage von
einem Vorortaufmaß erstellt.

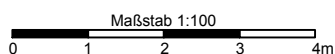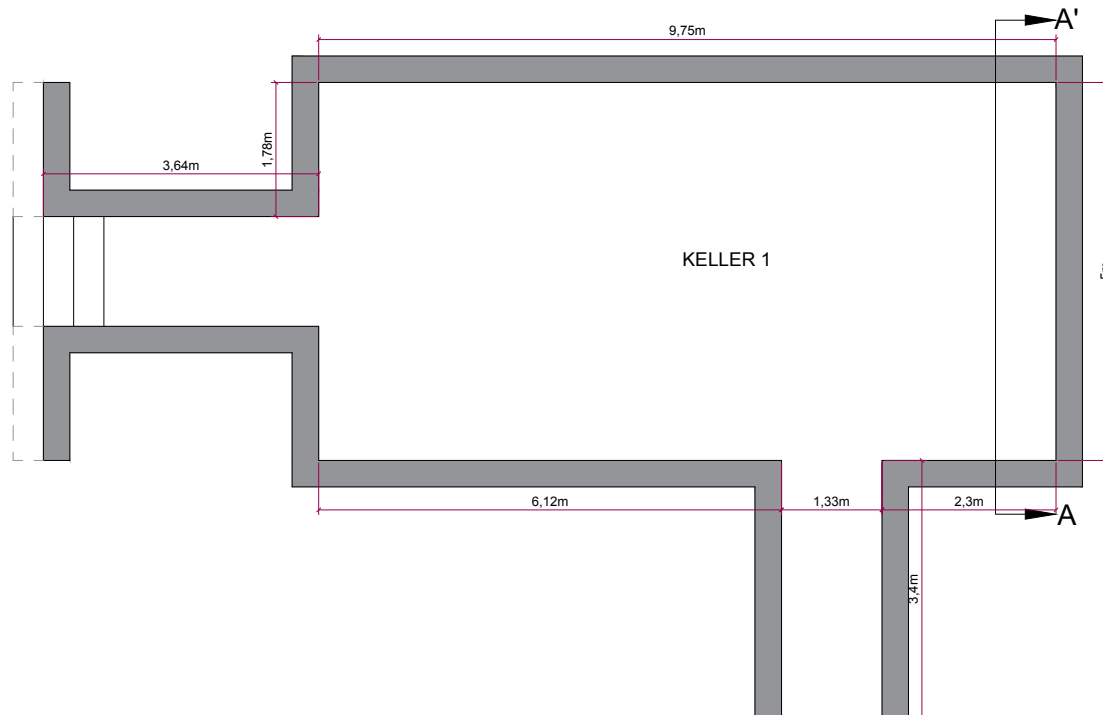

mkm

Floor

OBJEKTDATEN

Art:	Mehrfamilienhaus
Adresse:	Kirchgasse 2 67742 Lauterecken

SACHVERSTÄNDIGER

Kevin Lind
Boschstraße 16, 47533 Kleve

PLANINFORMATIONEN

Grundlage: Vorortaufmaß	
Geschoss/ Ansicht: Erdgeschoss	
Format: DIN A4	Maßstab: 1:100
erstellt am: 27.06.2025	gezeichnet von: Kevin Lind



BESTÄTIGUNG



Stempel | Unterschrift

Haftungsausschluss

Grundriss wurde auf Grundlage von
einem Vorortaufmaß erstellt.

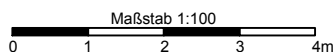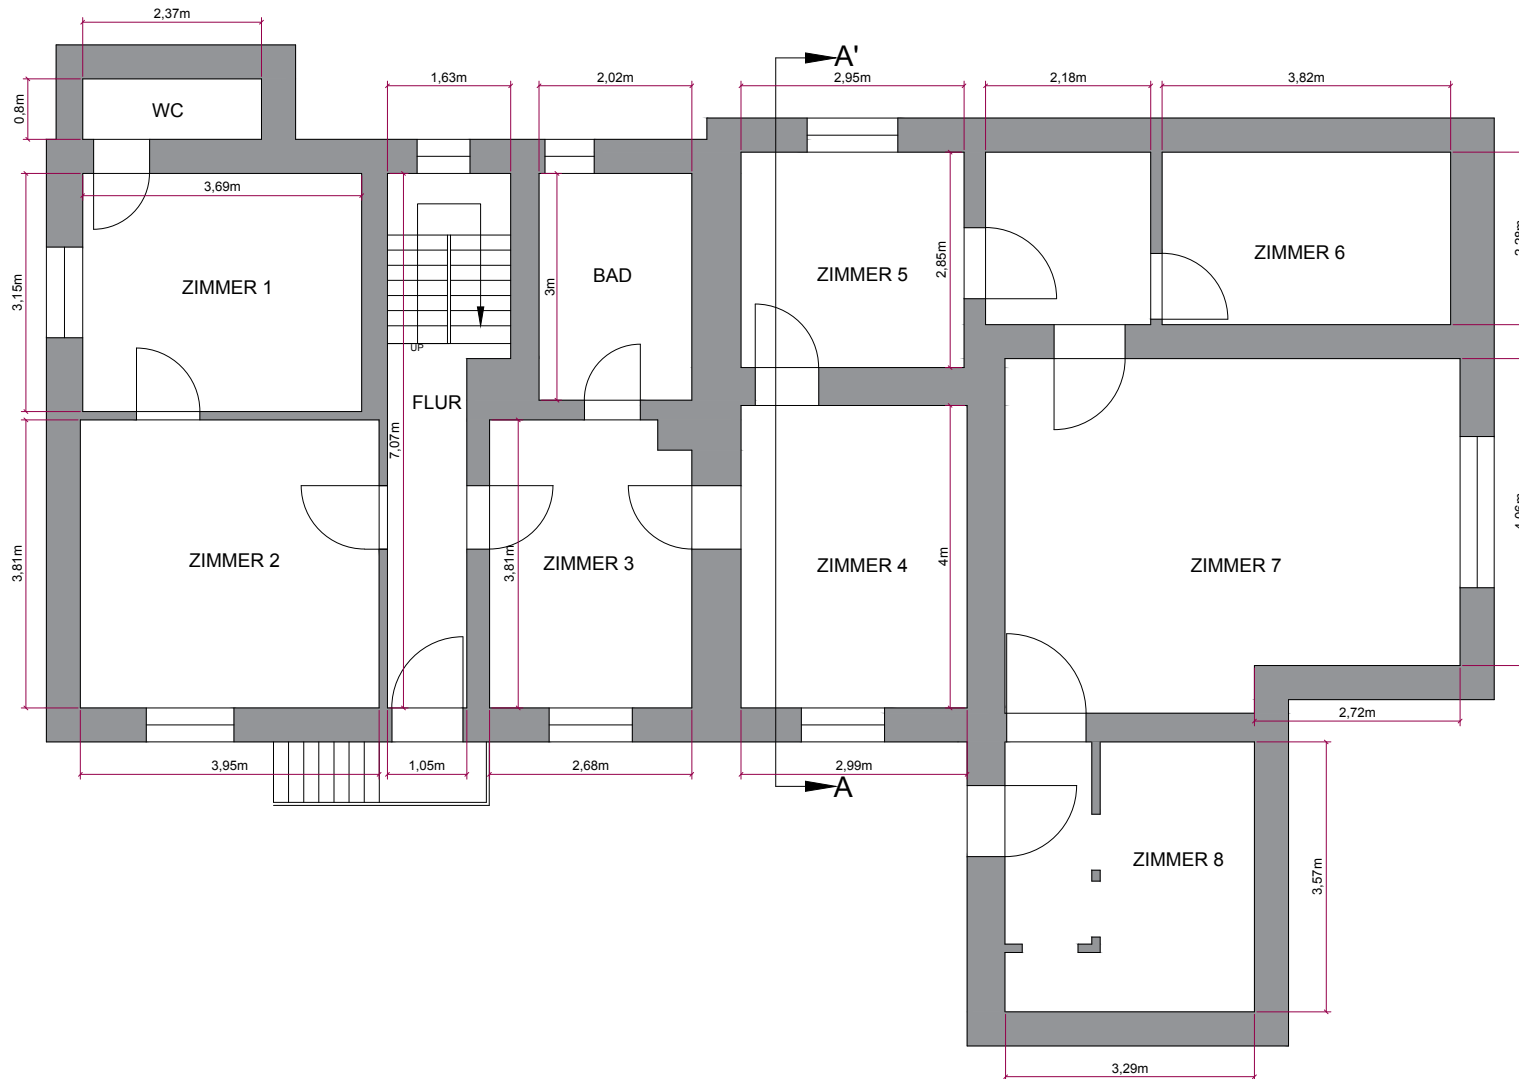

mkm

Floor

OBJEKTDATEN

Art:

Mehrfamilienhaus

Adresse: Kirchgasse 2

67742 Lauterecken

SACHVERSTÄNDIGER

Kevin Lind

Boschstraße 16, 47533 Kleve

PLANINFORMATIONEN

Grundlage:

Vorortaufmaß

Geschoss/ Ansicht:

Obergeschoss

Format:

DIN A4

Maßstab:

1:100

erstellt am:

27.06.2025

gezeichnet von:

Kevin Lind


BESTÄTIGUNG



Stempel | Unterschrift

Haftungsausschluss

Grundriss wurde auf Grundlage von
einem Vorortaufmaß erstellt.

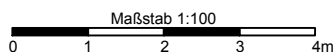

mkm

Floor

OBJEKTDATEN

Art:

Mehrfamilienhaus

Adresse: Kirchgasse 2

67742 Lauterecken

SACHVERSTÄNDIGER

Kevin Lind

Boschstraße 16, 47533 Kleve

PLANINFORMATIONEN

Grundlage:

Vorortaufmaß

Geschoss/ Ansicht:

Dachboden

Format:

DIN A4

Maßstab:

1:100

erstellt am:

27.06.2025

gezeichnet von:

Kevin Lind



BESTÄTIGUNG



Stempel | Unterschrift

Haftungsausschluss

Grundriss wurde auf Grundlage von
einem Vorortaufmaß erstellt.

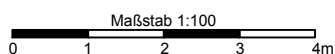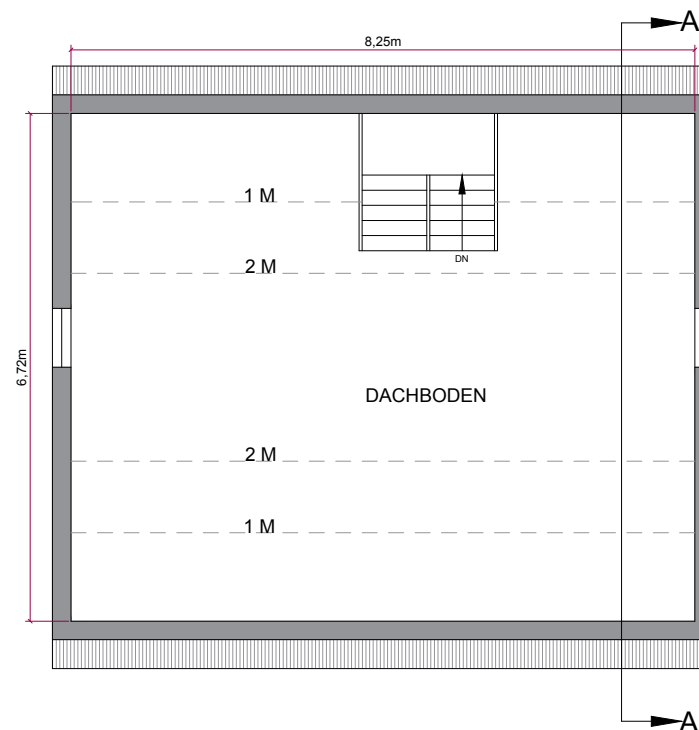

mkm

Floor

OBJEKTDATEN

Art:

Mehrfamilienhaus

Adresse: Kirchgasse 2

67742 Lauterecken

SACHVERSTÄNDIGER

Kevin Lind

Boschstraße 16, 47533 Kleve

PLANINFORMATIONEN

Grundlage:

Vorortaufmaß

Geschoss/ Ansicht:

Seitenansicht

Format:

DIN A4

Maßstab:

1:100

erstellt am:

27.06.2025

gezeichnet von:

Kevin Lind

BESTÄTIGUNG



Stempel | Unterschrift

Haftungsausschluss

Grundriss wurde auf Grundlage von
einem Vorortaufmaß erstellt.



Maßstab 1:100

0 1 2 3 4m

mkm

Floor

OBJEKTDATEN

Art:	Mehrfamilienhaus
Adresse:	Kirchgasse 2 67742 Lauterecken

SACHVERSTÄNDIGER

Kevin Lind
Boschstraße 16, 47533 Kleve

PLANINFORMATIONEN

Grundlage: Vorortaufmaß	
Geschoss/ Ansicht: Straßenansicht	
Format: DIN A4	Maßstab: 1:100
erstellt am: 27.06.2025	gezeichnet von: Kevin Lind

BESTÄTIGUNG



Stempel | Unterschrift

Haftungsausschluss

Grundriss wurde auf Grundlage von
einem Vorortaufmaß erstellt.



Maßstab 1:100
0 1 2 3 4m

mkm

Floor

OBJEKTDATEN

Art:	Mehrfamilienhaus
Adresse:	Kirchgasse 2 67742 Lauterecken

SACHVERSTÄNDIGER

Kevin Lind
Boschstraße 16, 47533 Kleve

PLANINFORMATIONEN

Grundlage: Vorortaufmaß	
Geschoss/ Ansicht: Gebäudeschnitt	
Format: DIN A4	Maßstab: 1:100
erstellt am: 27.06.2025	gezeichnet von: Kevin Lind

BESTÄTIGUNG



Stempel | Unterschrift

Haftungsausschluss

Grundriss wurde auf Grundlage von
einem Vorortaufmaß erstellt.

