

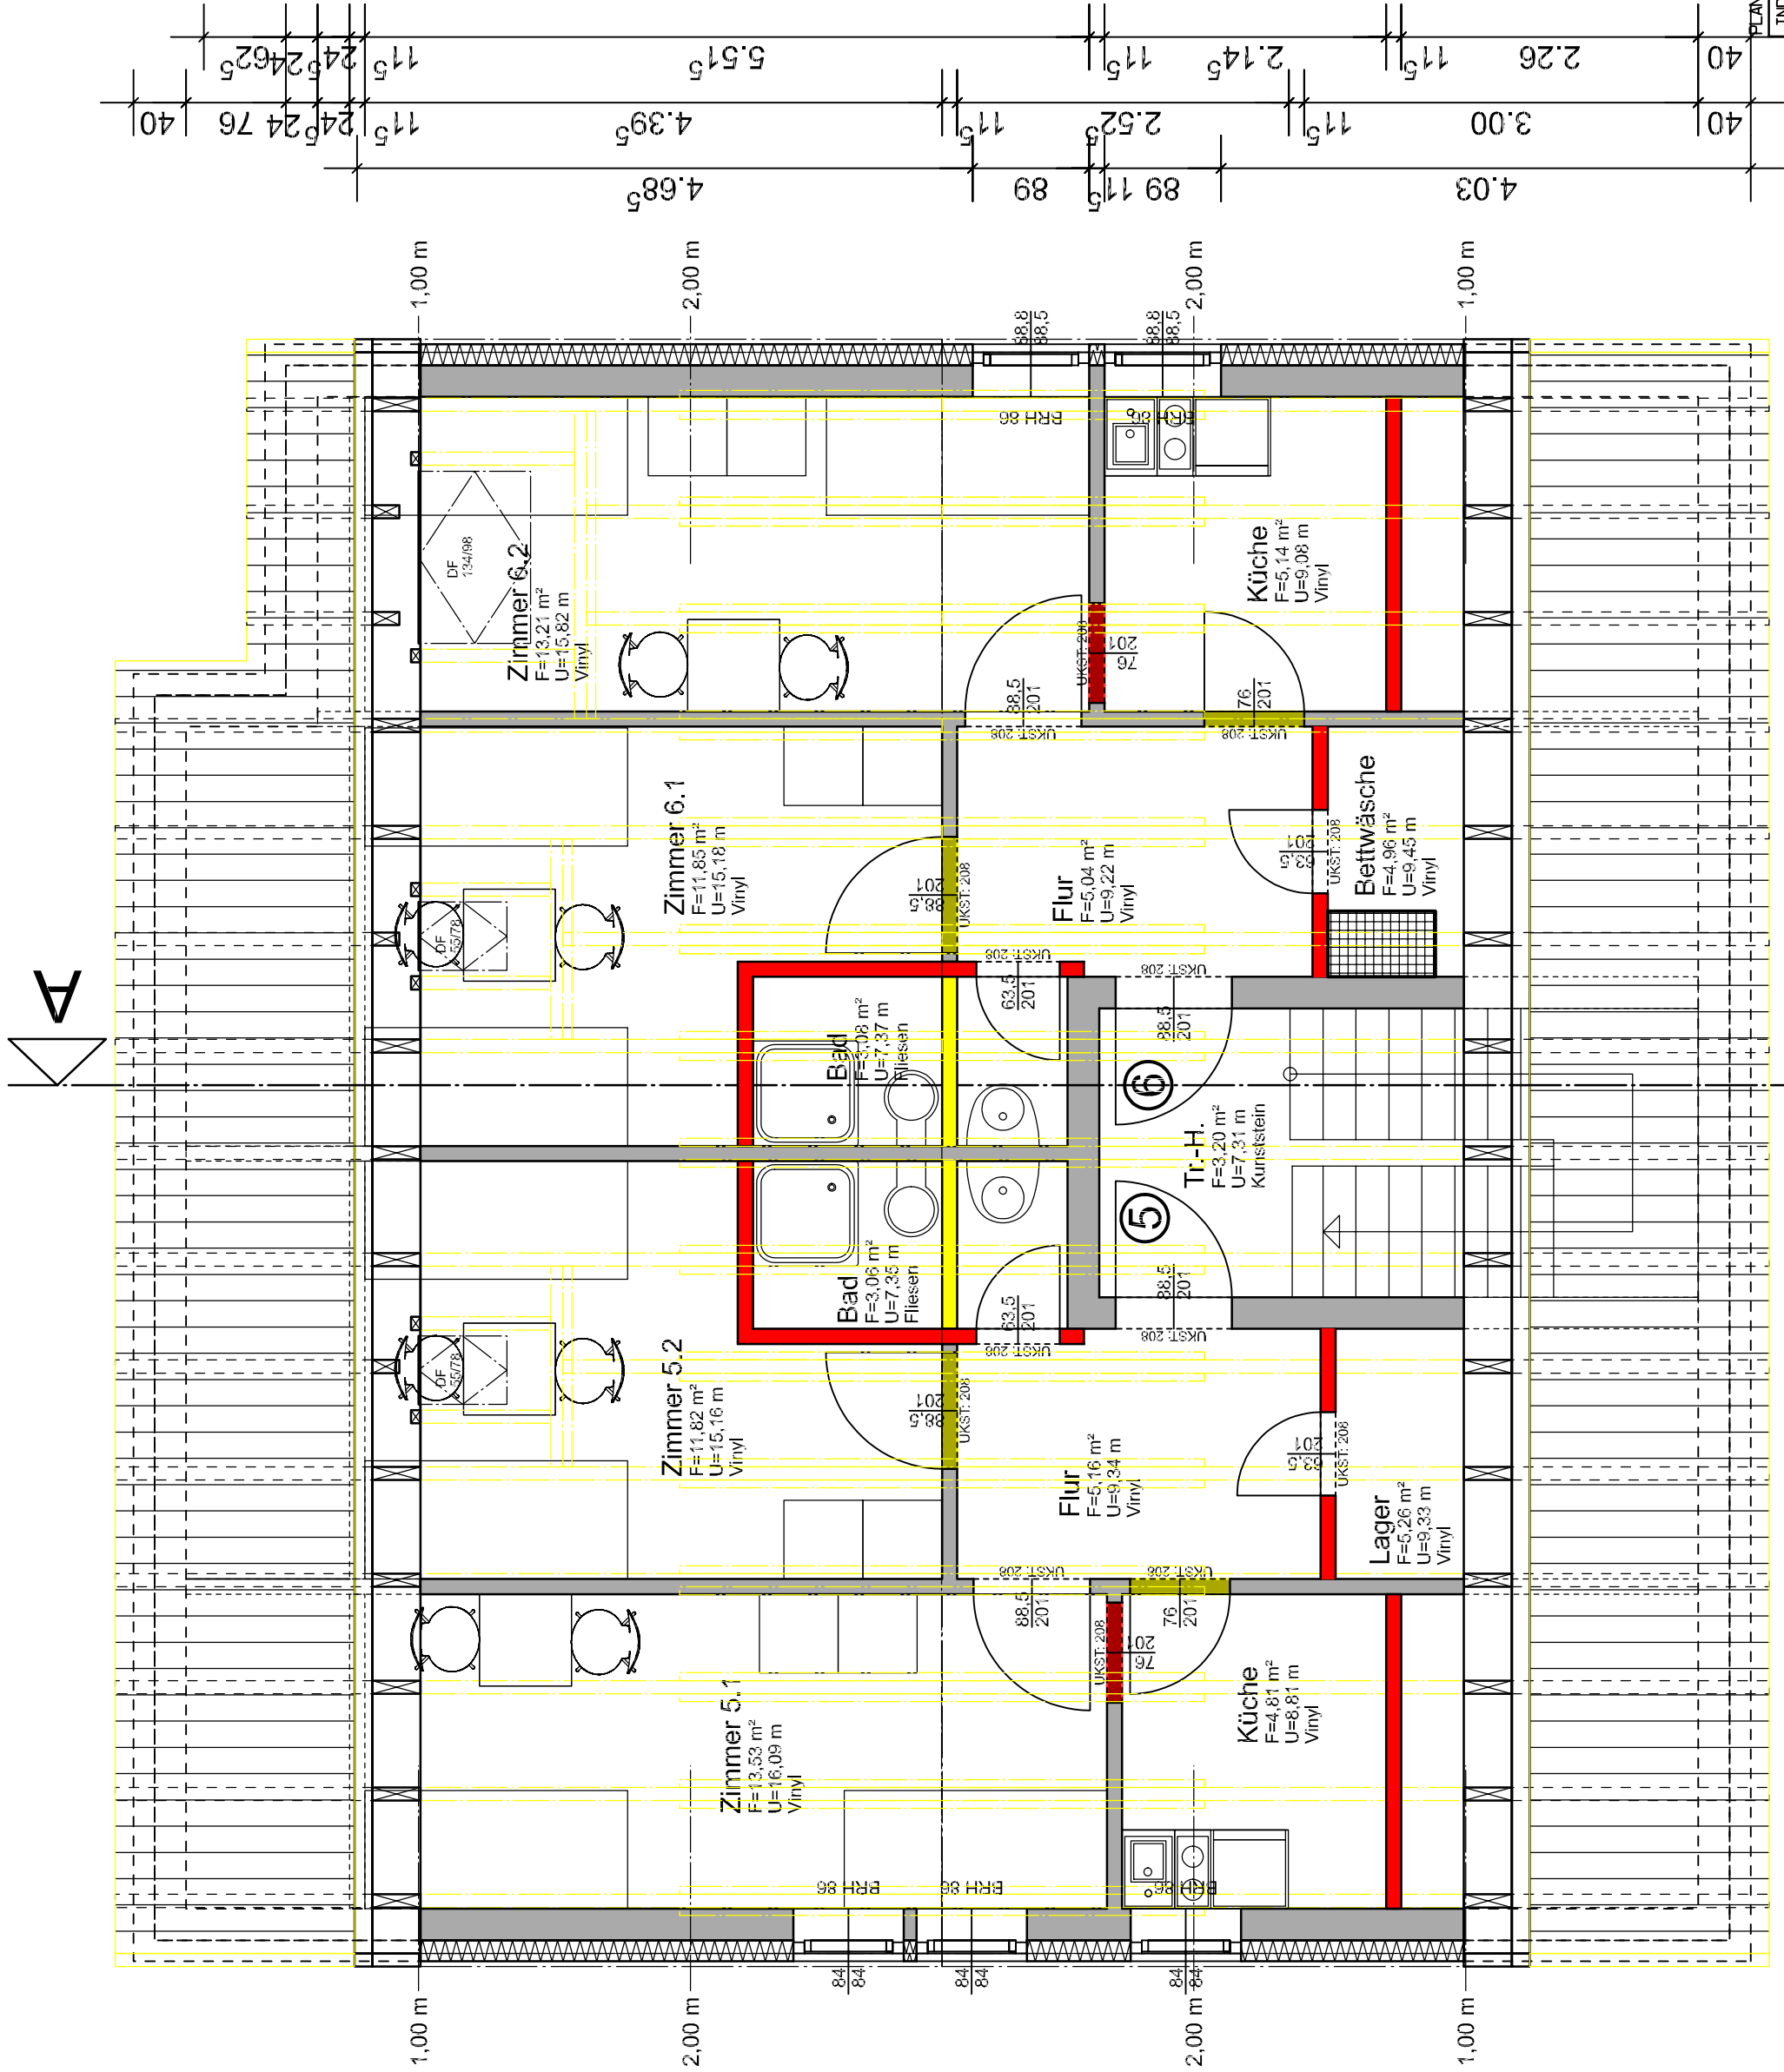
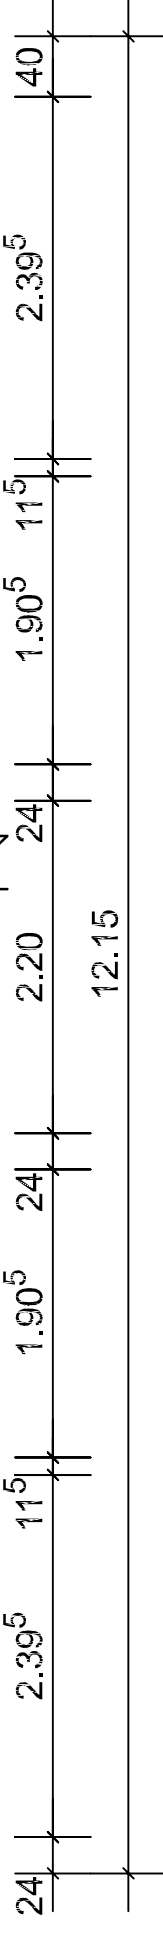
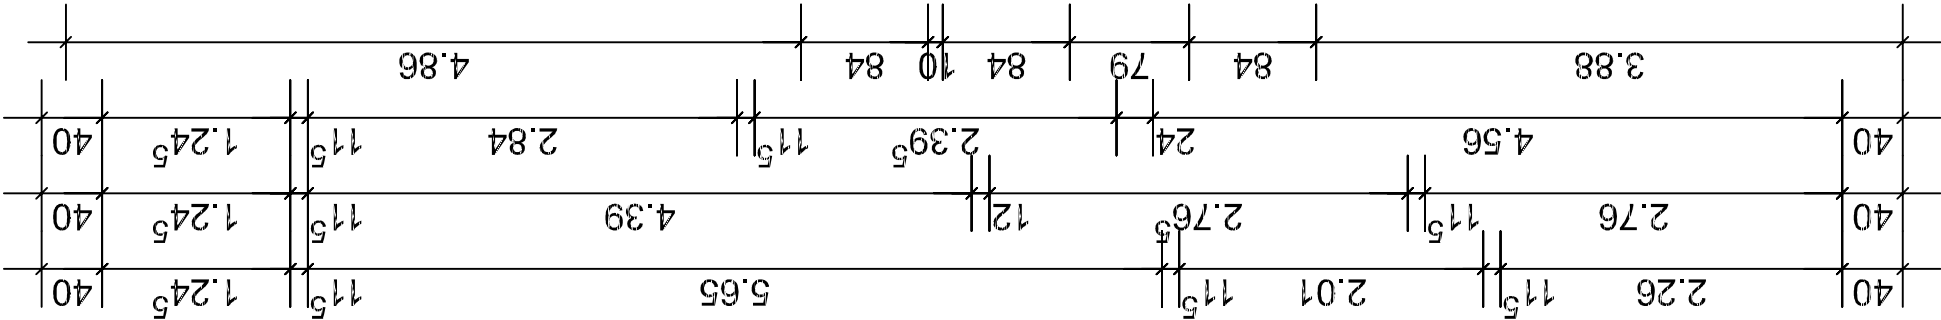


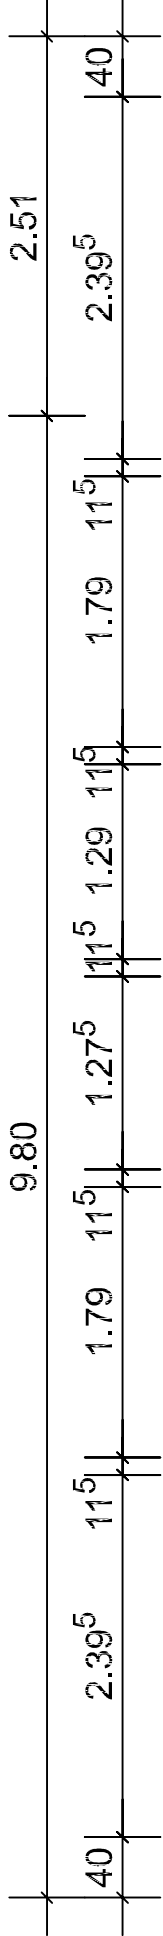

- sämtl Massangaben sind Rohbaumasse und von den ausführenden Firmen am Objekt auf Übereinstimmung zu überprüfen, bei Differenzen ist dies entsprechend zu berücksichtigen, bzw. die Bauleitung zu verständigen

- Aussparungen, Schlitzze, Durchbrüche etc. für die Gerwerke Heizung, Sanitär, Lüftung, etc. sind in den Plänen nicht enthalten. Ausführung in Absimmung mit den jeweiligen Firmen,

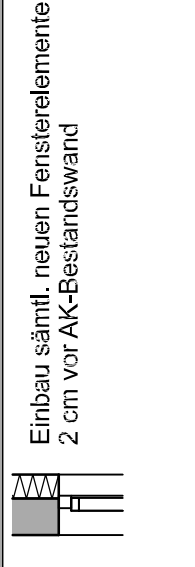

PLANÄNDERUNGEN:		ÄNDERUNG		DATUM	GEZ.
INO.					
A	Raumaufteilung			02.03.22	KÖ
Planverfasser:		Ausführungsplan			
ARPlan Ltd.		Pl.-Nr.: 05			
Hafenbad 27		Bauherr:			
89073 Ulm		Behringer Brücke GmbH & Co.KG			
		Blaubeurer Str. 64a, 89077 Ulm			
		Projekt:			
		Umbau und Sanierung WGH			
		Blaubeurer Str. 64, 98077 Ulm			
		P 43-142			
		M.: 1 : 50			
		Planinhalt:			
		Grundriss Dachgeschoss			
		Größe:			
		A3			
		Datum:			
		27.10.2021			
