

ALTENDORFERSTRASSE 487

4300 ESSEN

## II. Ausfertigung


63-23-0.5612/87

Dieser Aufteilungsplan gehört zum  
Schreiben (Bescheinigung)

vom 03/12 1987



STADT ESSEN  
Der Oberstadtdirektor  
Bauordnungsamt

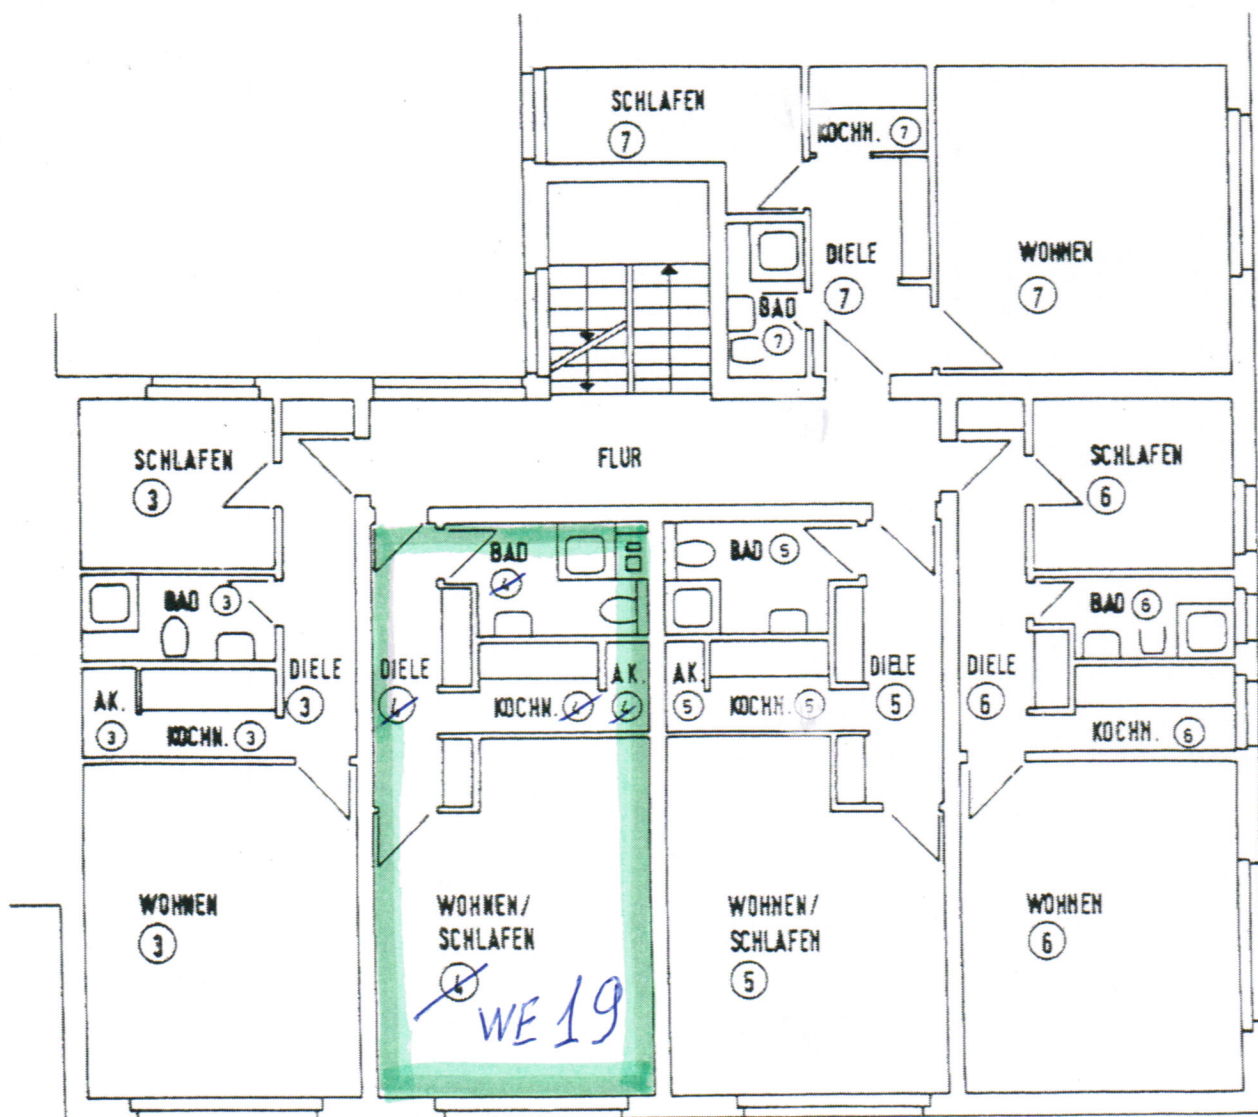

~~1. OBERGESCHOSS~~

4. Obergeschoss

M. 1:100