
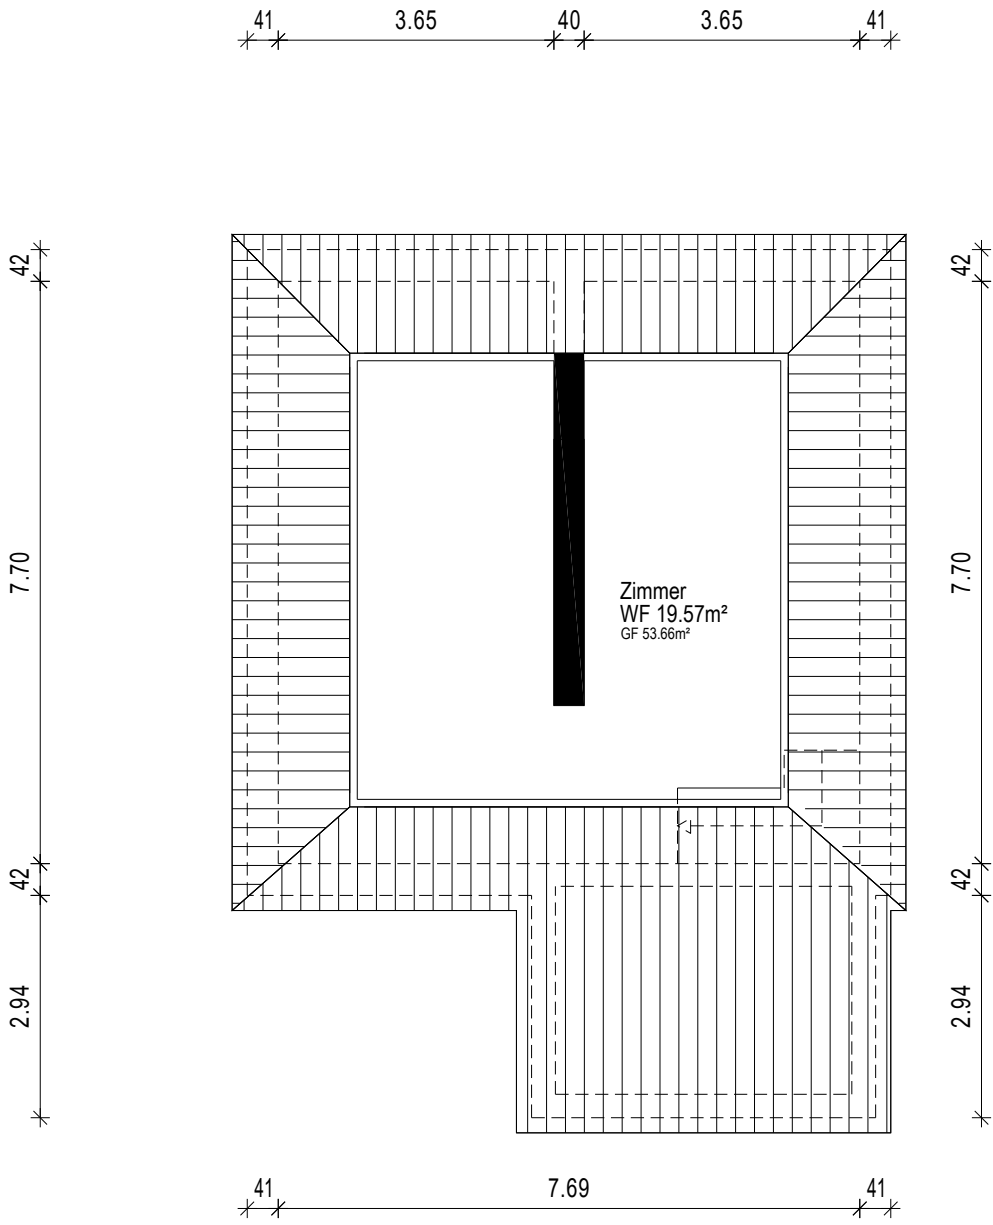


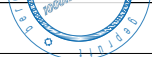

Gebäude EFH		
Ort/Straße 22393 Hamburg, Volksdorfer Weg 172		
Planinhalt Dachgeschoss		 Aufmaß - CAD-Service - Flächen
Maßstab 1:100	Datum 24.07.2026	
Objekt-Nr. -	Plan-Nr. 3	