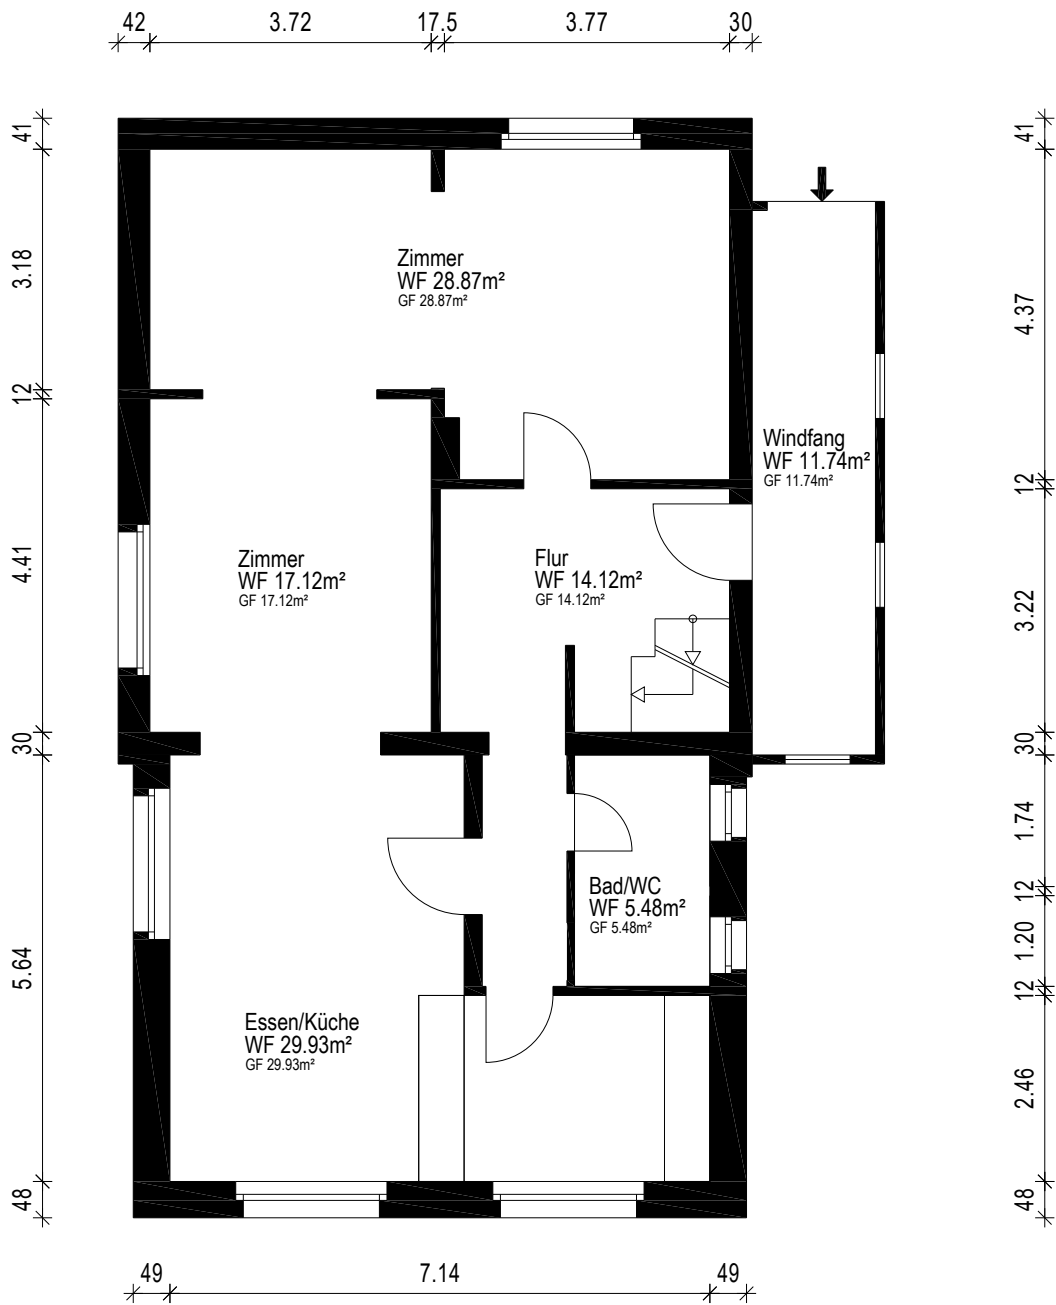


Gebäude EFH		 Aufmaß - CAD-Service - Flächen
Ort/Straße 22393 Hamburg, Volksdorfer Weg 172		
Planinhalt Erdgeschoss		
Maßstab 1:100	Datum 24.07.2026	
Objekt-Nr. -	Plan-Nr. 1	