


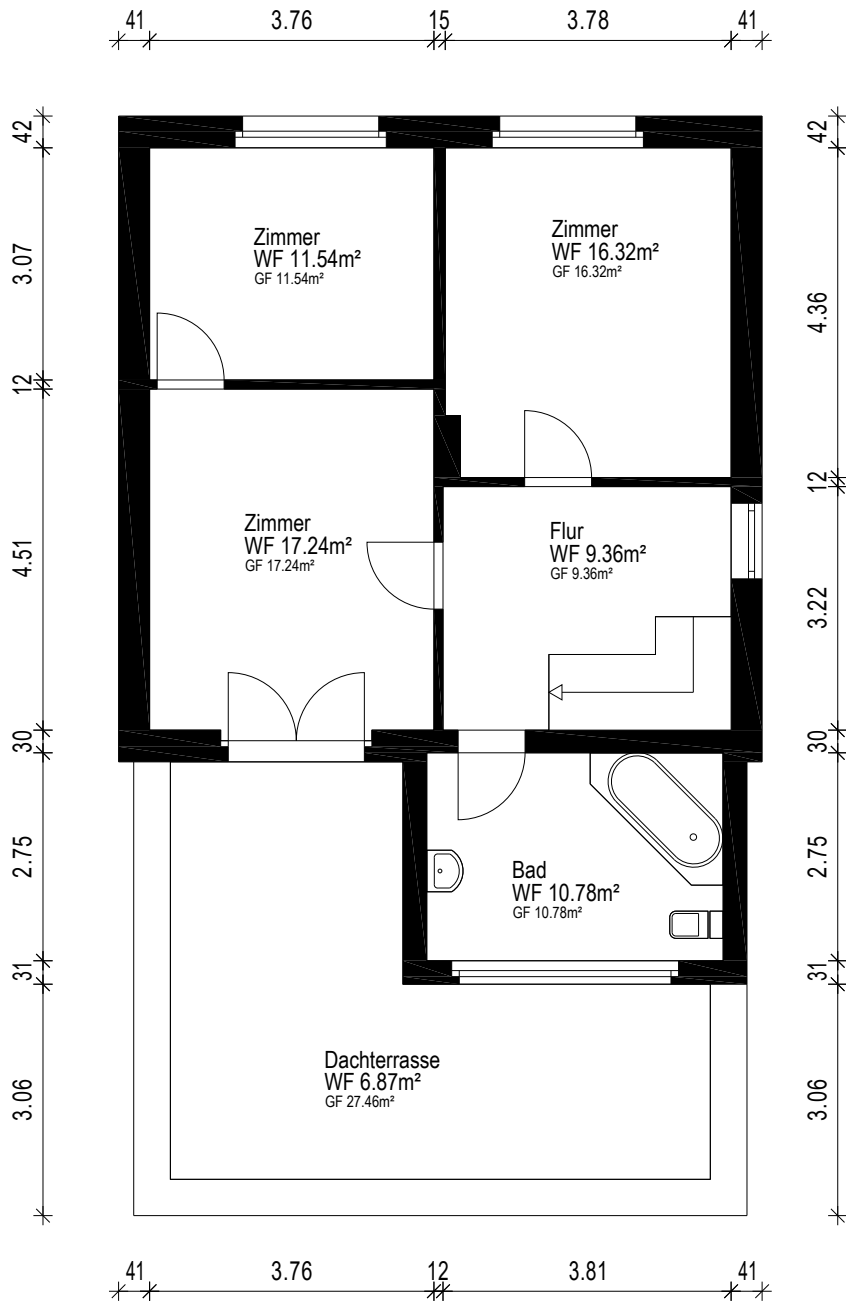

Gebäude EFH		
Ort/Straße 22393 Hamburg, Volksdorfer Weg 172		
Planinhalt Obergeschoss		 Aufmaß - CAD-Service - Flächen
Maßstab 1:100	Datum 21.07.2026	
Objekt-Nr. -	Plan-Nr. 2	