


 

LEGENDE

Aussenwände Erdgeschoss bis Dachgeschoss:
einschaliges Mauerwerk:
d=36,5cm
Porenbeton-PPW 2-0-35

Aussenwände Kellergeschoss:
Stahlbeton mit hohem Wassereindringwiderstand:
d=30,0cm

Innenwände:
d=24,0cm
Mauerwerk: 24,0cm KS-20-2,0-IIa
d=17,5cm
Mauerwerk: 17,5cm KS-20-2,0-IIa
d=11,5cm
Mauerwerk: 11,5cm KS-12-1,8-II
d=12,5cm
Metallständerwand, zweilagig beplankt (GKB)
d=6,0cm
Kellertrennwand aus Holzprofil-Trennwandsystem


BRH. Die angegebenen Brüstungs- und Sturzhöhen sind Rohbaumaße und beziehen sich auf den Rohfußboden.

ACHTUNG: Keine Ermittlung der Wohnflächen nach WoFIV. Die Flächenangaben der Raumgrößen beziehen sich auf die Rohbaumaße der Grundfläche der Räume.

BRANDSCHUTZNACHWEIS

LEGENDE:

- Brandwand
- fb (feuerbeständig)
- hf (hochfeuerhemmend)
- 1.Rettungsweg
- 2.Rettungsweg
- ATL=2.Rettungsweg durch anleierbare Stelle mit tragbarer Leiter der Feuerwehr + geeignetes Fenster
- ADL=2.Rettungsweg durch anleierbare Stelle mit Drehleiter der Feuerwehr + geeignetes Fenster

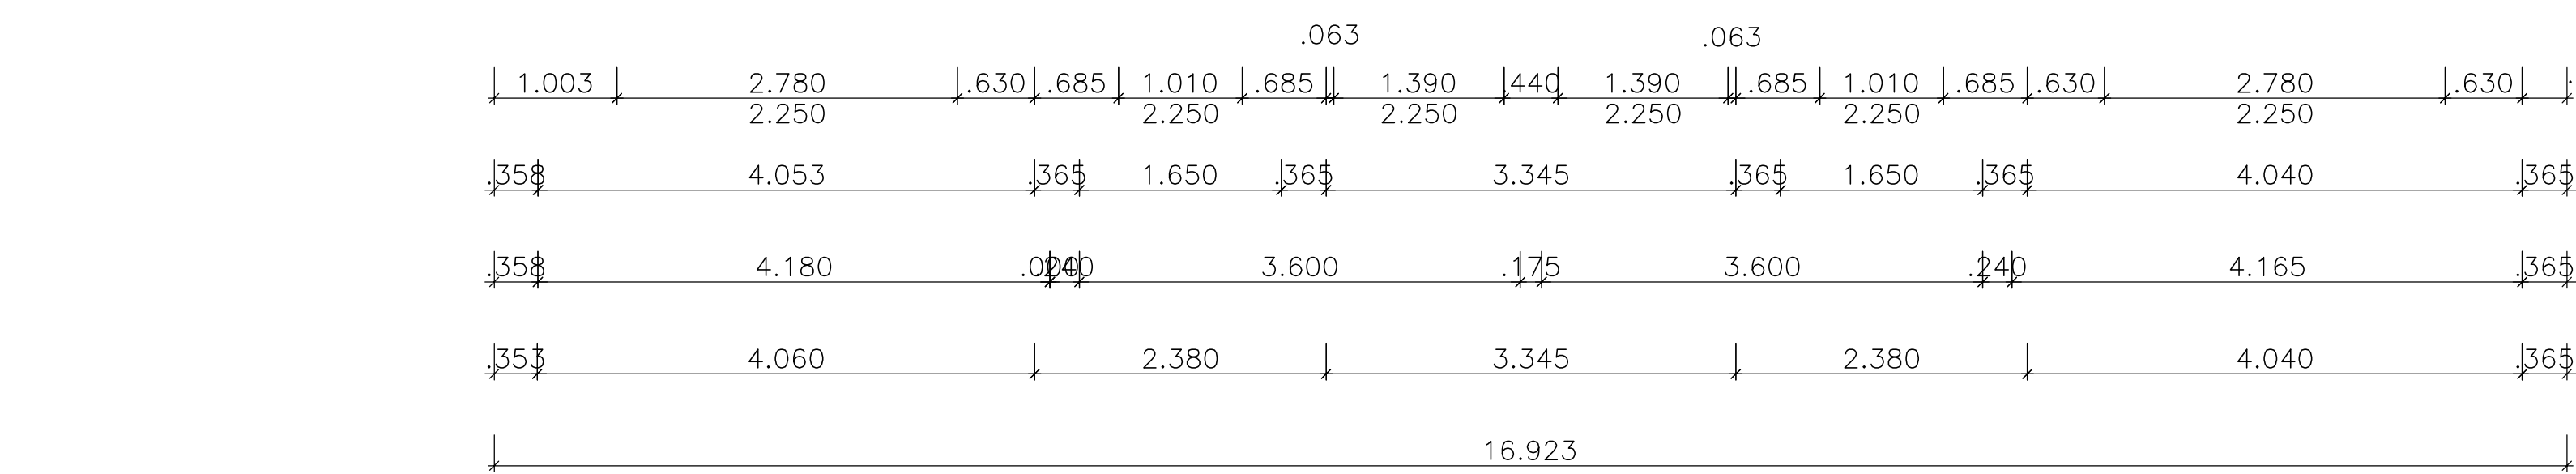

GRUNDRISS 1.OBERGESCHOSS

Änderung WE 3

WE 3 (Änderung vom 07.11.2012)						
Allgemein			Fläche & Umfang			
Nummer	Name	Beschreibung	Umfang	Grundfläche	Berechnungsregel	Anrechenbare Fläche
035	Diele		13.57 m	7.19 qm		N: 7.19 qm
036	AR.		4.11 m	1.04 qm		N: 1.04 qm
037	Du.WC		9.17 m	5.20 qm		N: 5.20 qm
038	Schlafen		17.54 m	17.71 qm		N: 17.71 qm
040	Arbeiten		19.18 m	22.45 qm		N: 22.45 qm
041	Loggia		12.04 m	4.00 qm	0.5 angerechnet	N: 8.00 qm
195	Treppenraum 1.OG		8.09 m	2.88 qm		N: 2.88 qm
				60.48 qm		N: 64.48 qm

Alle Pläne gelten nur im Zusammenhang mit dem geprüften Wärme- und Brandschutznachweis, der geprüften Ausführungstaktik und dem Baugrundgutachten!

Alle Maße sind am Bau vor Fertigung und in der Ausführung zu prüfen! Unstimmigkeiten bzw. unterschiedliche Angaben zwischen Tragwerksplanung und Objektplanung (Architekt) sind der Bauleitung sofort mitzuteilen.

BAUVORHABEN

Neubau eines Wohnhauses mit 9 ETW
Fährhofstrasse 28
18439 Stralsund

AUFTRAGGEBER

OPAL Haus GmbH & Co.KG
Herr Gerd Krüger
Gewerbeallee 23
18107 Rostock-Elmenhorst

PLANUNGSSTAND

A-AP-003_a
Grundriss 1.Obergeschoss
M 1:50
02.12.2012

PLANVERFASSER

DIPL.-ING. ARCHITEKTIN
LORNA LABAHN
Apollonienmarkt 17 | 18439 Stralsund
Tel: 03831-20 86 04 | Fax: 03831-208 60 66
m o b i l: 0 1 5 1 - 5 6 3 7 8 7 6 8
e-Mail: architektur@planung-bauart.de

freiberuflich selbständig in Bürogemeinschaft
planungsbüro bau.ART
architektur | tragwerksplanung | bauleitung | baubegleitung | projektleitung