




Keller

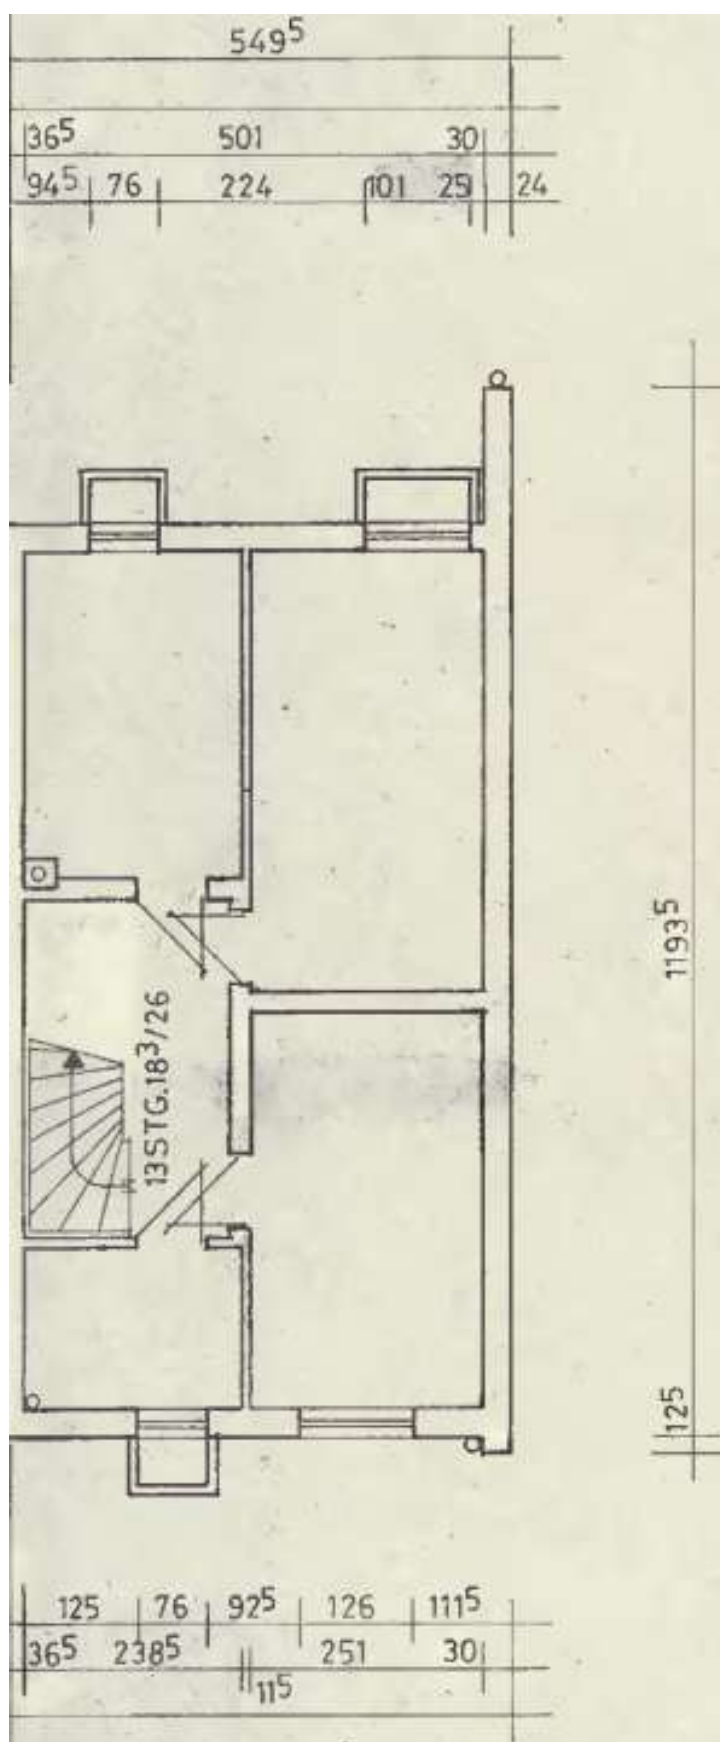

Erdgeschoss

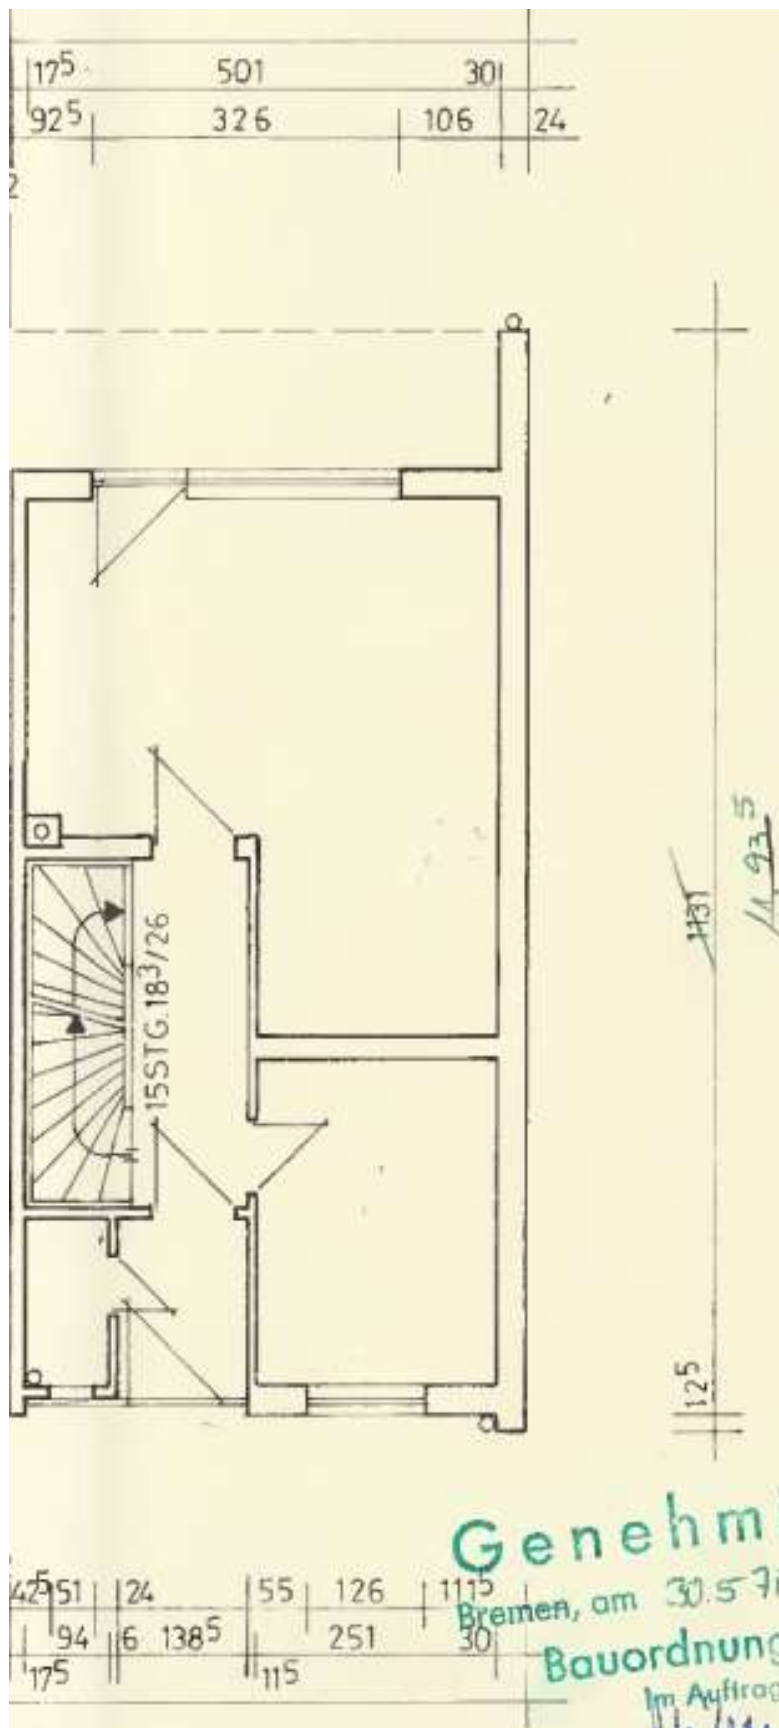

Obergeschoss

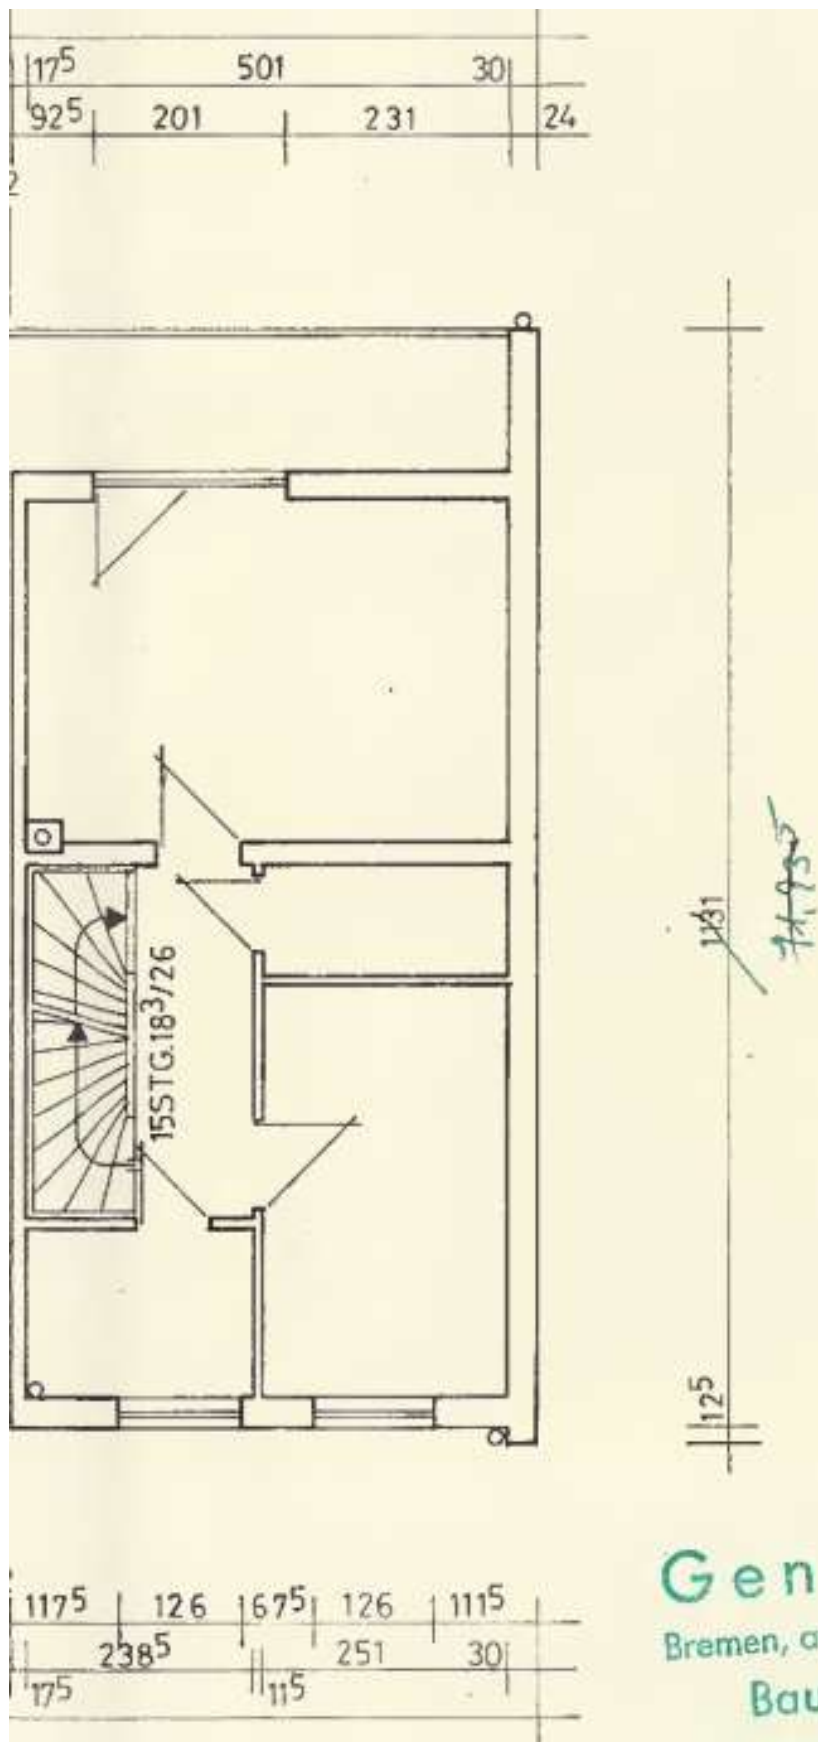

Dachgeschoss

