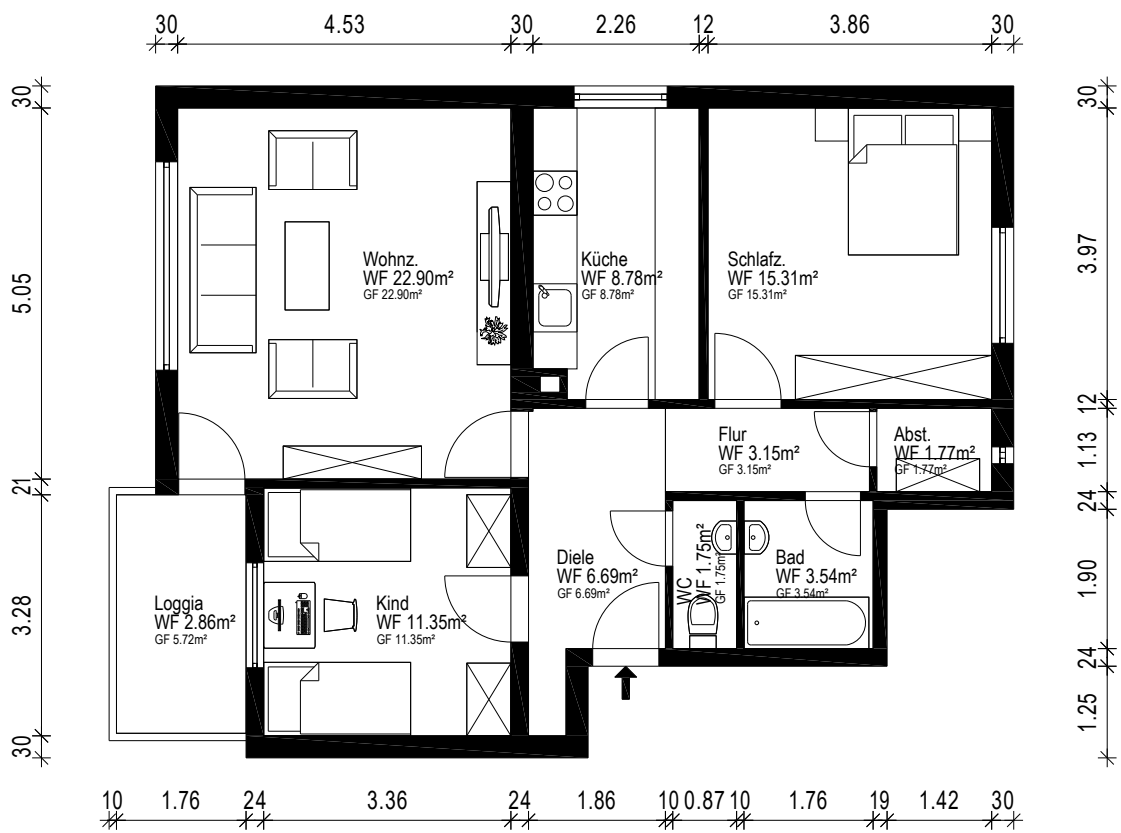


Gebäude ETW			
Ort/Straße 90469 Nürnberg, Neunkirchener Str. 36			
Planinhalt 5.Obergeschoss		 Ein Service der 1000hands AG Aufmaß - CAD-Service - Flächen	
Maßstab 1:100	Datum 03.08.2026		
Objekt-Nr. WE 48	Plan-Nr. 1		