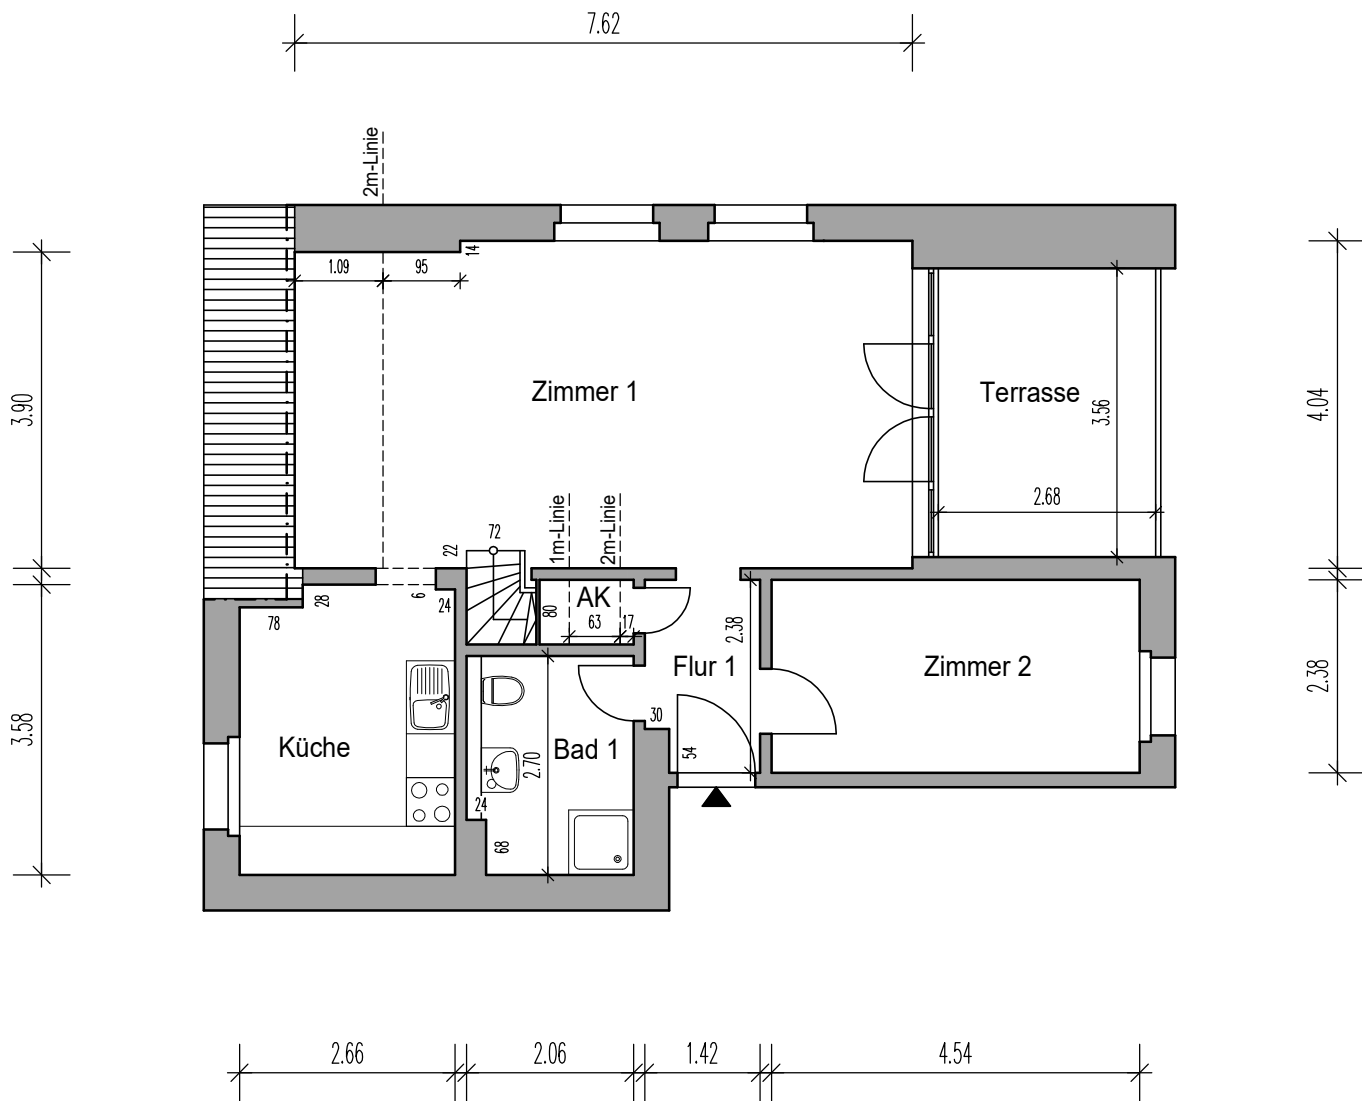
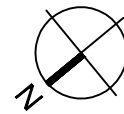


Objekt (Bauort):		Planinhalt/Lage:		Projekt (Bauvorhaben):				
Helmholtzstr. 9 14467 Potsdam		2.Obergeschoss rechts		Bestandsaufnahme Wohnung				
Eigentümer:		Planerstellung:		Stempelfeld:		WE-Nummer:	Maßstab:	Papiergröße:
		Ebeling+Finck GbR Digitale Gebäudedokumentation Ostpreußendamm 44 12207 Berlin		EBELING + FINCK AUFMAß + GMD + BERECHNUNG Ostpreußendamm 44 12207 Berlin		01	1:100	A4
						Blattnummer:	Bearbeitung:	Datum:
						1/2	ef	03.03.2026