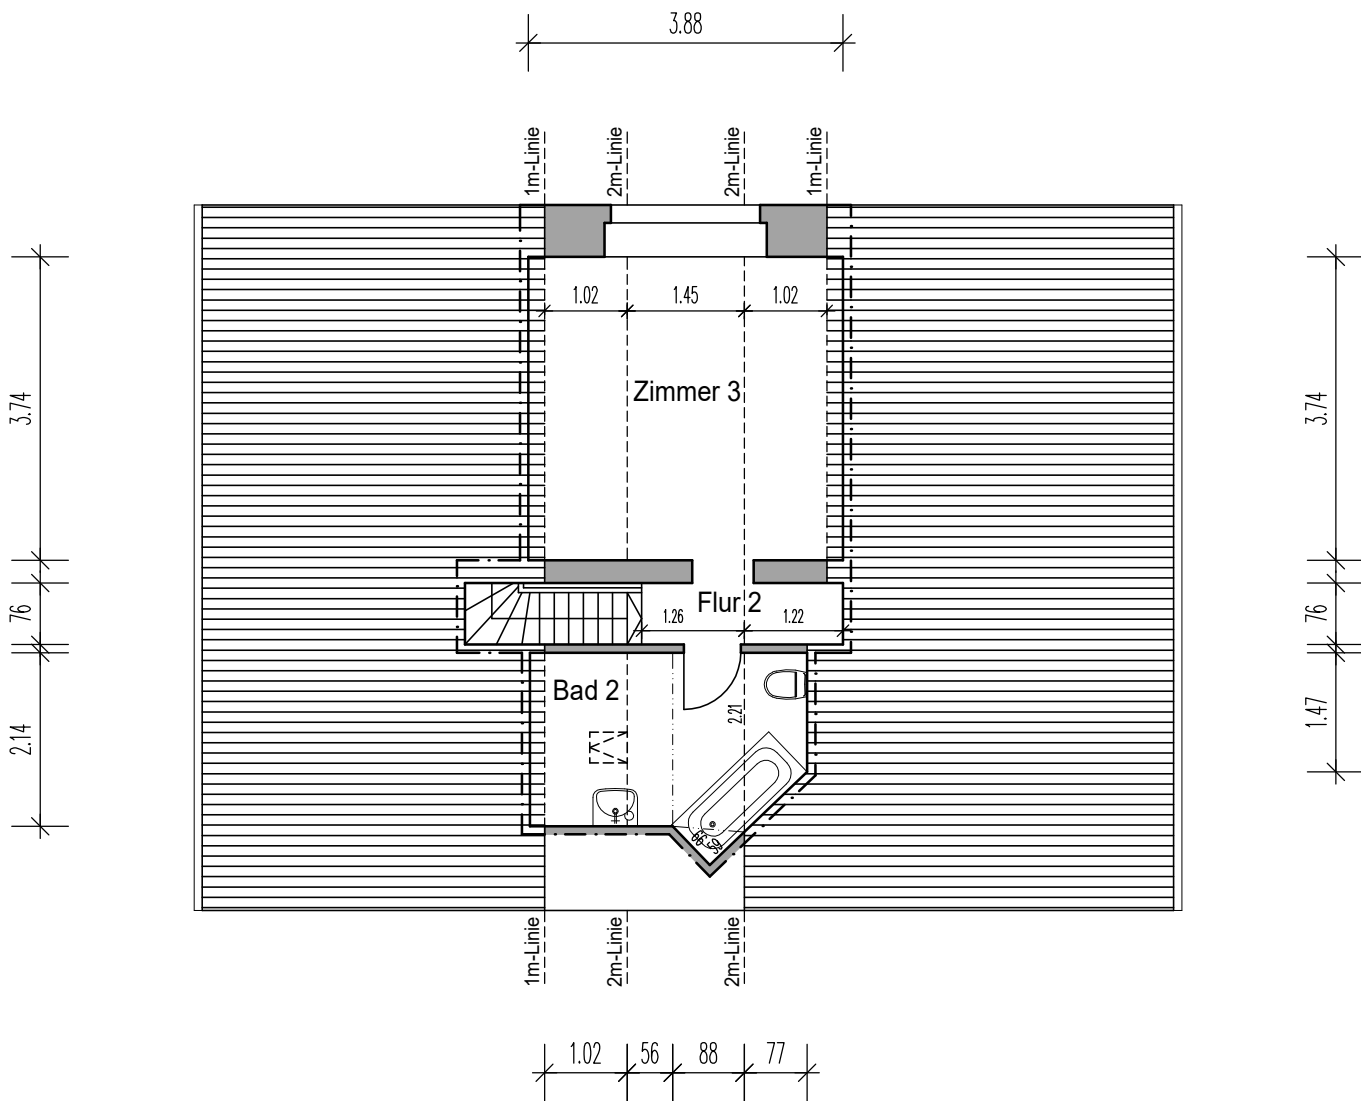
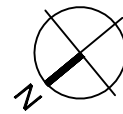


Objekt (Bauort):		Planinhalt/Lage:		Projekt (Bauvorhaben):		
Helmholtzstr. 9 14467 Potsdam		Dachgeschoss rechts		Bestandsaufnahme Wohnung		
Eigentümer:	Planerstellung:		Stempelfeld:	WE-Nummer:	Maßstab:	Papiergröße:
	Ebeling+Finck GbR Digitale Gebäudedokumentation Ostpreußendamm 44 12207 Berlin			01	1:100	A4
				Blattnummer:	Bearbeitung:	Datum:
				2/2	ef	03.03.2026