


Treppebreite im Auftrag (S. 116)
des Architekten wurde auf 1,05 m
erweitert. 03.06.2014 Maßstab

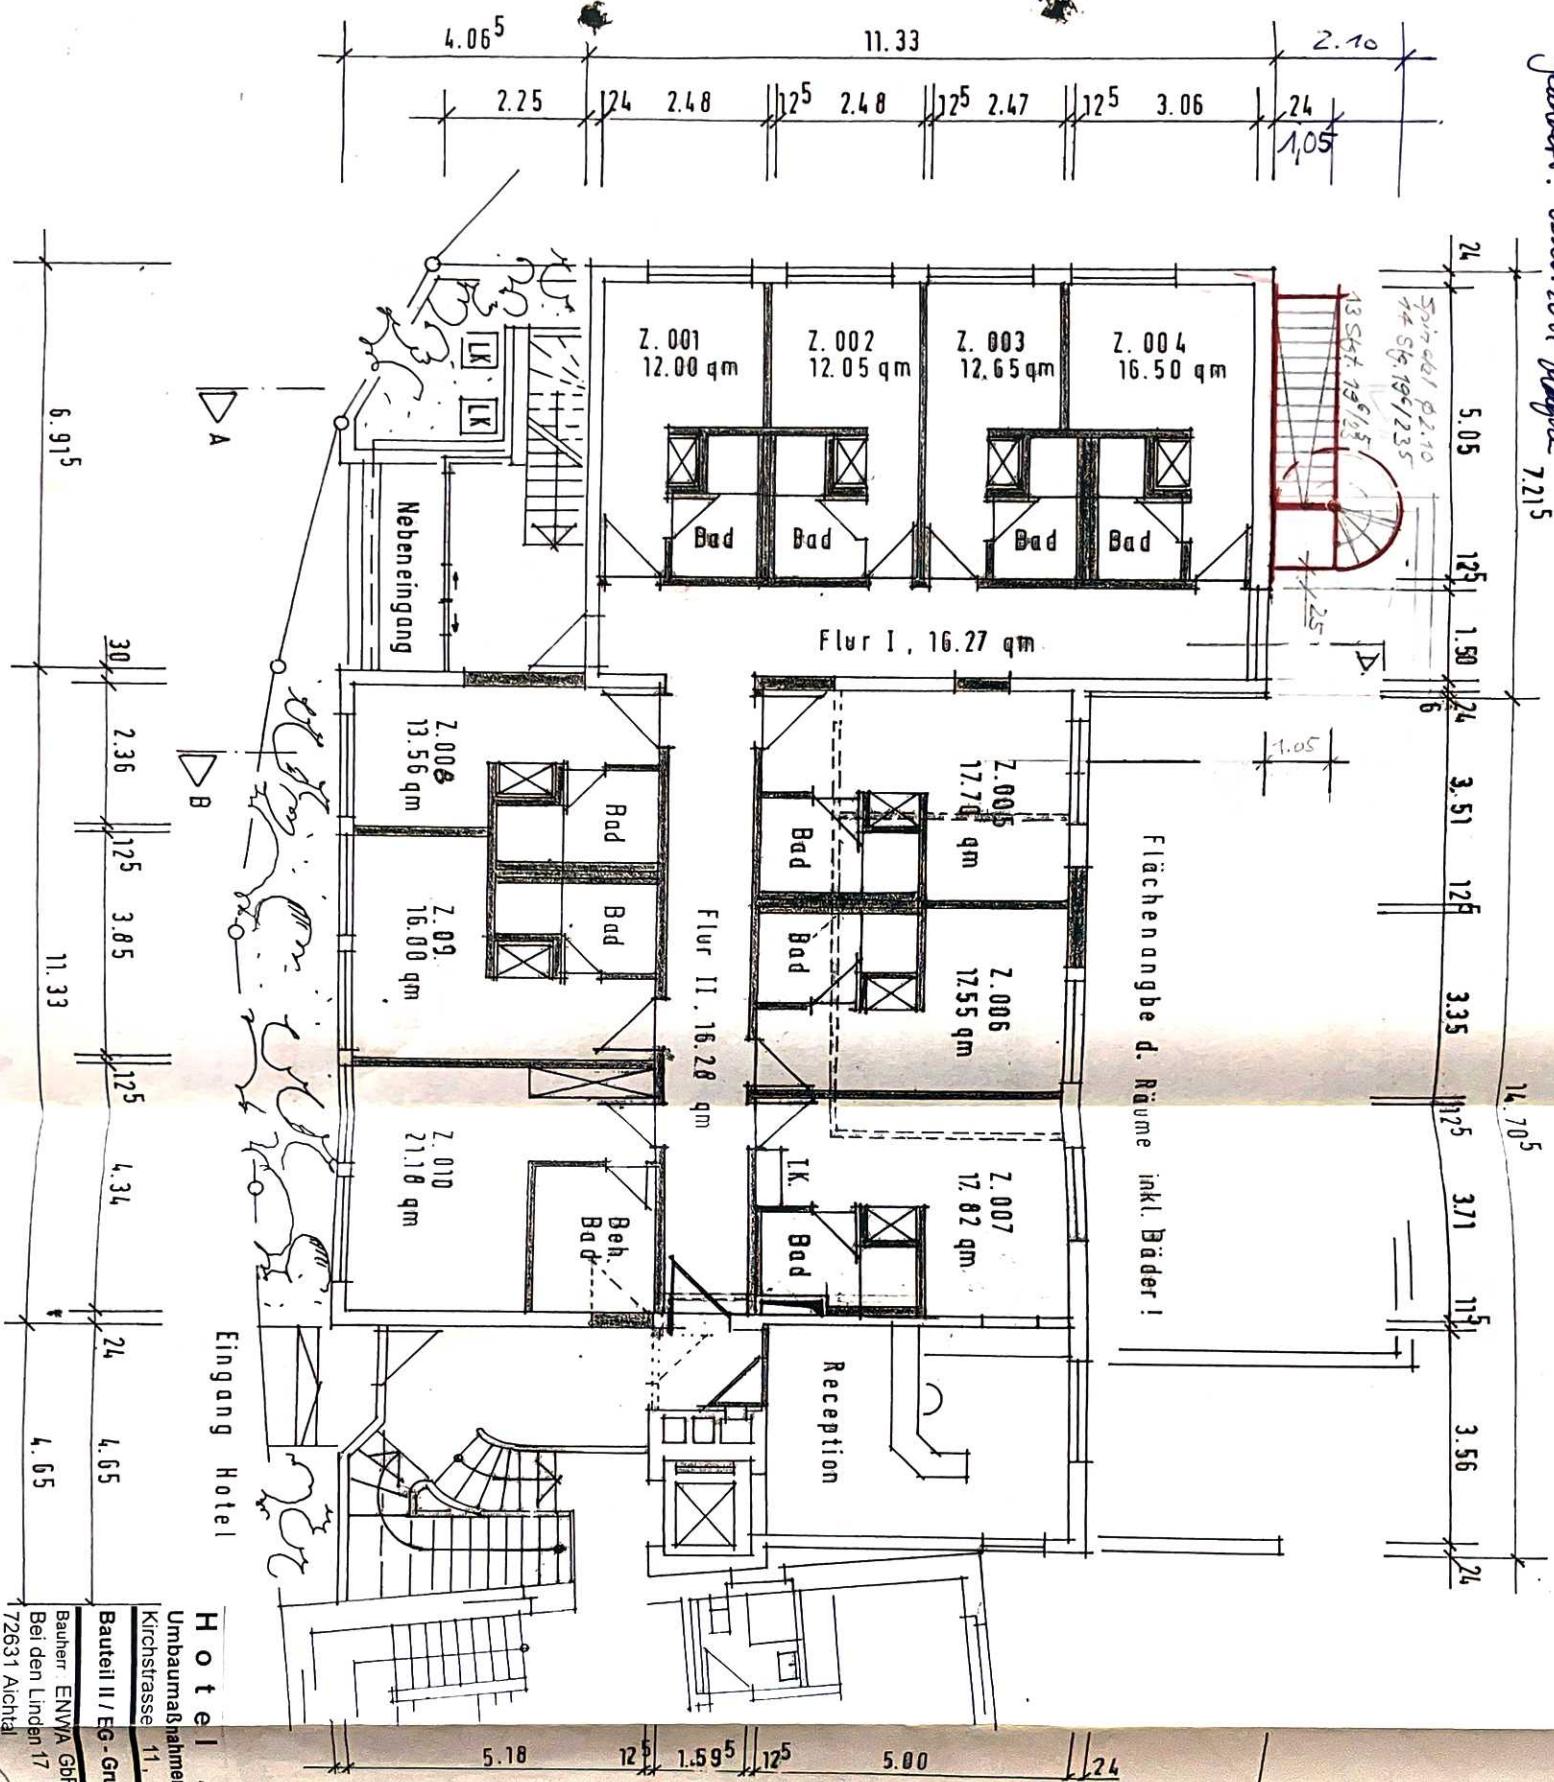

Genehmigt
durch Urkunde
vom 20. JUNI 2014

blau ergänzt
06.12.14 M

Hotel Altbacher Hof
Umbaumaßnahmen lt. Vorgaben d. Brandschutzgutachters
Kirchstrasse 11, 73776 Altbach

Bauteil II / EG-Grundriss


Bauherr: ENVYA GbR
Bei den Linden 17
72631 Aichtal

NASAR, SALEH
Dipl.-Ing. FH, Architekt
Bredowweg 26
70477 Stuttgart
Tel: 0711-5302486
Mail: saleh@nasar-arc.com

Unterschrift:



Genehmigt
durch Urkunde
vom 20. JUNI 2014

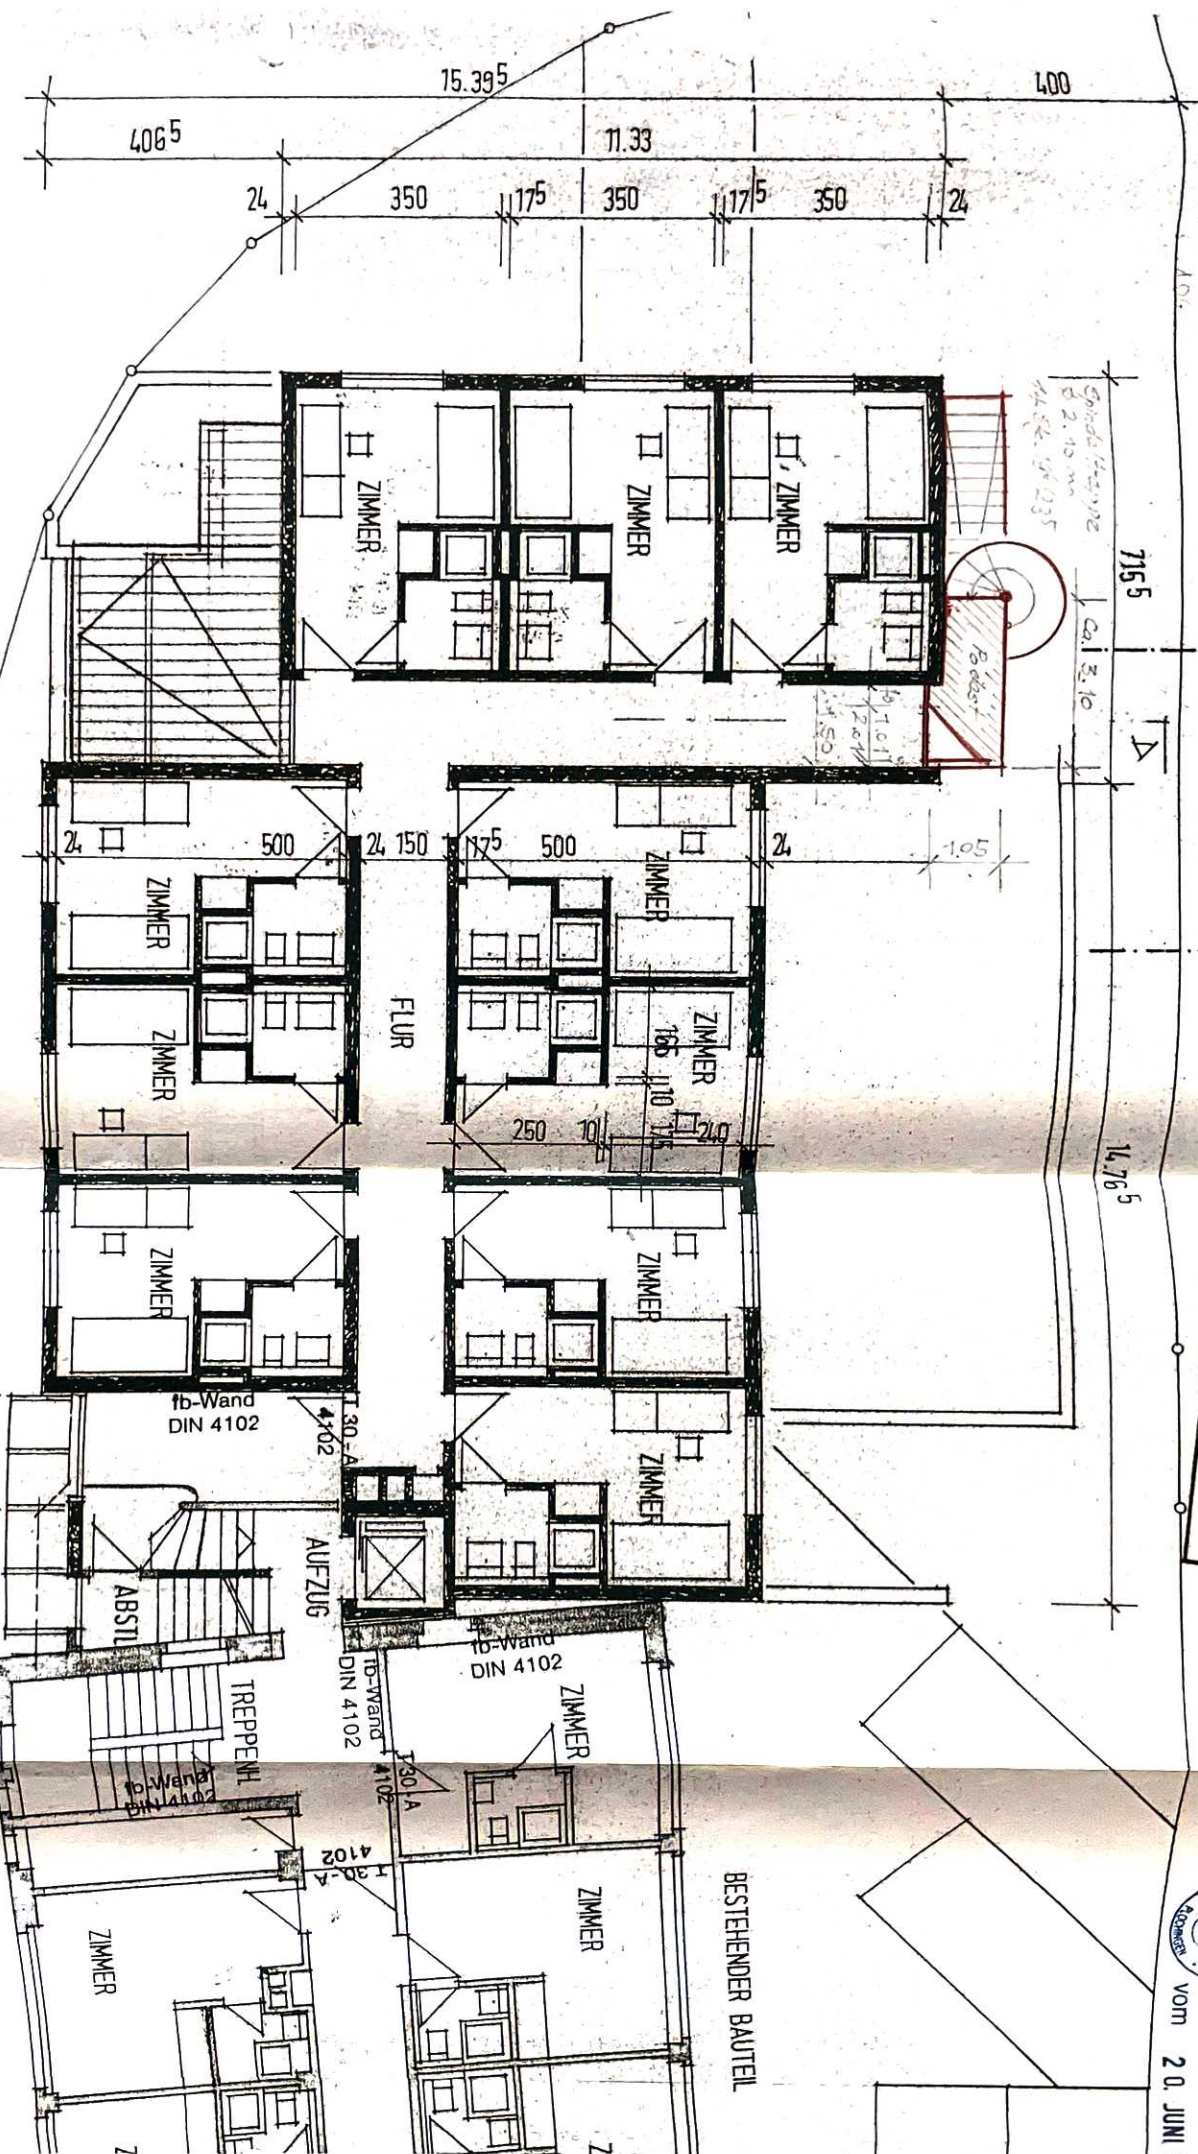

Hotel Altbacher Hof

Umbaumaßnahmen lt. Vorgaben d. Brandschutzgutachters

Kirchstraße 11, 73776 Altbach

Bauteil II / 1.06

Bauherr: ENWA GbR

Bei den Linden 17

72631 Aichtal

Planverfasser:

Plan Nr.: 010

Maßstab: 1:100

Datum

15.4.14

NASAR, SALEH

Dipl.-Ing. FH / Architekt






Unterschrift:

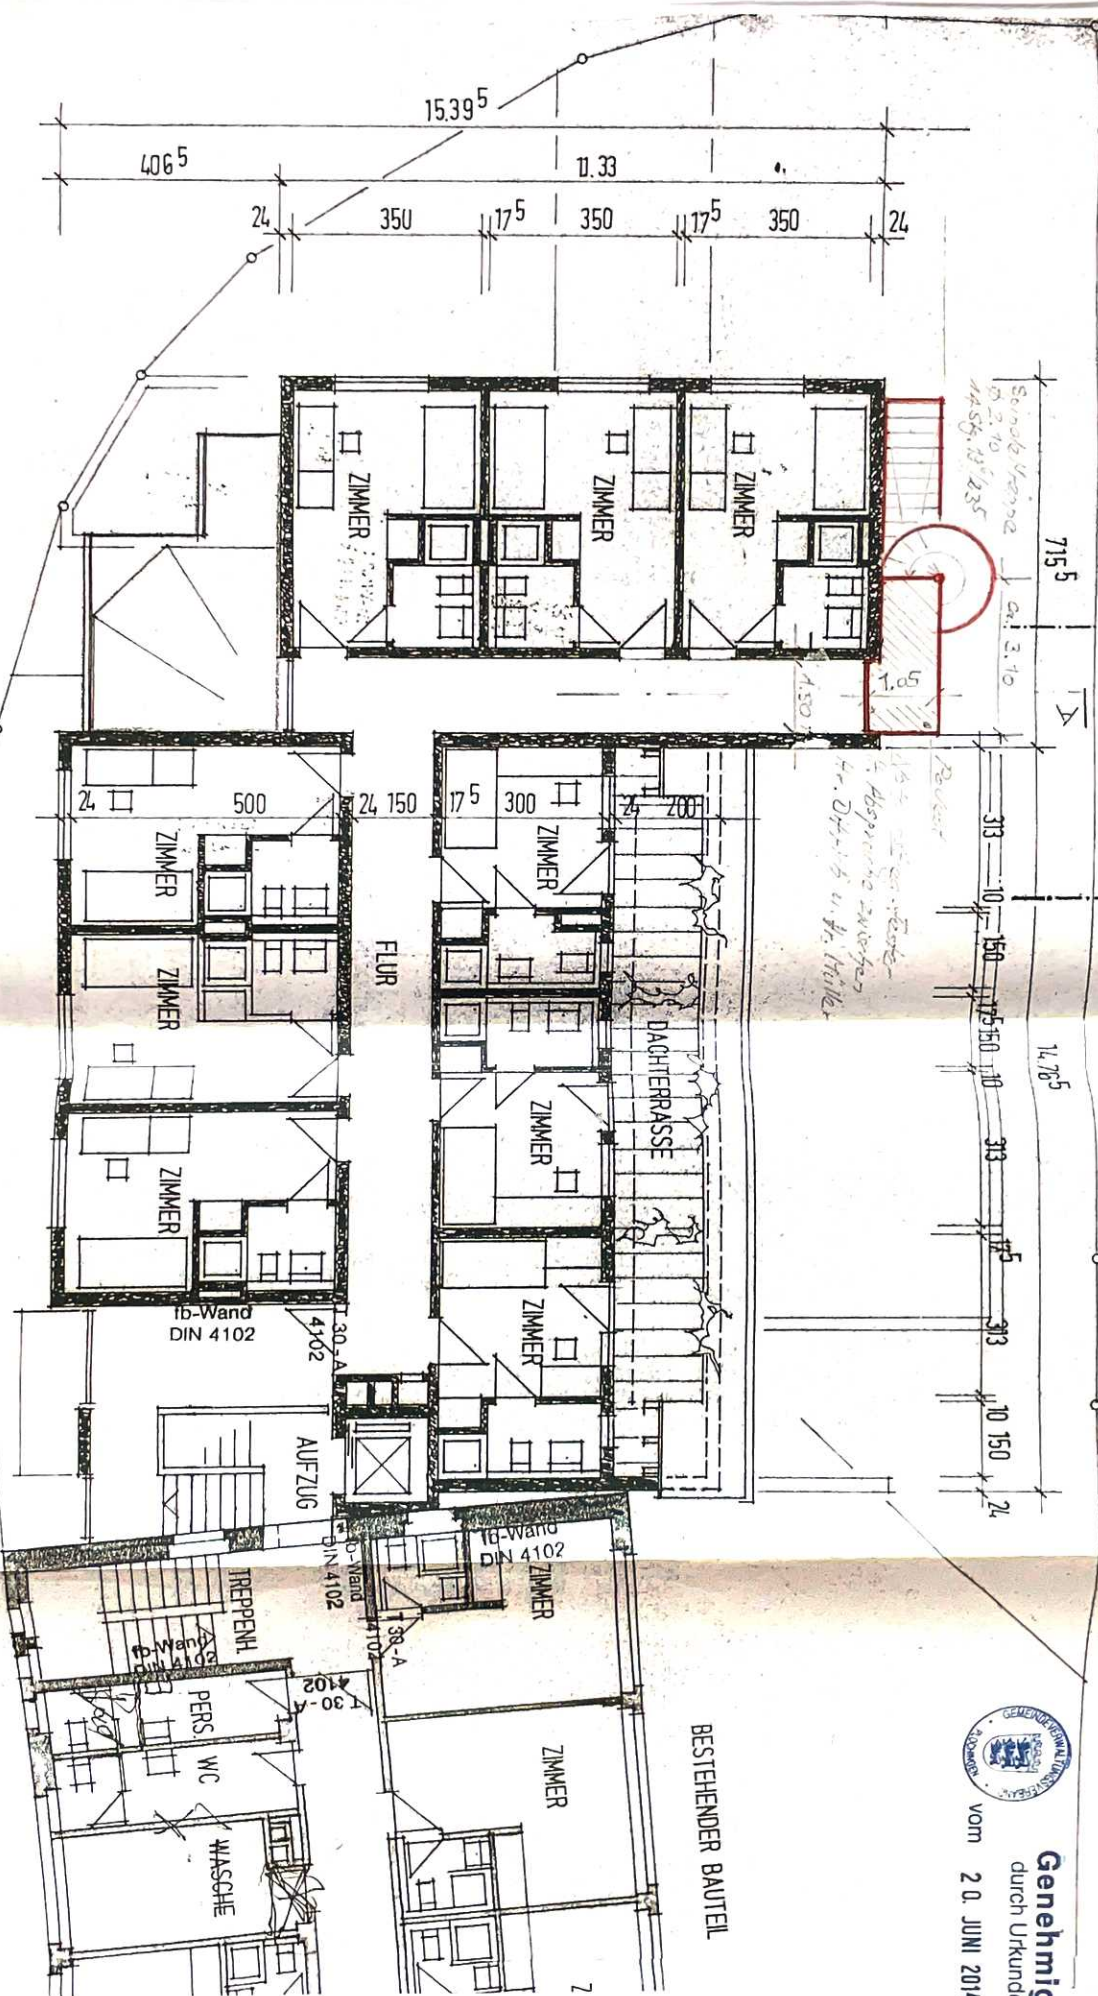

Genehmigt
durch Urkunde
vom 2.0. JUNI 2014

Hotel Altbacher Hof
Umbaumaßnahmen lt. Vorgaben d. Brandschutzgutachters
Kirchstrasse 11, 73776 Altbach

Bauherr ENWA GBR	Plan Nr. 011	Datum 15.4.1
Bauzeit II / 2. OG	Maßstab 1 : 100	
Bei den Linden 17		

NASAR, SALE
Dipl.-Ing. FH / Architekt

Unterschrift

14.7.65

552

552


12.24

300

12.24




Genehmigt
durch Urkunde

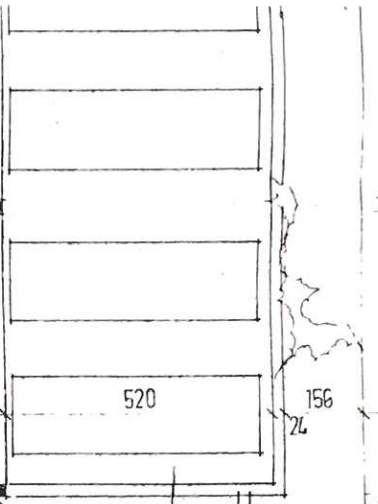

OPPELPARKER-10 ST.PL.

OFFENE TIEFGARAGE

4 DOPPELPARKER-8 ST.PL.

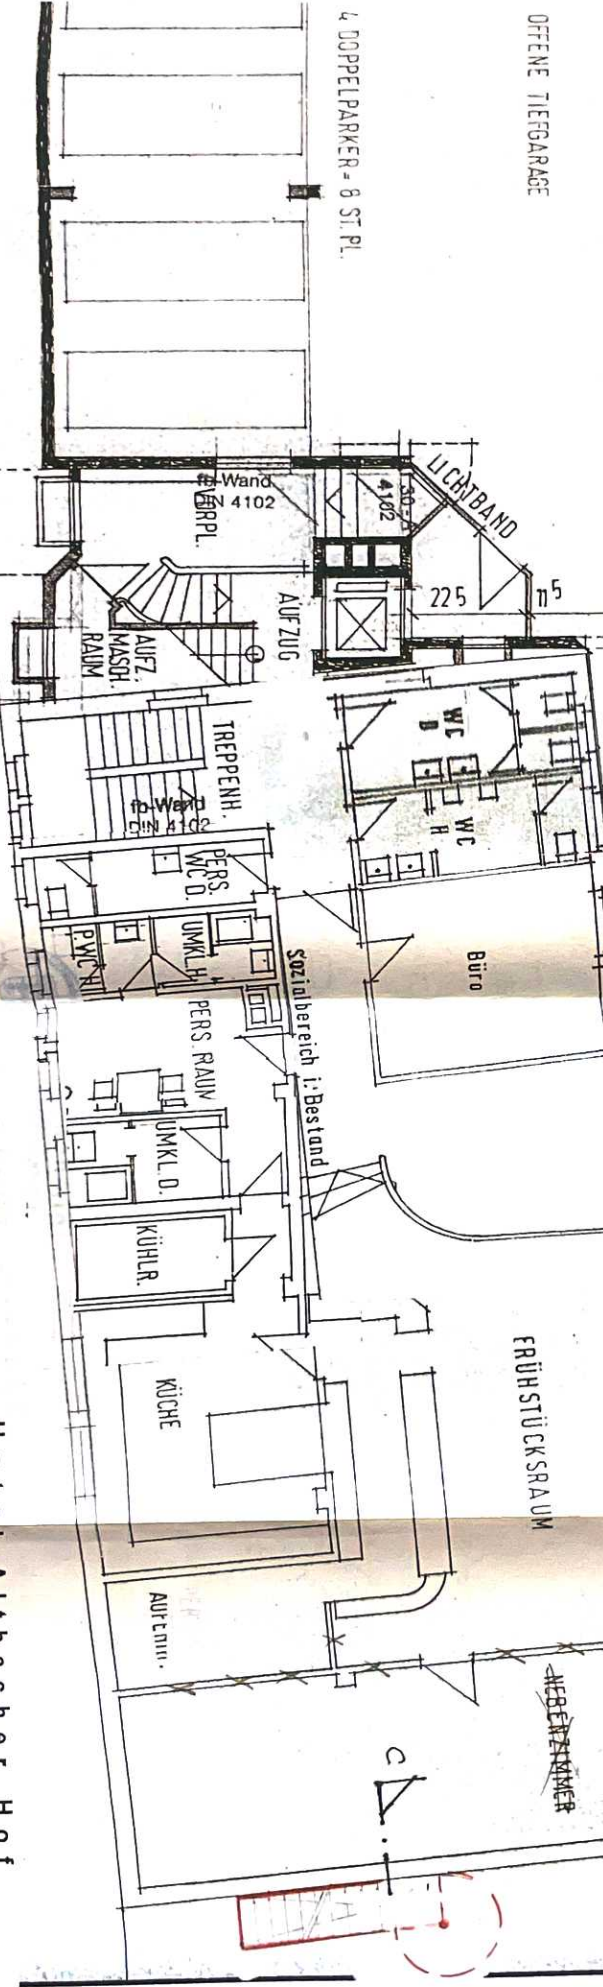

KIRCHSTRASSE

10.85

11.33

22.655

1.70

50

24.5

4.65

Hotel Altbacher Hof
Umbaumaßnahmen lt. Vorgaben d. Brandschutzgutachters
Kirchstrasse 11, 73776 Altbach

Bauteil I / EG - Grundriss	Maßstab: 1:100	Datum
Plan Nr.: 001	15.4.14	

Bauherr: ENWA GbR
Bei den Linden 17
72631 Aichtal

NASAR, SALEH
Dipl.-Ing. FH/Architekt

Unterschrift

[Handwritten signature]




Spindel/Treppe
 ϕ 2.10 m
 10 Stg. 7.11/235

blau export.


Unterschrift

A/B


14,765




Vom 20. Juni 2014

Genehmigt
durch Urkunde

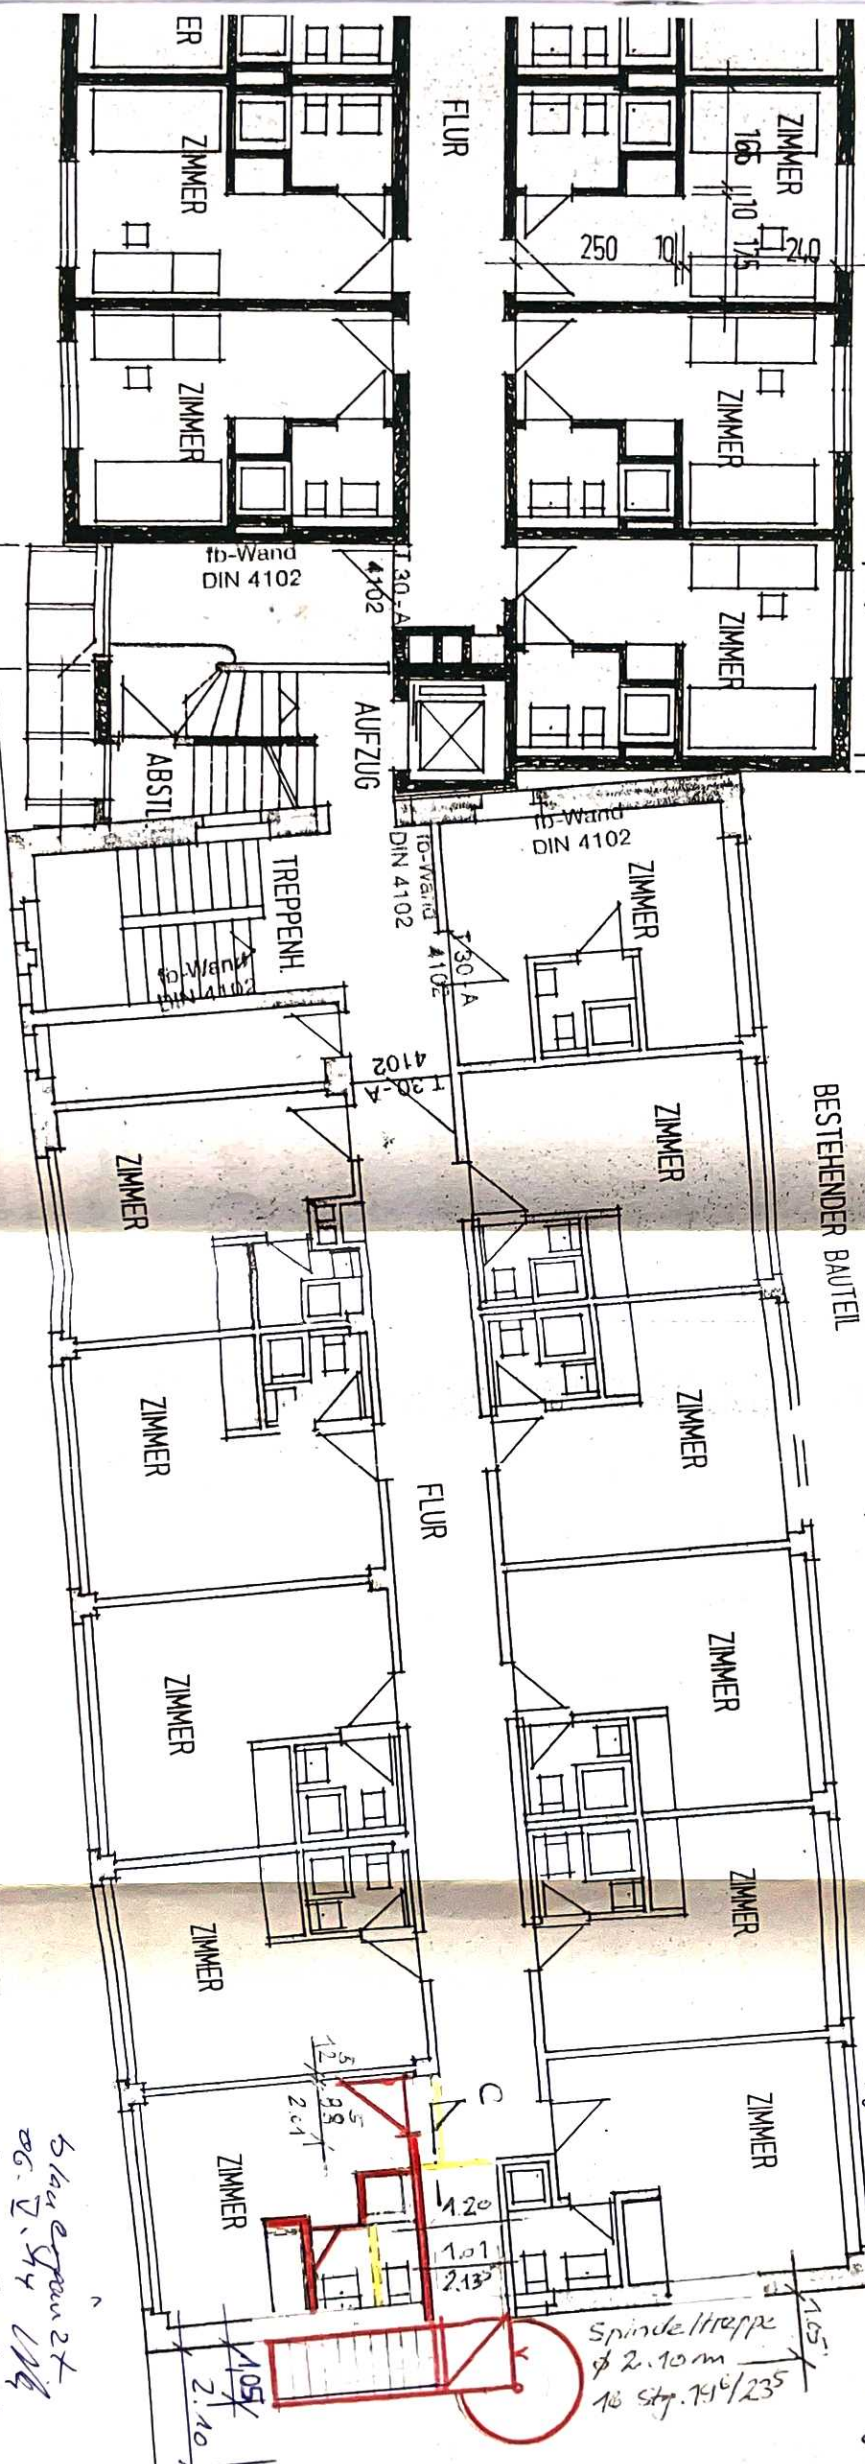

175 350 175 350 24 11,33 22,895

Hotel Altbacher Hof
Umbaumaßnahmen lt. Vorgaben d. Brandschutzgutachters
Kirchstrasse 11, 73776 Altbach

*blauer Raum
06.12.14*

Bauteil I / 2.06	Maßstab: 1:100	Datum: 15.4.
Bauherr: ENWA GbR	Planverfasser:	
Bei den Linden 17		
72631 Altbach		

NASAR, SALE
Dipl.-Ing. FH Architekt
Röselbergweg
70371 Stuttgart
Tel.: 0711-530224
Fax: 0711-530224
www.nasar-architect.com


Unterschrift: *[Signature]*

24 450 24 343 24



Genehmigt
durch Urkunde
vom 20. JUNI 2014

BESTEHENDER BAUTEIL 1

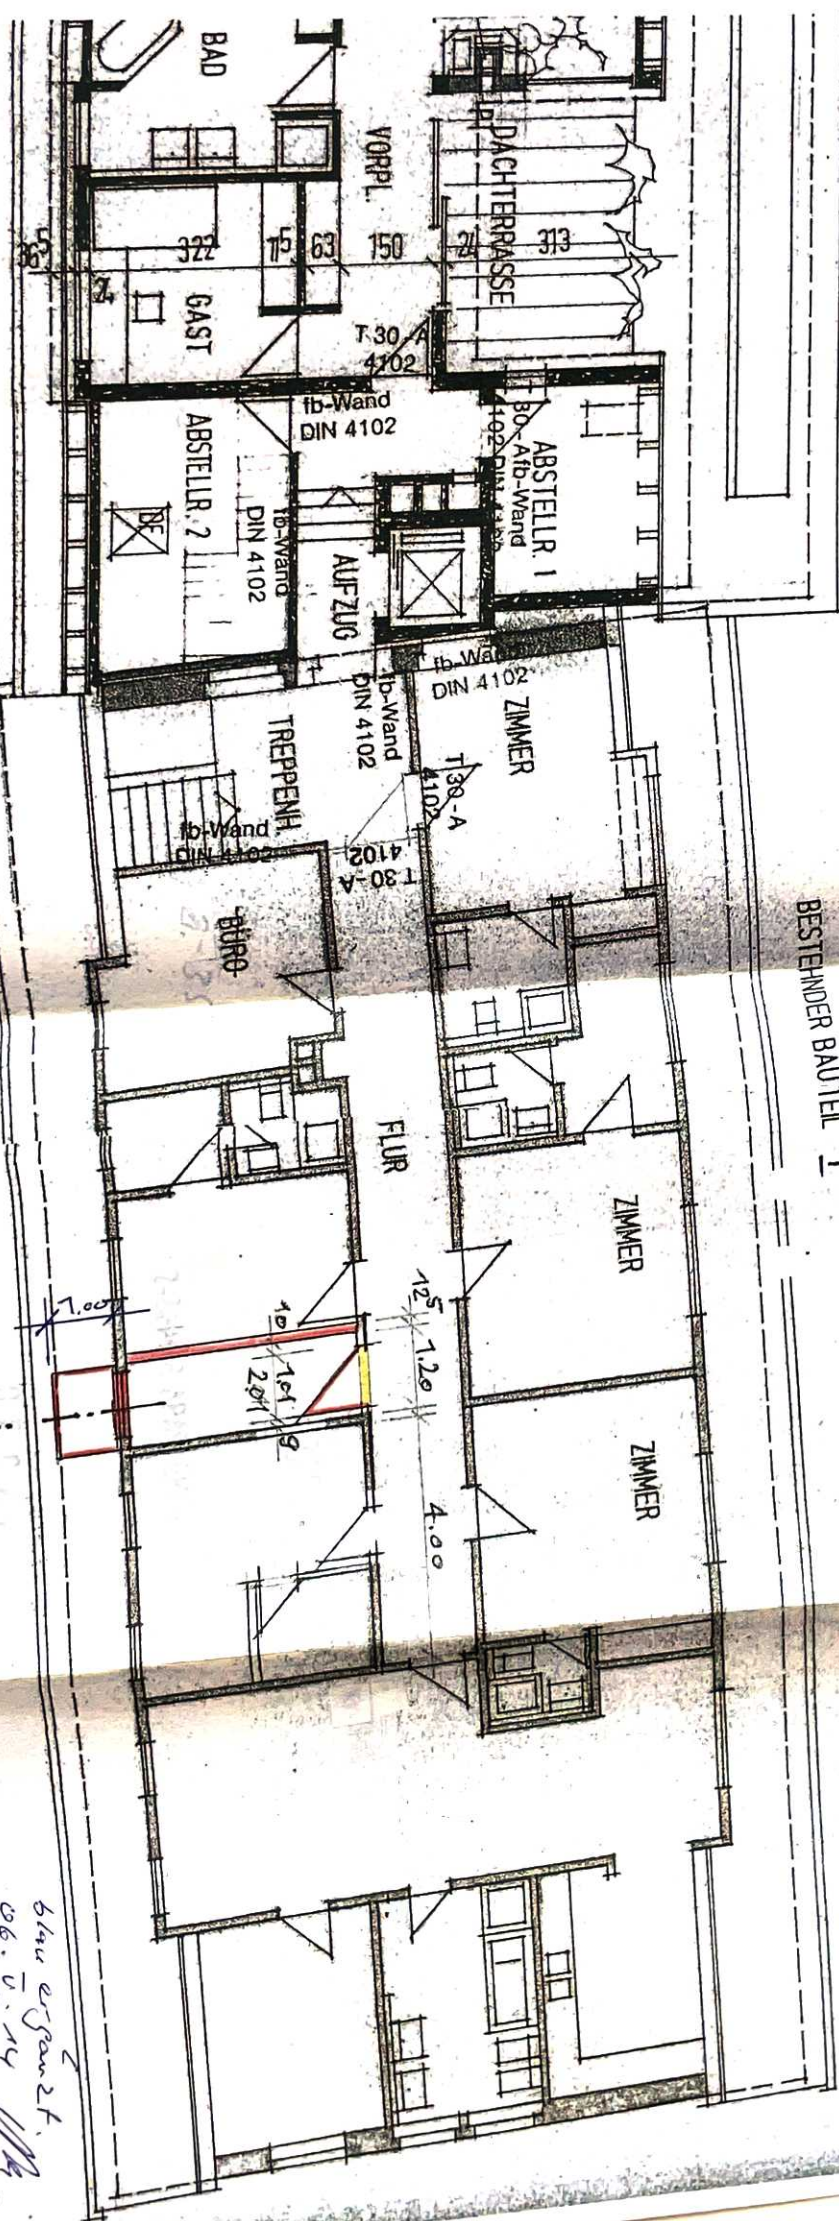

300 115 312 24 465 11.33

1.10

blau ergänzt
06.05.14

Hotel Altbacher Hof Umbaumaßnahmen lt. Vorgaben d. Brandschutzgutachters Kirchstrasse 11, 73776 Altbach	
Bauteil I / DG	Maßstab: 1:100
Plan Nr.: 004	Datum: 15.4.14
Bauherr: ENWA GbR Bei den Linden 17 72631 Aichtal	Planverfasser: NASAR, SAJEH Dipl.-Ing. FH, Architekt Rosenweg 26 70374 Stuttgart Tel. 0714-5302486 Mail: saje@nasar-arcor.de
Unterschrift: <i>[Signature]</i>	