



Kellergeschoss

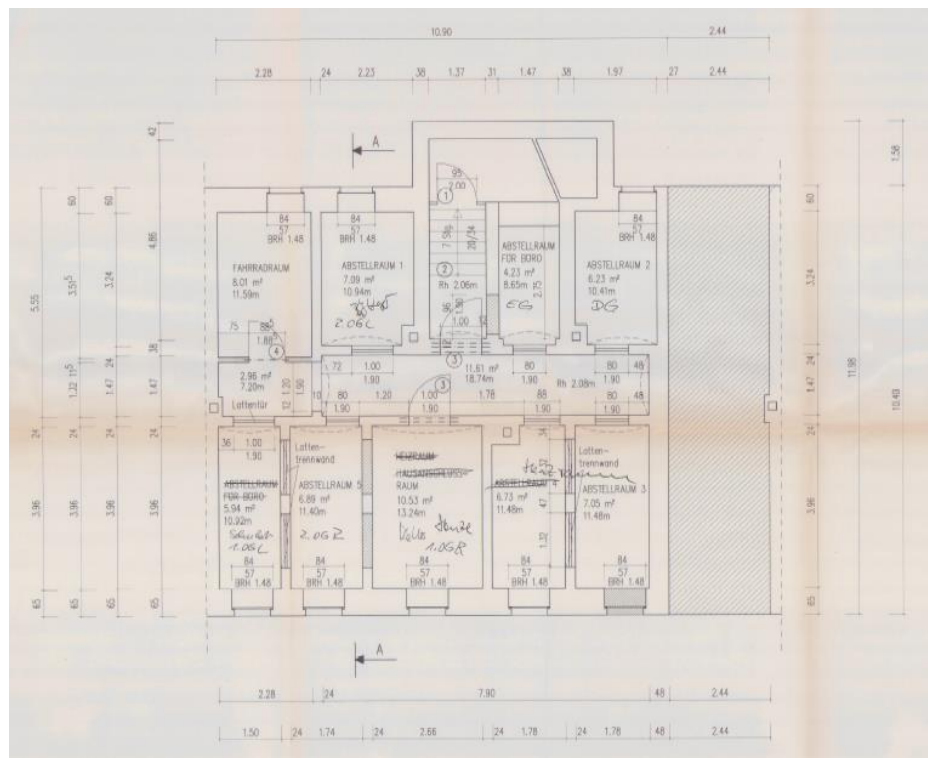


Erdgeschoss

1.Obergeschoss

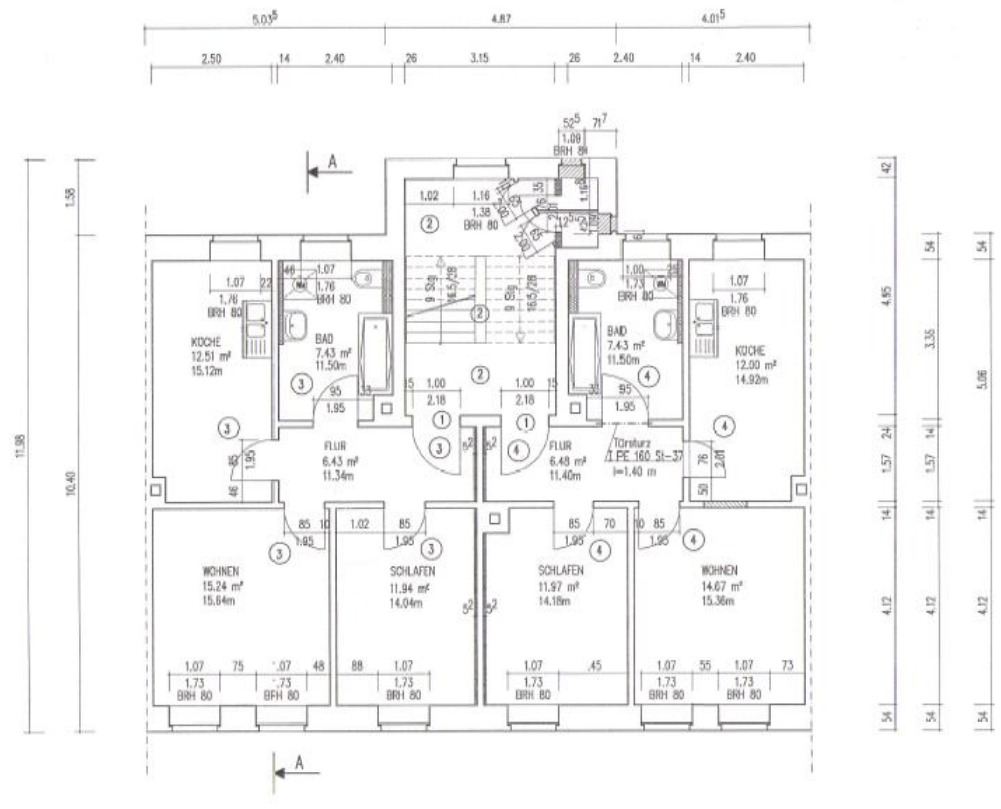

Dachgeschoss

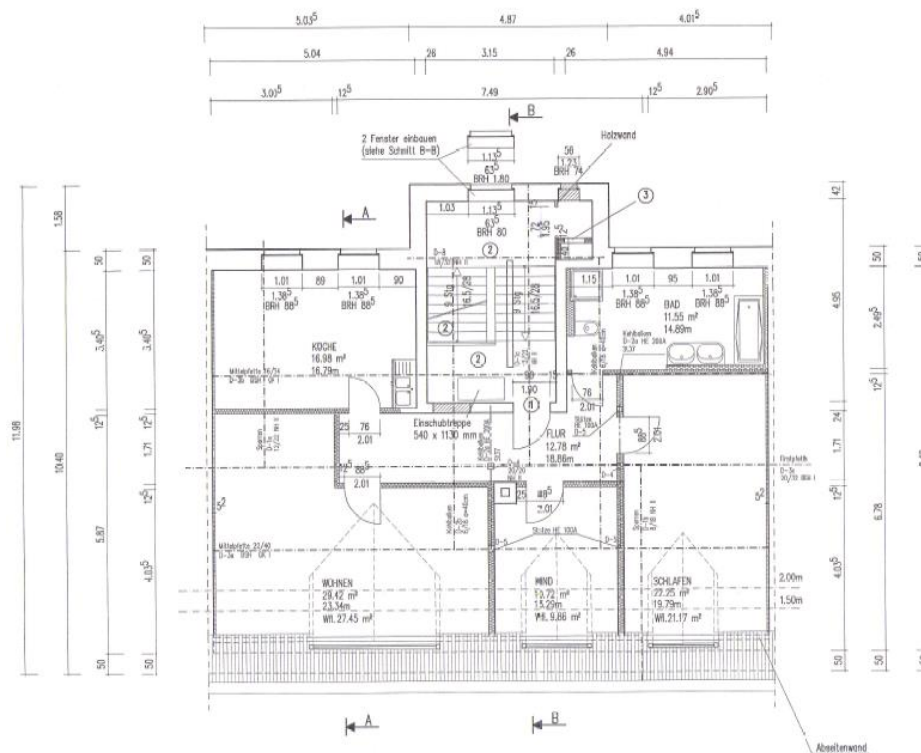

Schnitt des Vorderhauses

