



Grundriss Hinterhaus


Kellergeschoss

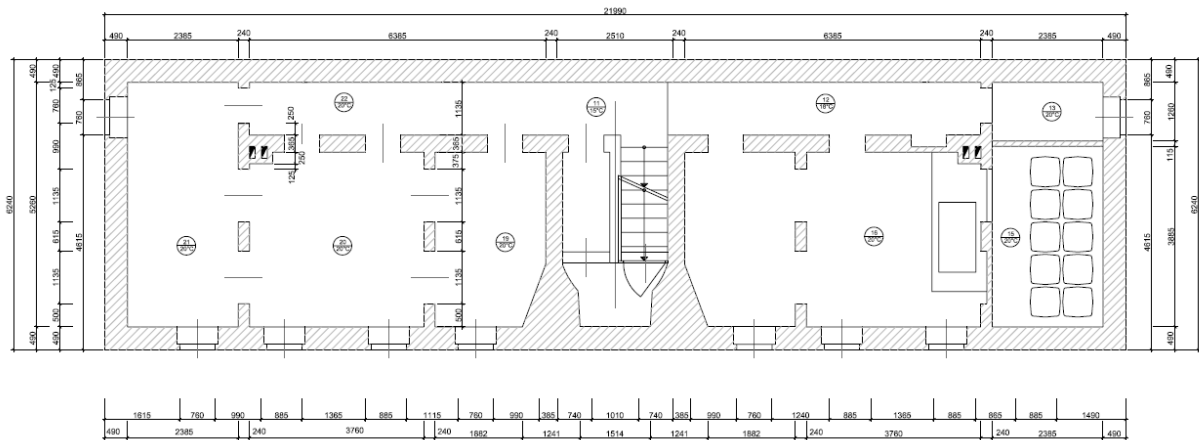

Erdgeschoss

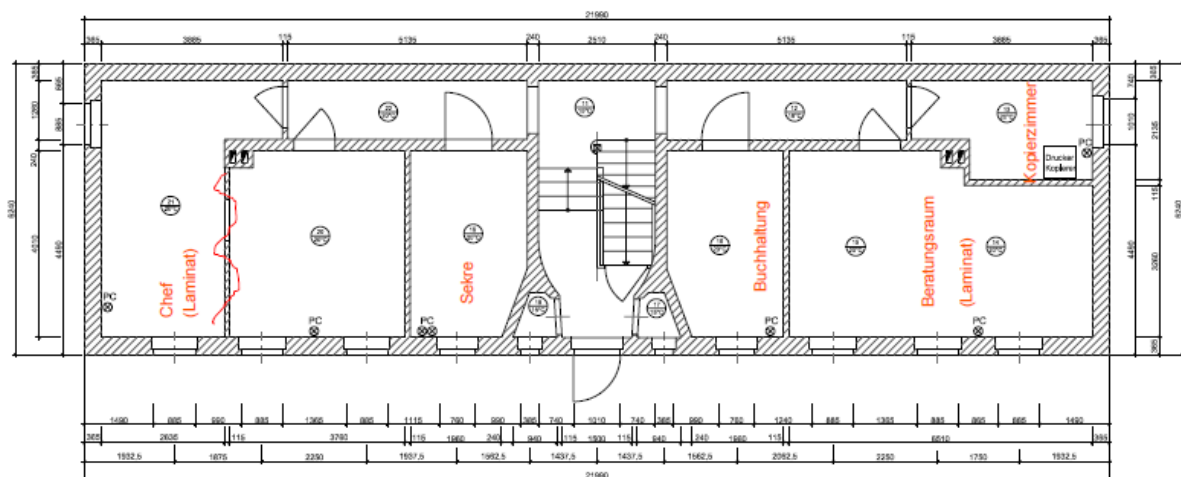

Obergeschoss

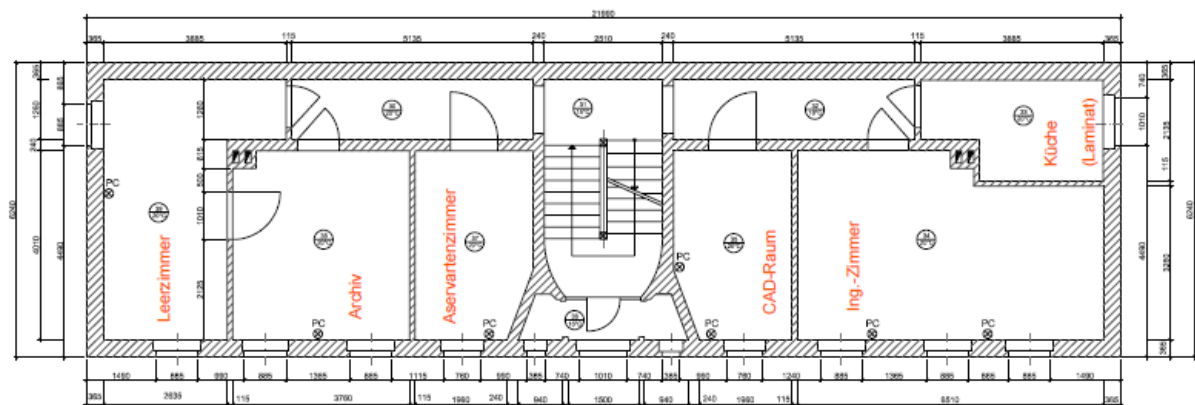

Dachgeschoss

