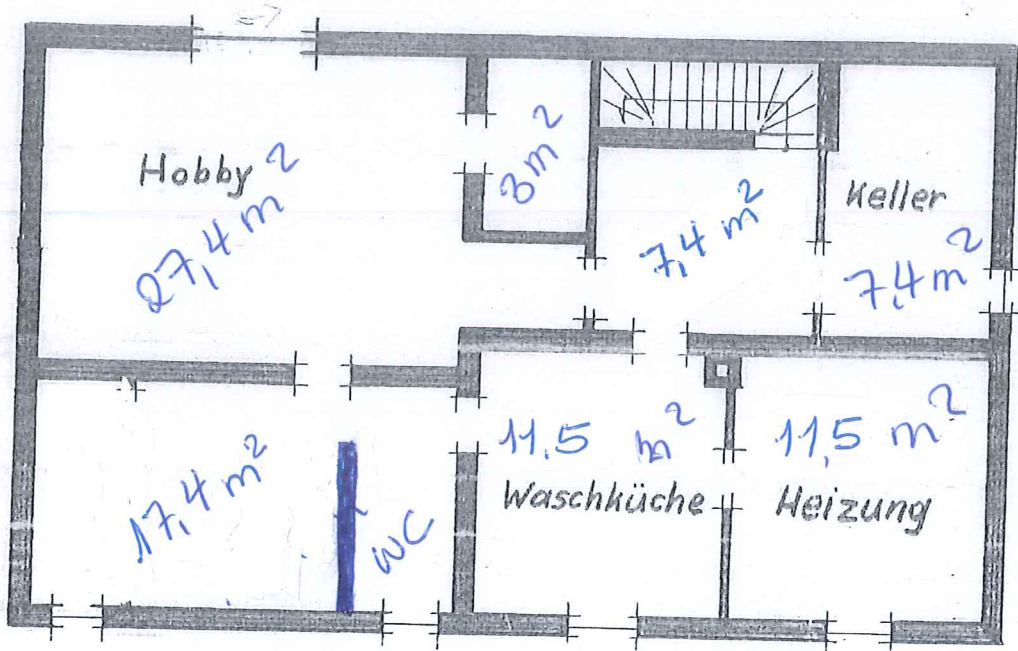
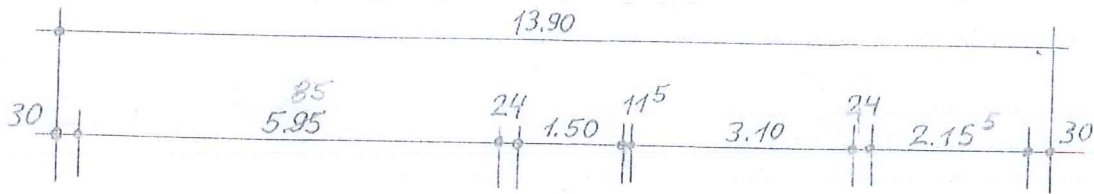


Kellergeschoß