


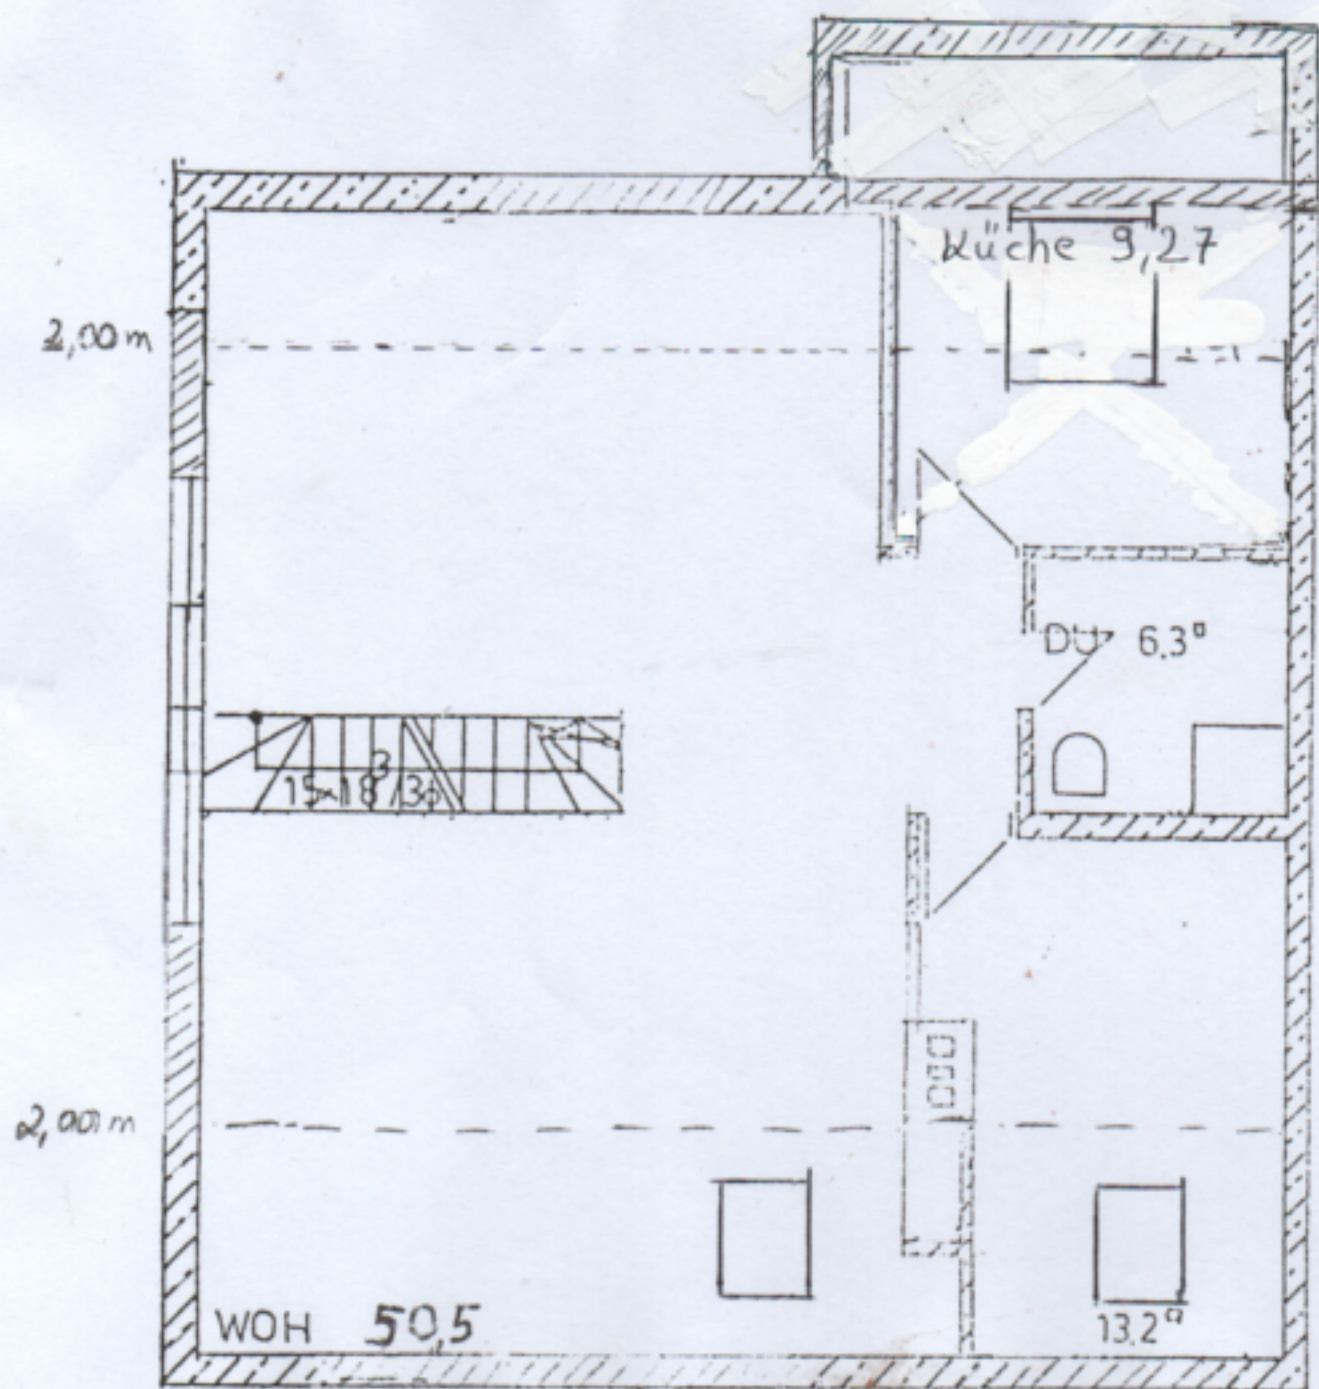

Wohnfläche: 79,3 m²
 Nutzfläche: ca. 8 m²