


Dachgeschoß Grundriß

M 1:100

~~M 1:50~~

~~Unmaßstäblich~~

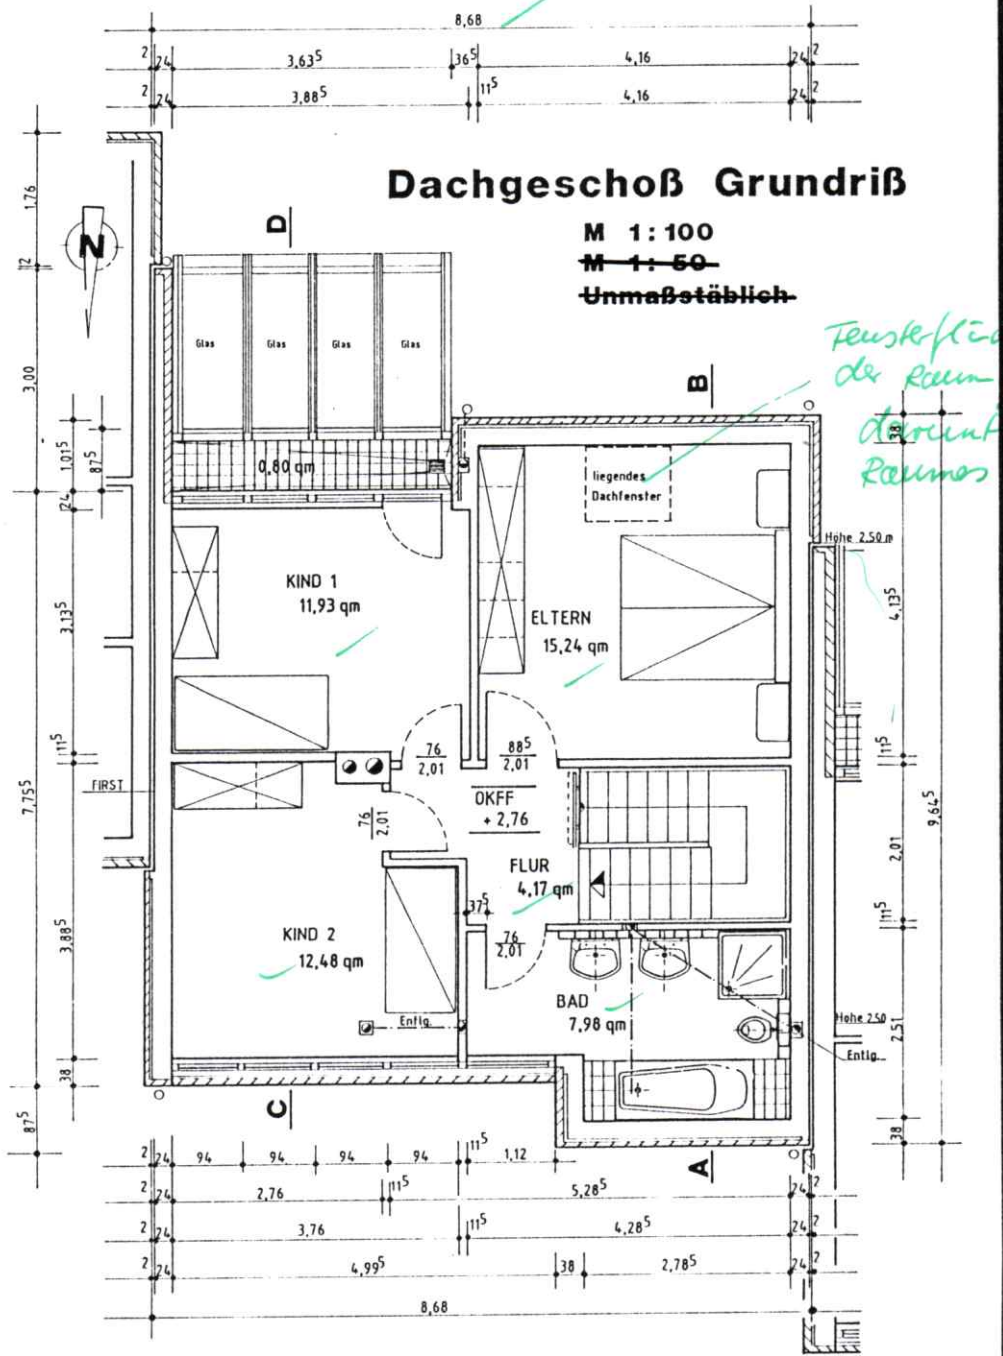

Wohnfläche Dachgeschoß : 52,60 qm