


Kellergeschoß Grundriß

M 1:100

~~M 1:50~~

~~Unmaßstäblich~~

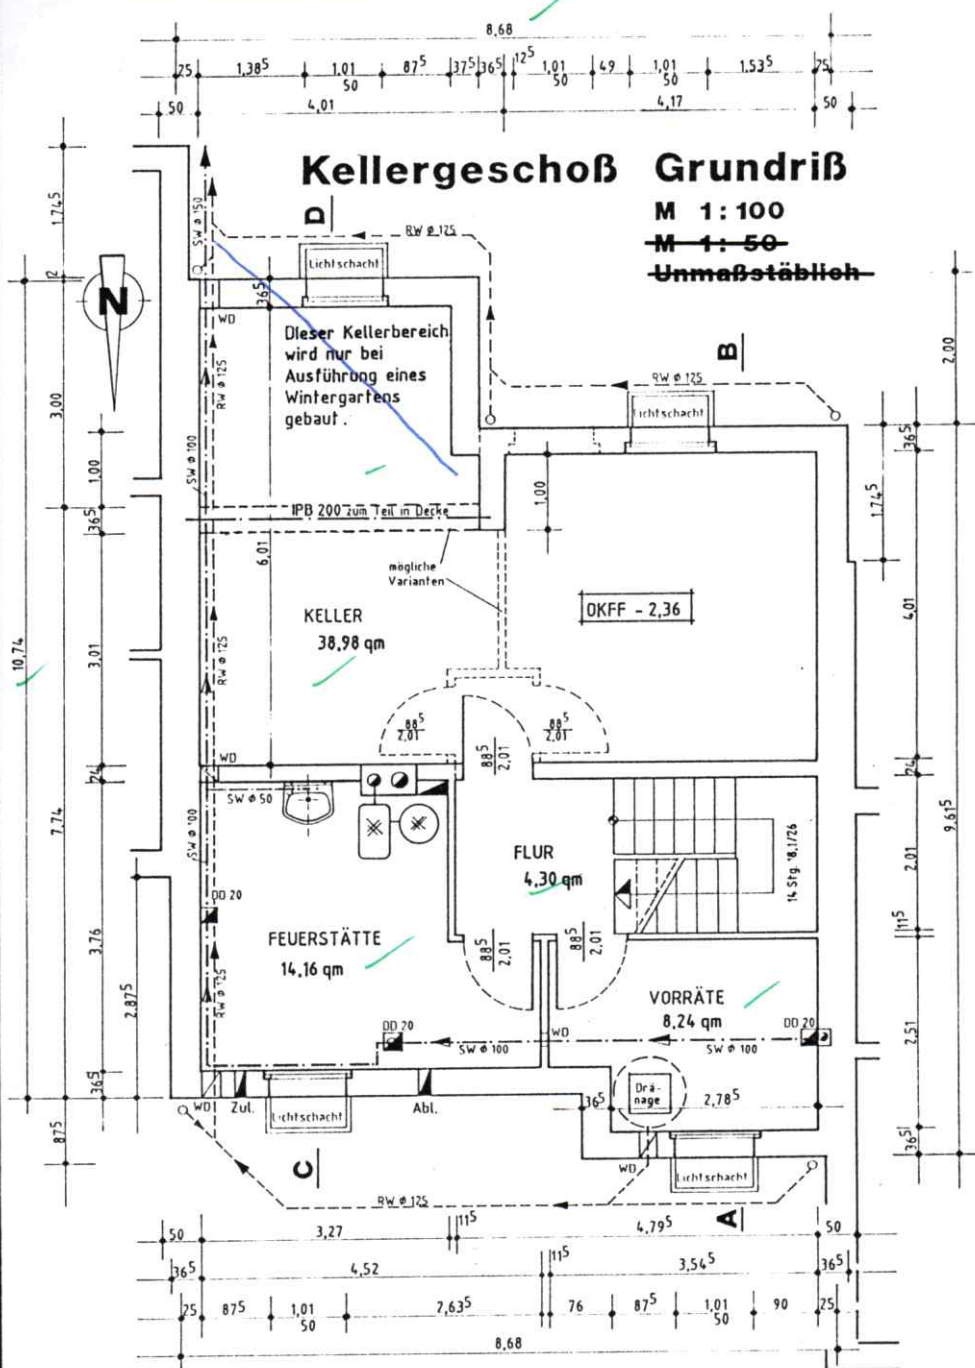

Nutzfläche Kellergeschoß : 65,68 qm