


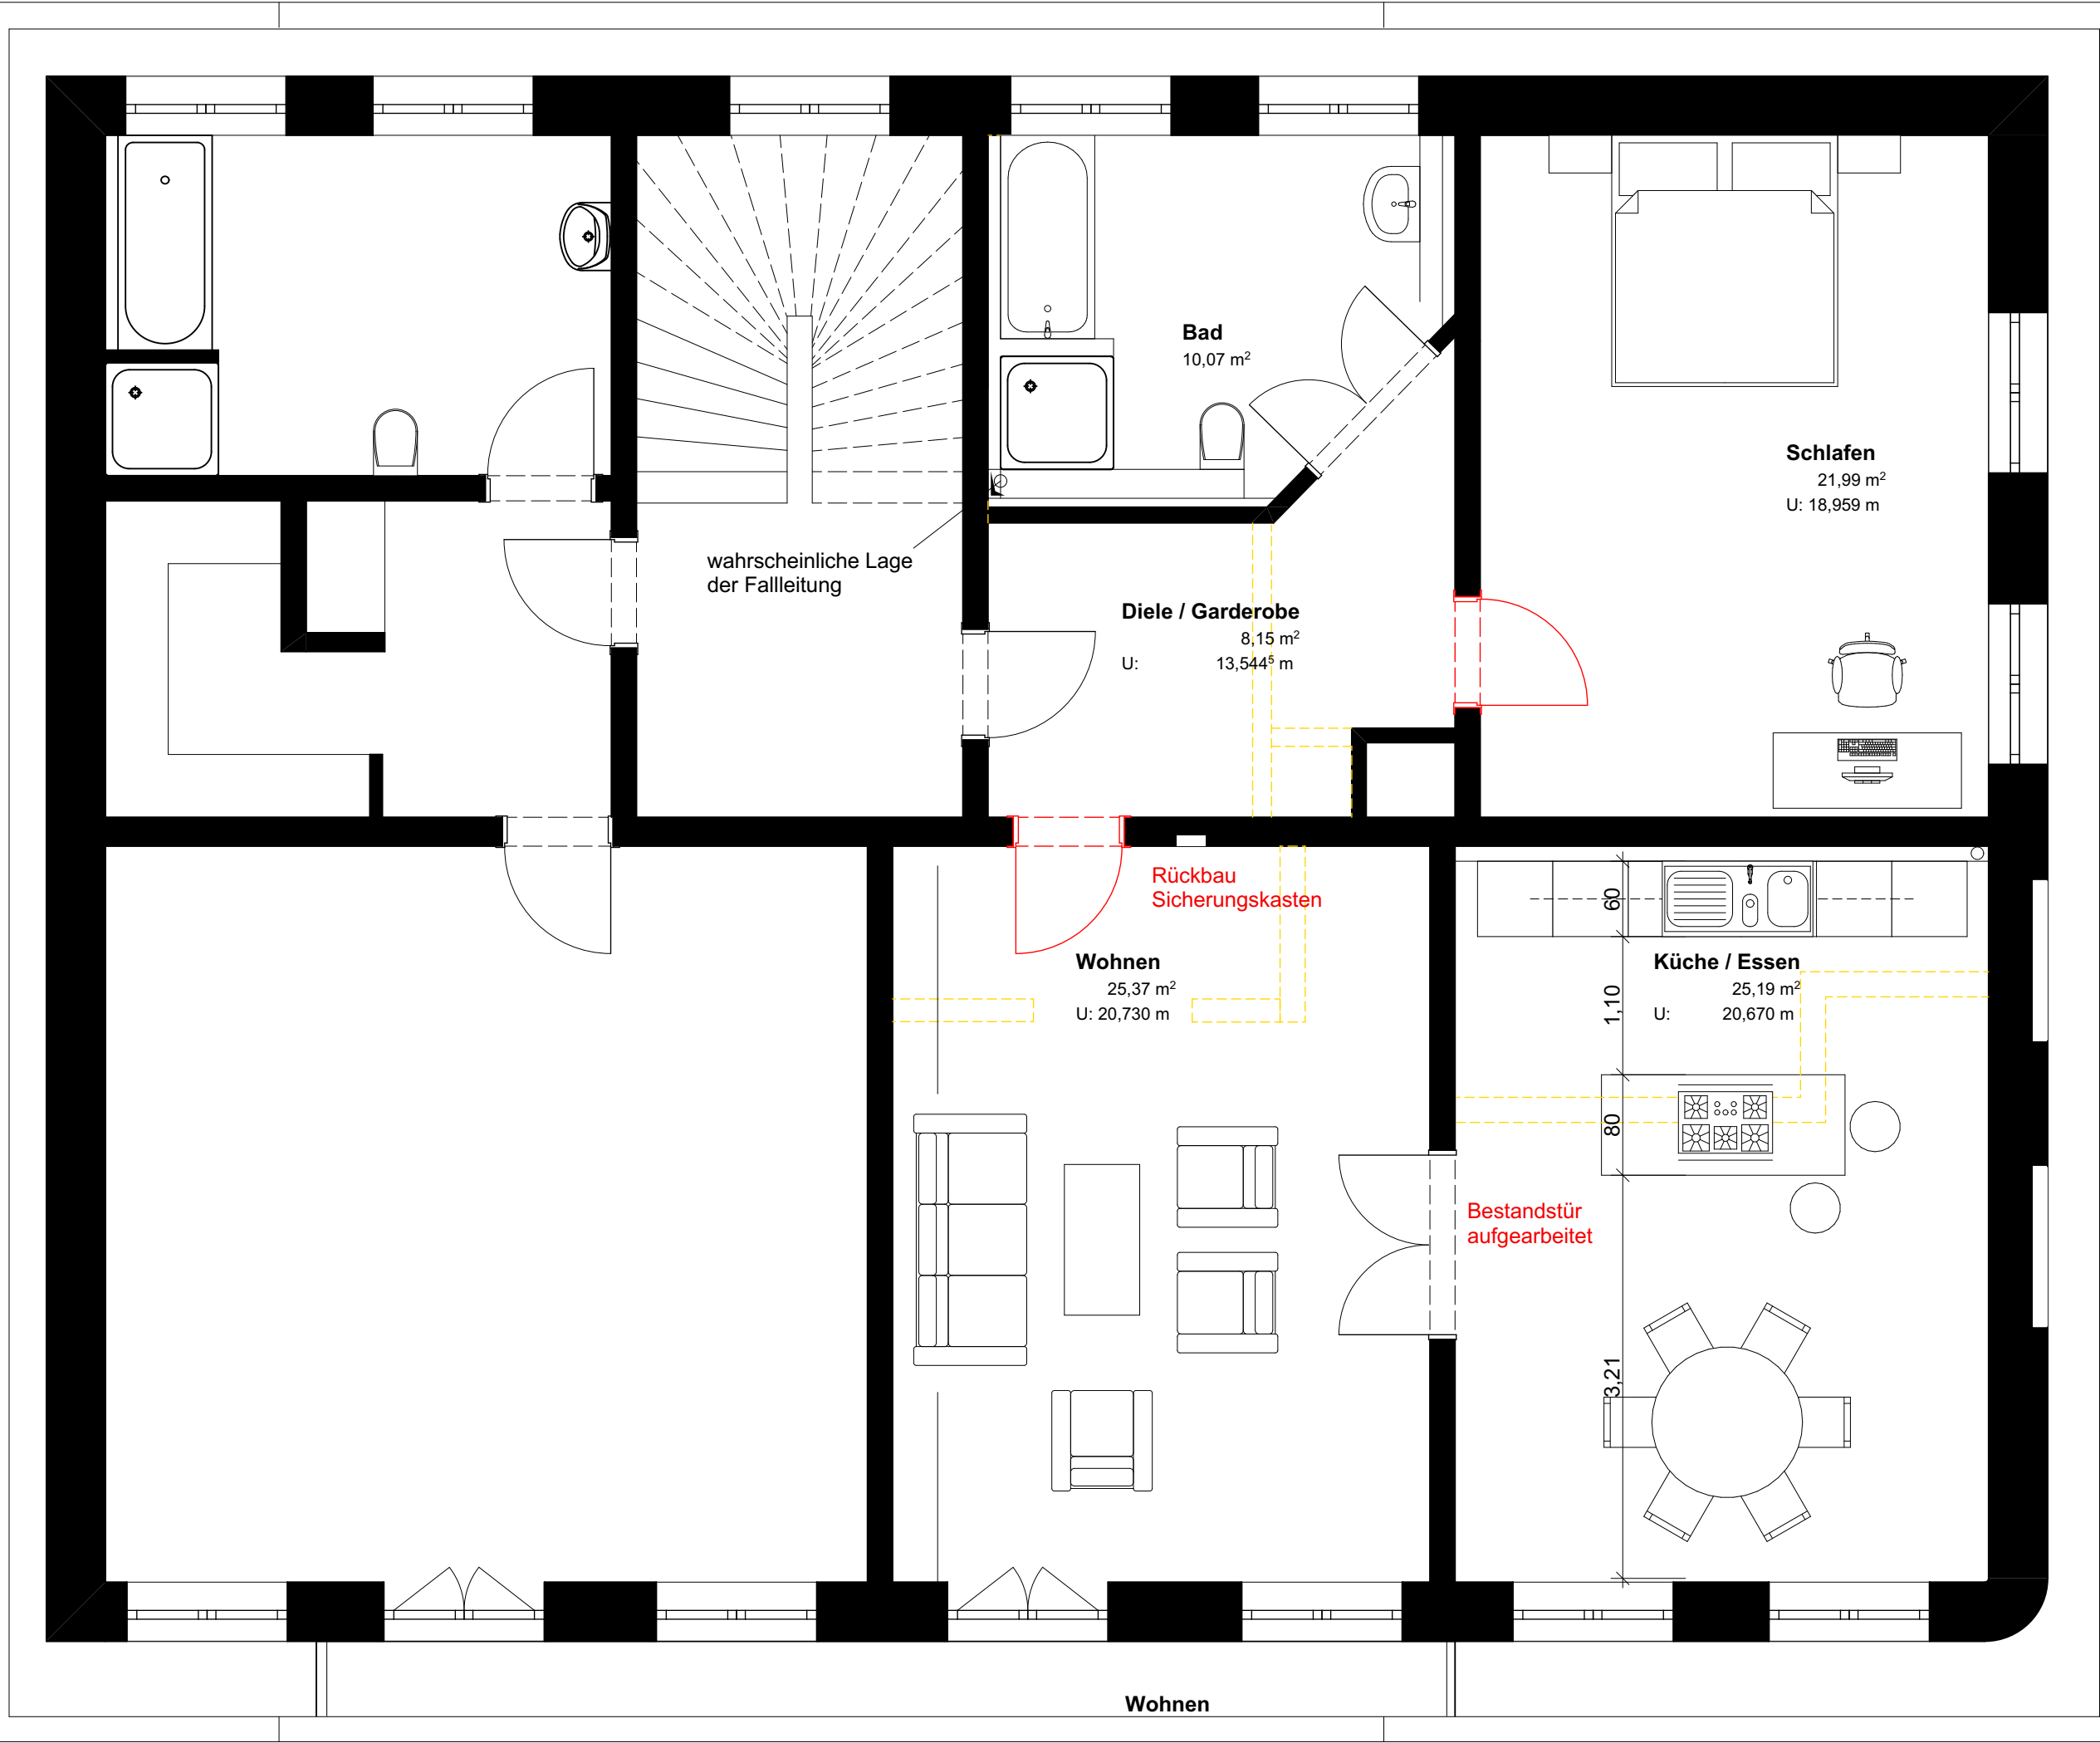

LEGENDE

Bestand

Neu

Abbruch

OKFF

OK Fertigfußboden

OKRF

OK Rohfußboden

OKT

OK Terrain

OKFF=+8,55 Höhenkote Fertigfußboden

OKRF=+8,37 Höhenkote Rohdecke

Öffnungsmaße: Breite Rohbau

Türhöhen bezogen auf OKFF

(auch bei Fenstertüren und UZ)

Tür mit Glasausschnitt

BRH=.....m

Brüstungshöhe ab OKFF

bis OK Rohbau - Brüstung

Projekt

Umbau einer Wohnung

Alexandrinestraße 14
19055 Schwerin

Bauherr

Thomas Schlieker
Buschkoppel 10
22309 Hamburg

sign.

Planverfasser:
Sparka + Rieckmann
Dipl.- Ing. Architekten

sign.

Mittelweg 22-24
20148 Hamburg

Tel.: 040 734 400 81
Fax.: 040 734 400 80
www.sr-architekten.net

Planungsphase:

Entwurfsplanung

Planinhalt:

Grundriss Variante 1

Gez.: SRI	Ersterstellung: 12.11.2018	Planstand: 13.04.2021
Maßstab: 1:50	Plannr.: A-3	Index: