

ETW

ÜBERSENDET VON
Thomas Grosser
grosser@kom21.de

ERSTELLT AM
2023-01-02

STANDORT
Galvanistraße 19
90459 Nürnberg
Bayern
Deutschland





Stockwerke
1

▼ 1. Stock





▼ **Arbeitszimmer**
1. Stock

BREITE: 3.13 m • LÄNGE: 5.07 m
BEREICH: 15.87 m² • UMFANG: 16.40 m

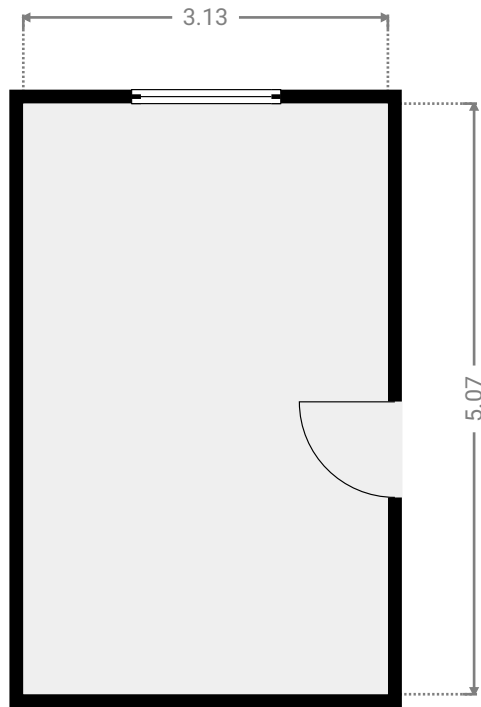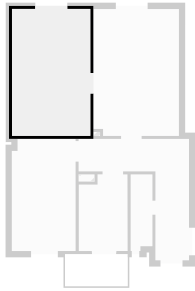



▼ **Badezimmer**
1. Stock

BREITE: 0.87 m • LÄNGE: 3.06 m
BEREICH: 2.57 m² • UMFANG: 7.86 m

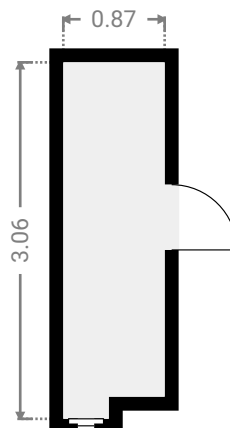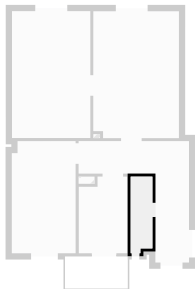



▼ **Diele**
1. Stock

BREITE: 4.41 m • LÄNGE: 4.85 m
BEREICH: 10.49 m² • UMFANG: 18.52 m

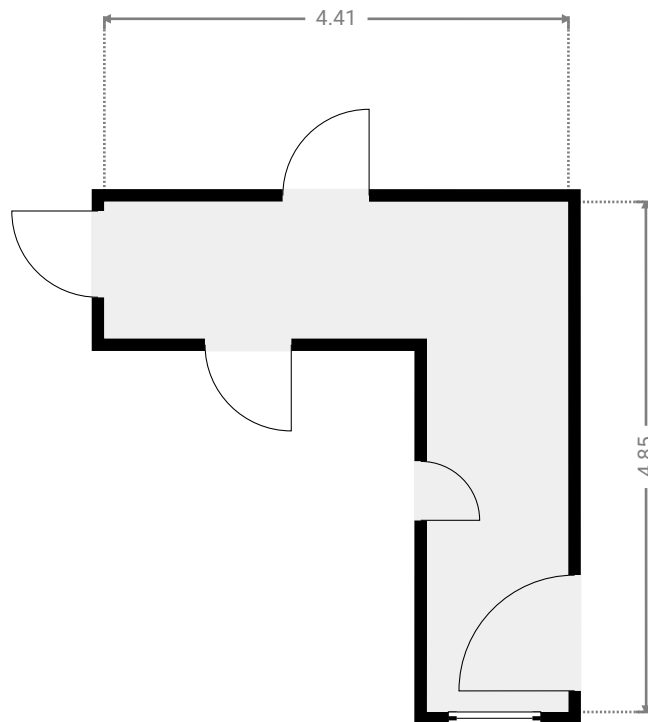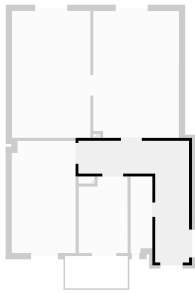



▼ **Küche**
1. Stock

BREITE: 1.96 m • LÄNGE: 3.07 m
BEREICH: 5.66 m² • UMFANG: 10.02 m

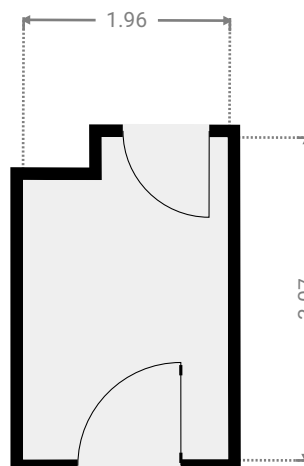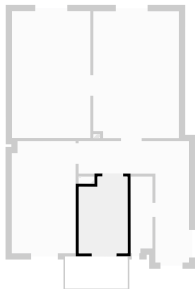



▼ **Balkon**
1. Stock

BREITE: 2.51 m • LÄNGE: 1.29 m
BEREICH: 3.24 m² • UMFANG: 7.60 m

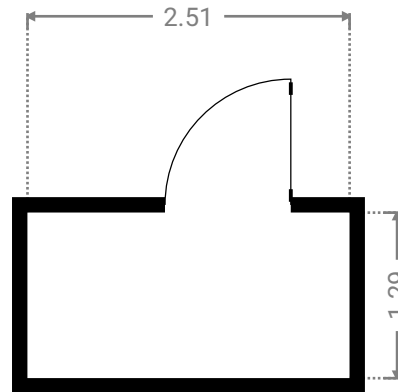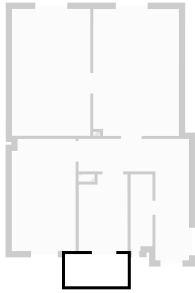

▼ **Schlafzimmer**
1. Stock

BREITE: 2.55 m • LÄNGE: 4.48 m
BEREICH: 11.31 m² • UMFANG: 14.06 m

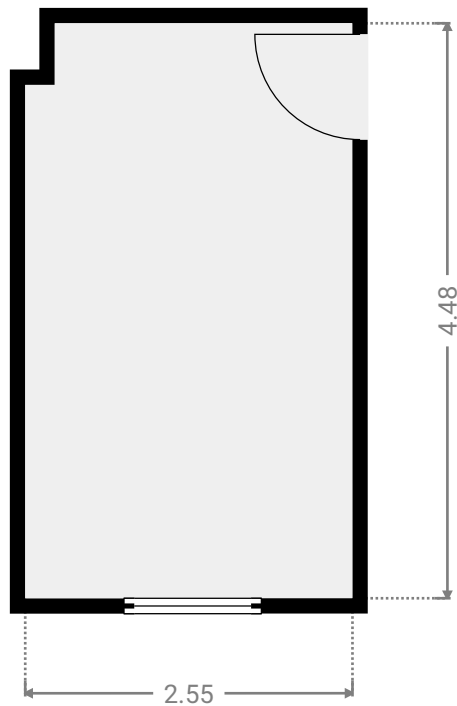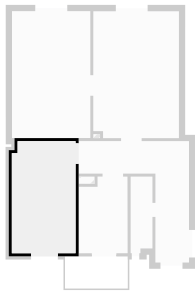

▼ **Wohnzimmer**
1. StockBREITE: 3.42 m • LÄNGE: 5.07 m
BEREICH: 17.23 m² • UMFANG: 16.98 m