
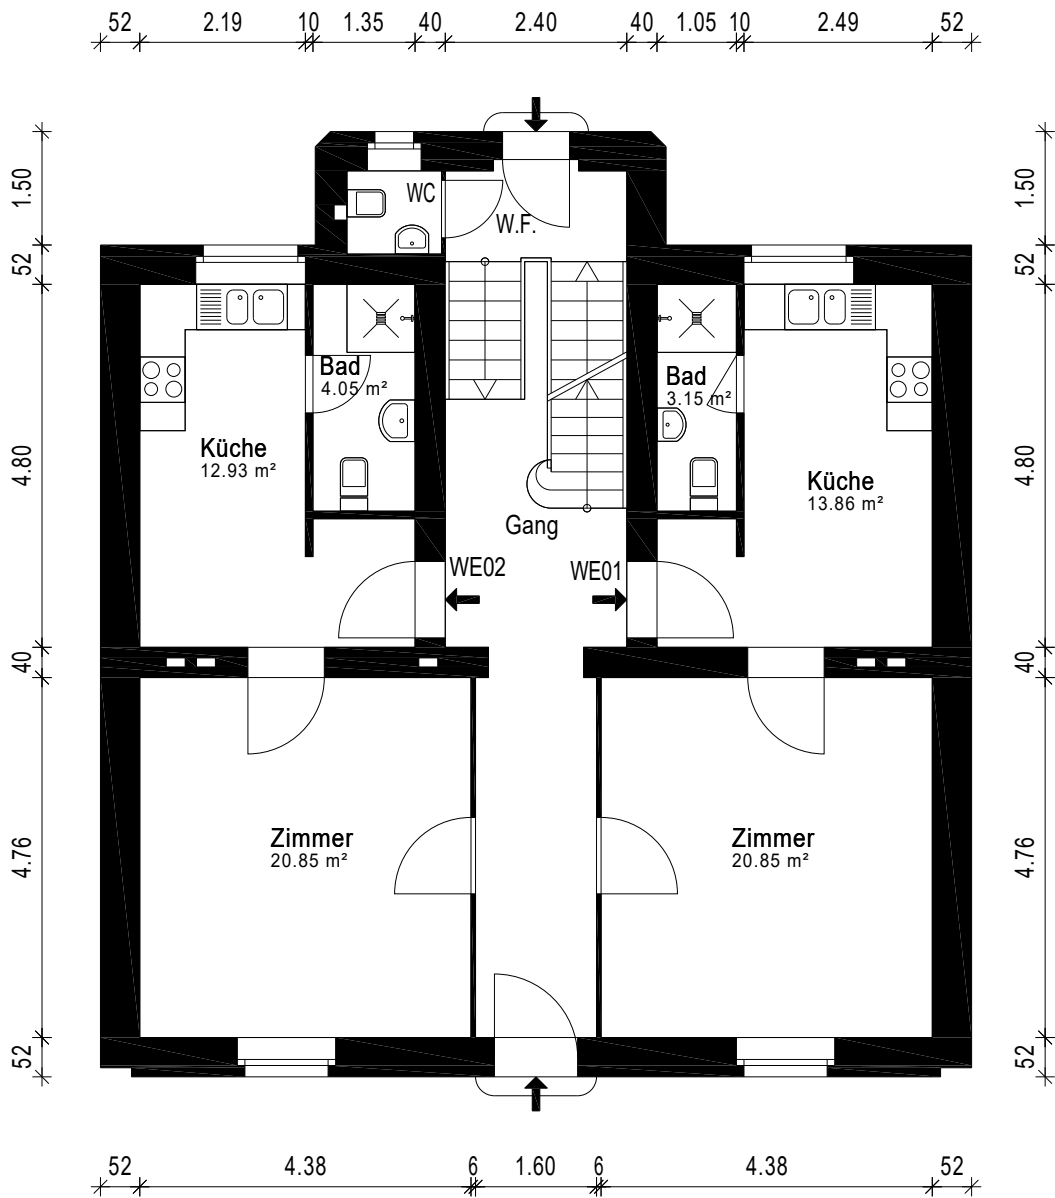


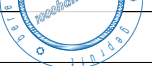

Gebäude MFH		
Ort/Straße 40229 Düsseldorf, Dietrichstraße 15		
Planinhalt Erdgeschoss		 Aufmaß - CAD-Service - Flächen
Maßstab 1:100	Datum 15.09.2025	
Objekt-Nr. -	Plan-Nr. 1	