


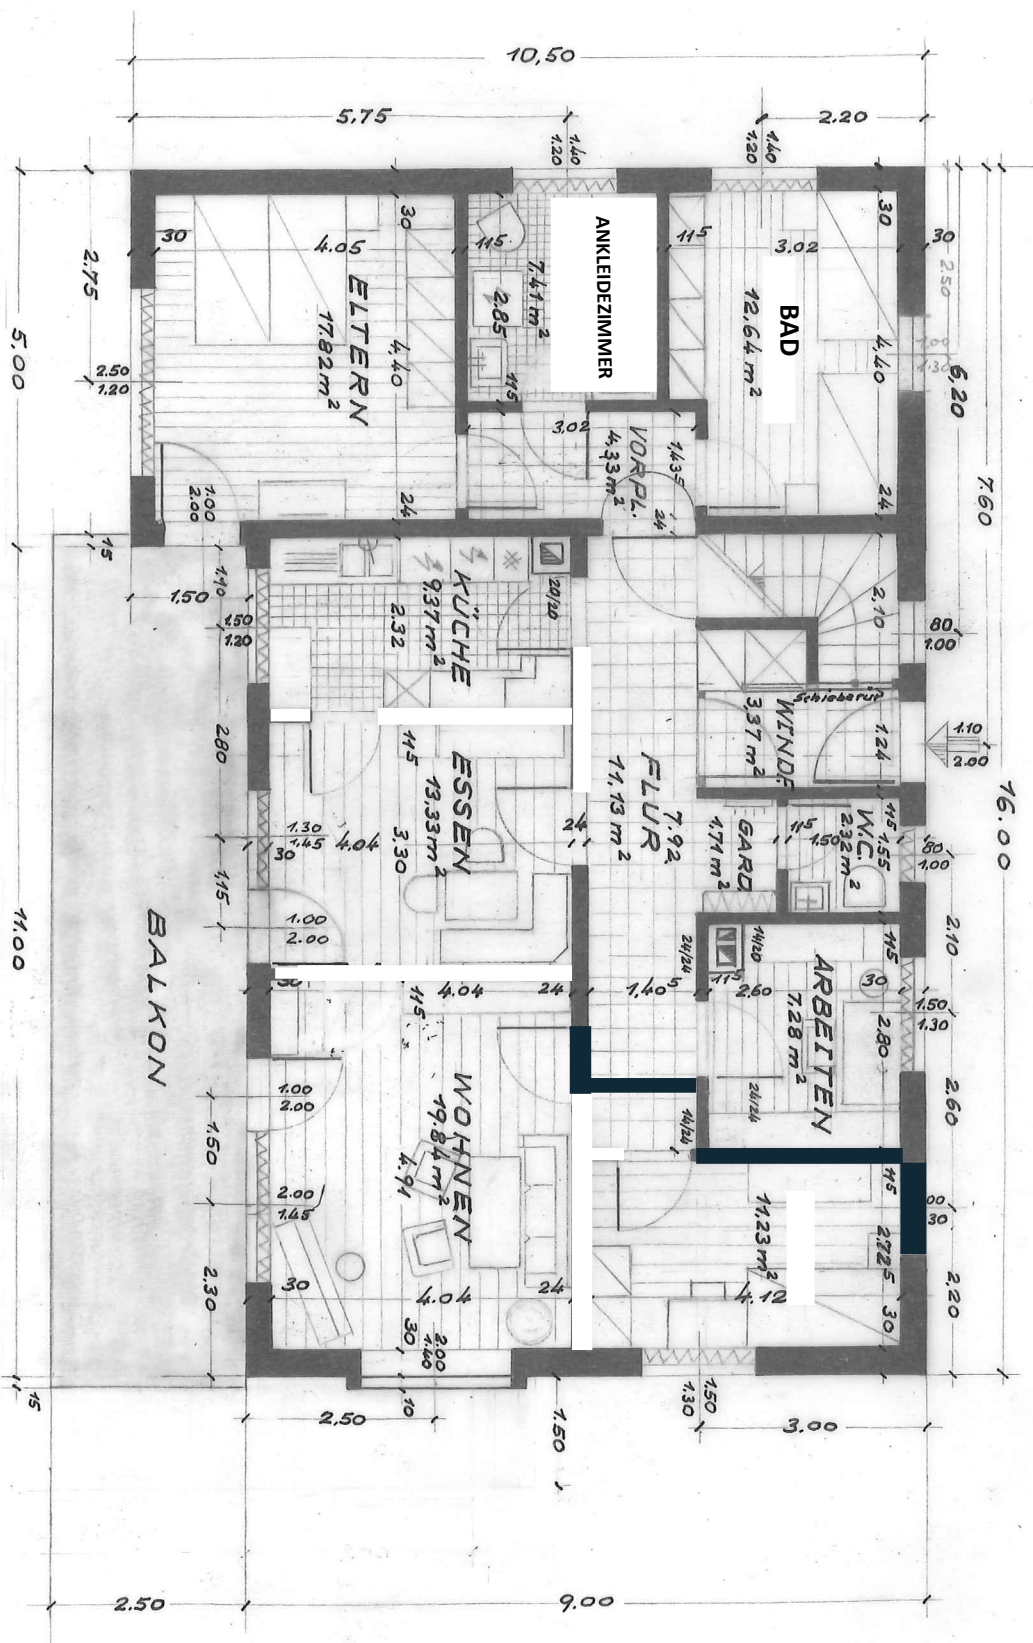

gefertigt, Tuttlingen im Jan. 1966

der Bauherr u. Planfertiger: