


 

Hinweis:
Diese Planzeichnung wurde auf Basis der, von der Eigentümerfamilie Wachter ausgehändigten Bauantragspläne in Kombination mit den Aufmaßen der Architekt Nautscher Planungs-GmbH im Zeitraum von November 2024 bis Februar 2025 erstellt.
In den originalen Bauantragsplänen befinden sich teils erhebliche Abweichungen vom gebauten Bestand. Die hier vorliegende Planzeichnung wurde anhand der Aufmaße an den Bestand angepasst und aktualisiert. Dennoch können sich maßliche Ungenauigkeiten ergeben. Vor Umbaumaßnahmen ist daher zwingend vor Ort Maß zu nehmen!

PROJEKT Sanierung Wohn- und
Geschäftsgebäude
Bgm.-Landmann-Platz 9
89312 Günzburg

PLANINHALT
Grundriss 2. OG Bestand

DATUM
10.03.2025

MASSTAB
M 1:100

ARCHITEKT
NAUTSCHER
PLANUNGS-GMBH

lchenhauser Str. 32
89312 Günzburg
Tel.: 0 82 21 / 96 33 033

Fax: 0 82 21 / 96 33 023
info@planungs-gmbh.com
www.planungs-gmbh.com