
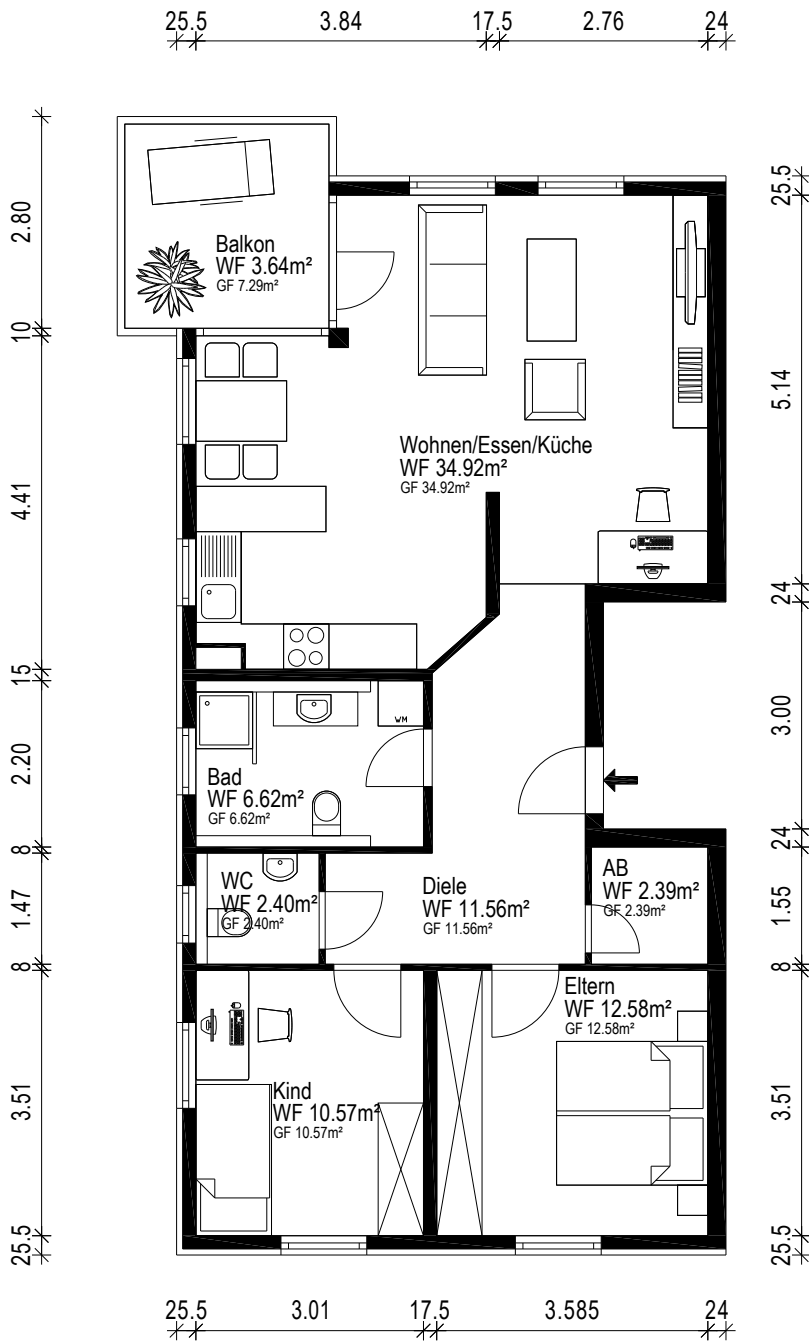


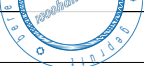

Gebäude ETW		 grundriss.com Ein Service der 1000hands AG Aufmaß - CAD-Service - Flächen
Ort/Straße 01445 Radebeul, Doktor-Külz-Straße 15		
Planinhalt 2.Obergeschoss, links		
Maßstab 1:100	Datum 11.08.2026	
Objekt-Nr. Nr.: 2.5	Plan-Nr. 2	