



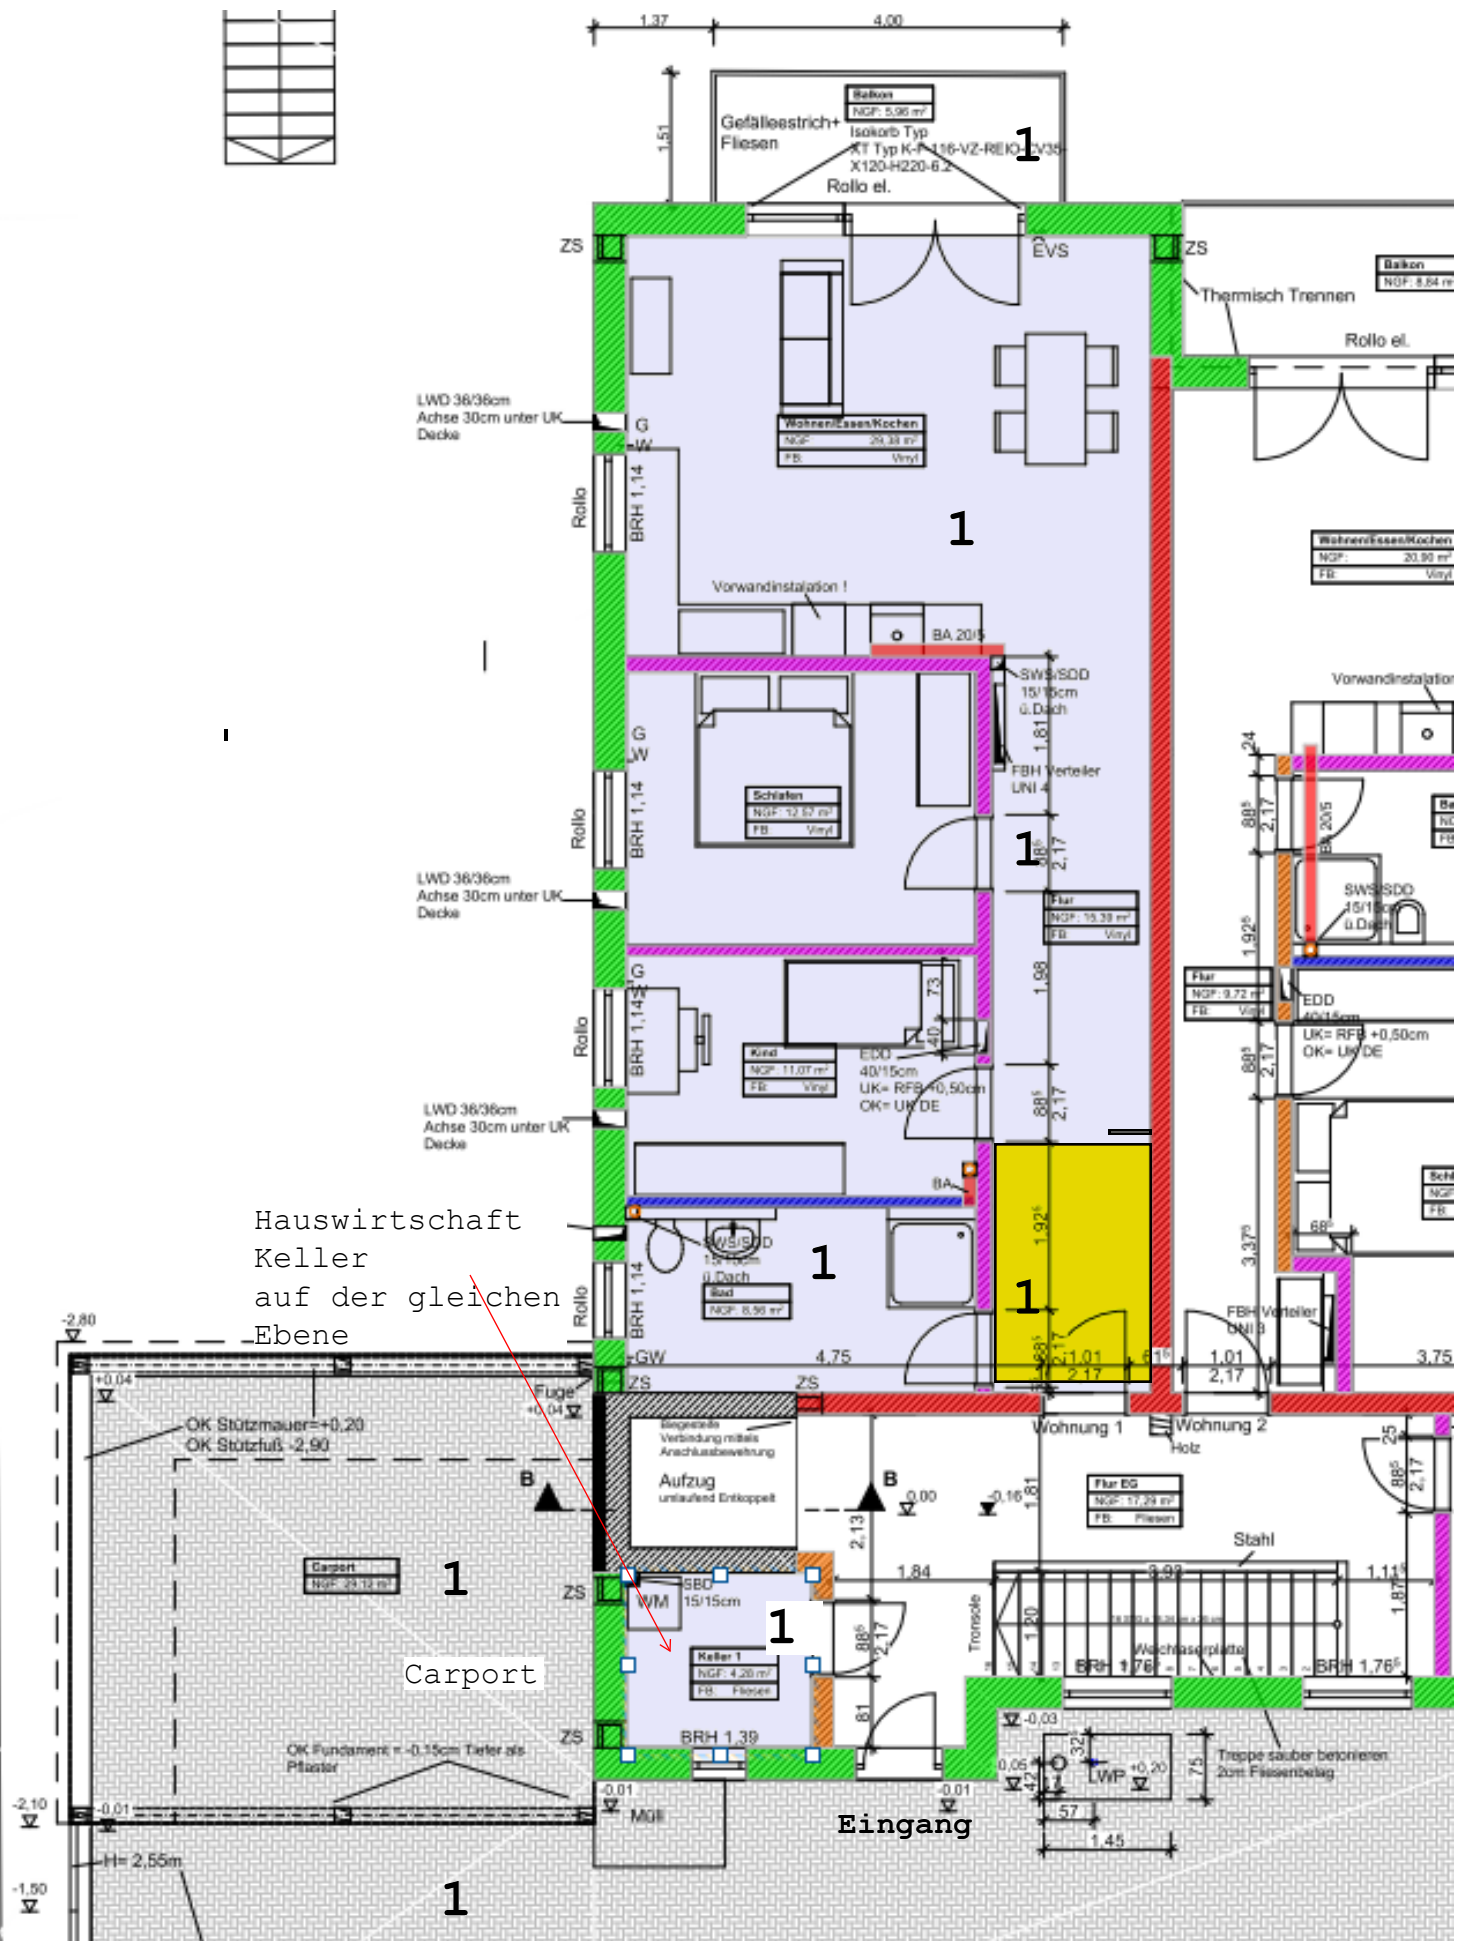

Raumhöhe im Eingangsbereich 4,15m!

Zusätzliche Mietnutzfläche mit Zwischendecke ca. $3\text{m} \times 1,75\text{m} = 5,25\text{m}^2$!

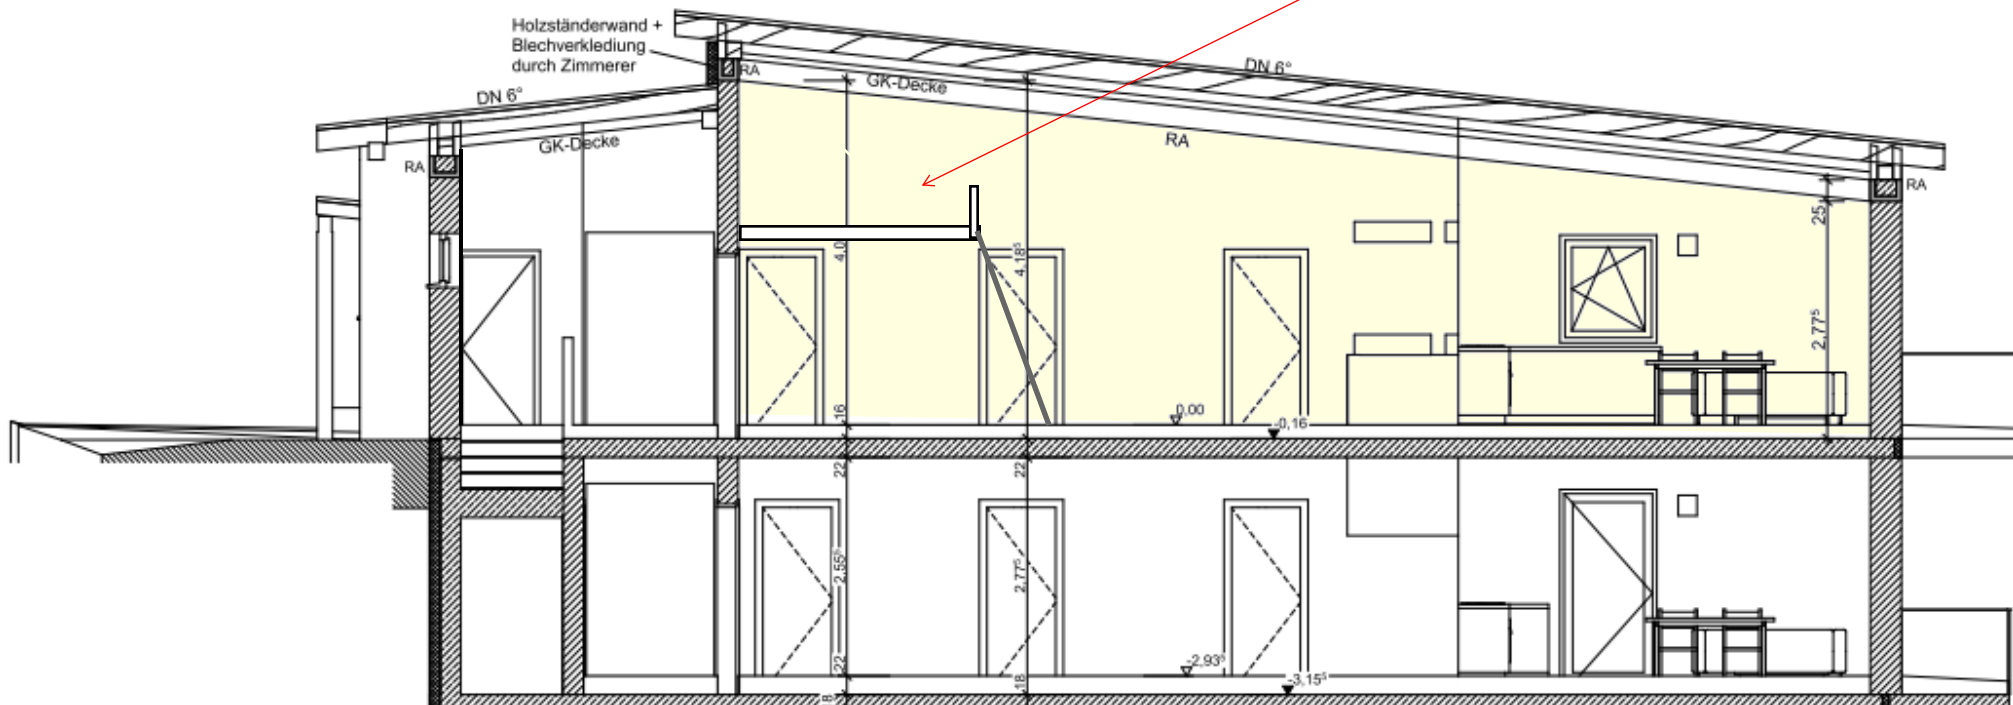

mögliche Nutzung der zusätzlichen Fläche:

- Lesecke
- Schrankraum für Bücher - Kleidung
- Spielecke für Kinder
- Gästebett mit Schrank
- Kleines Büro mit Schreibtisch und Schrank