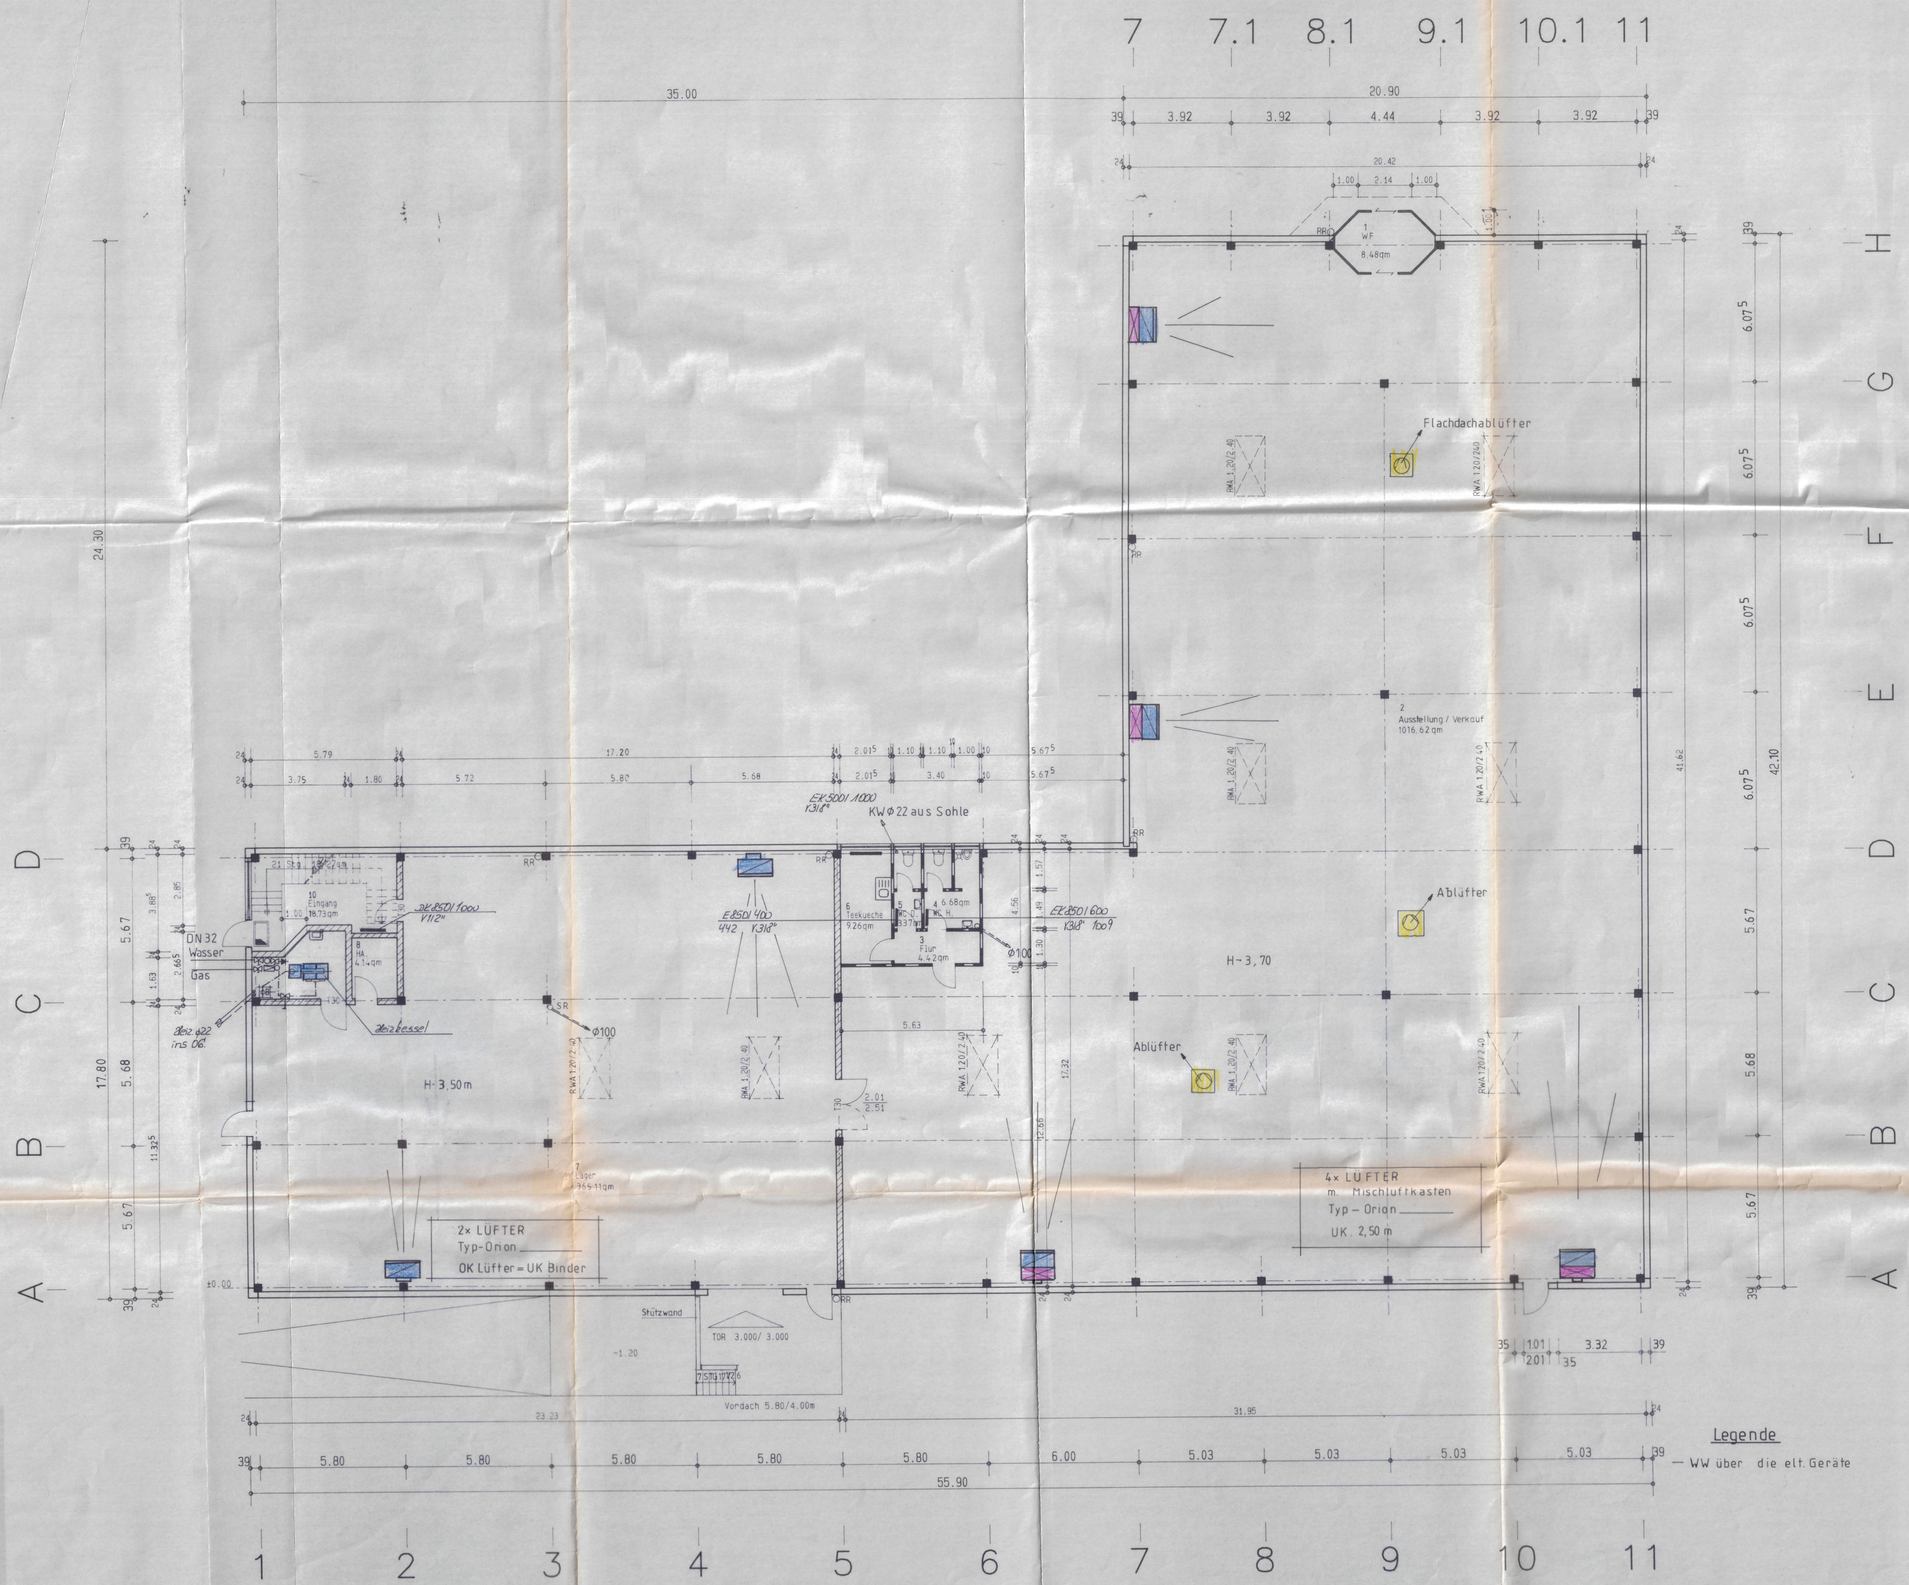

Legende

— WW über die elt. Geräte

Erdgeschoss

AUSFÜHRUNGSZEICHNUNG

02.03.93

Bauort: Senefelderstr. 6c
3300 Braunschweig

BAUHERR :

NAME	AENDERUNG	DATUM
BR.	ueberarbeitet	11. 8. 92
Witt	Aussenmasze und Konstruktion geaendert	15. 9. 92
ALL.	Achsmaße in Achse 11, A-Hu. Gebäudelänge um 20cm geänd.	13. 11. 92
ALL.	Gleichgestellt mit Ausbauplan	18. 01. 93

BARTRAM BAU SYSTEM
~~DIPL.ING.FR. BARTRAM~~
GmbH & CO. KG
2354 Hohenwestedt
Postfach 1261
Tel. 04871/38-0 Fax. 04871/38-29

Baunummer 206	Bauvorhaben NEUBAU eines Betriebsgebaeudes
Unterschrift	Bauherr Baby Starke OHG THME Zentrum 3000 Hannover
gezeichnet Mue 6. 8. 92	Erdgeschoss
geprueft	
M 1:100	
Zeichnung Nr: 1	

MEYER-HEIZUNG KG
Herbert Kl. H. Meyer
Industriestraße 5-9
2356 Kaltenkirchen
Tel. 04191/80 85-0
Fax 04191/28 59

Schutzvermerk nach DIN 34 beachten
Mind protection note according to DIN 34
CAD-Software von TEZ