


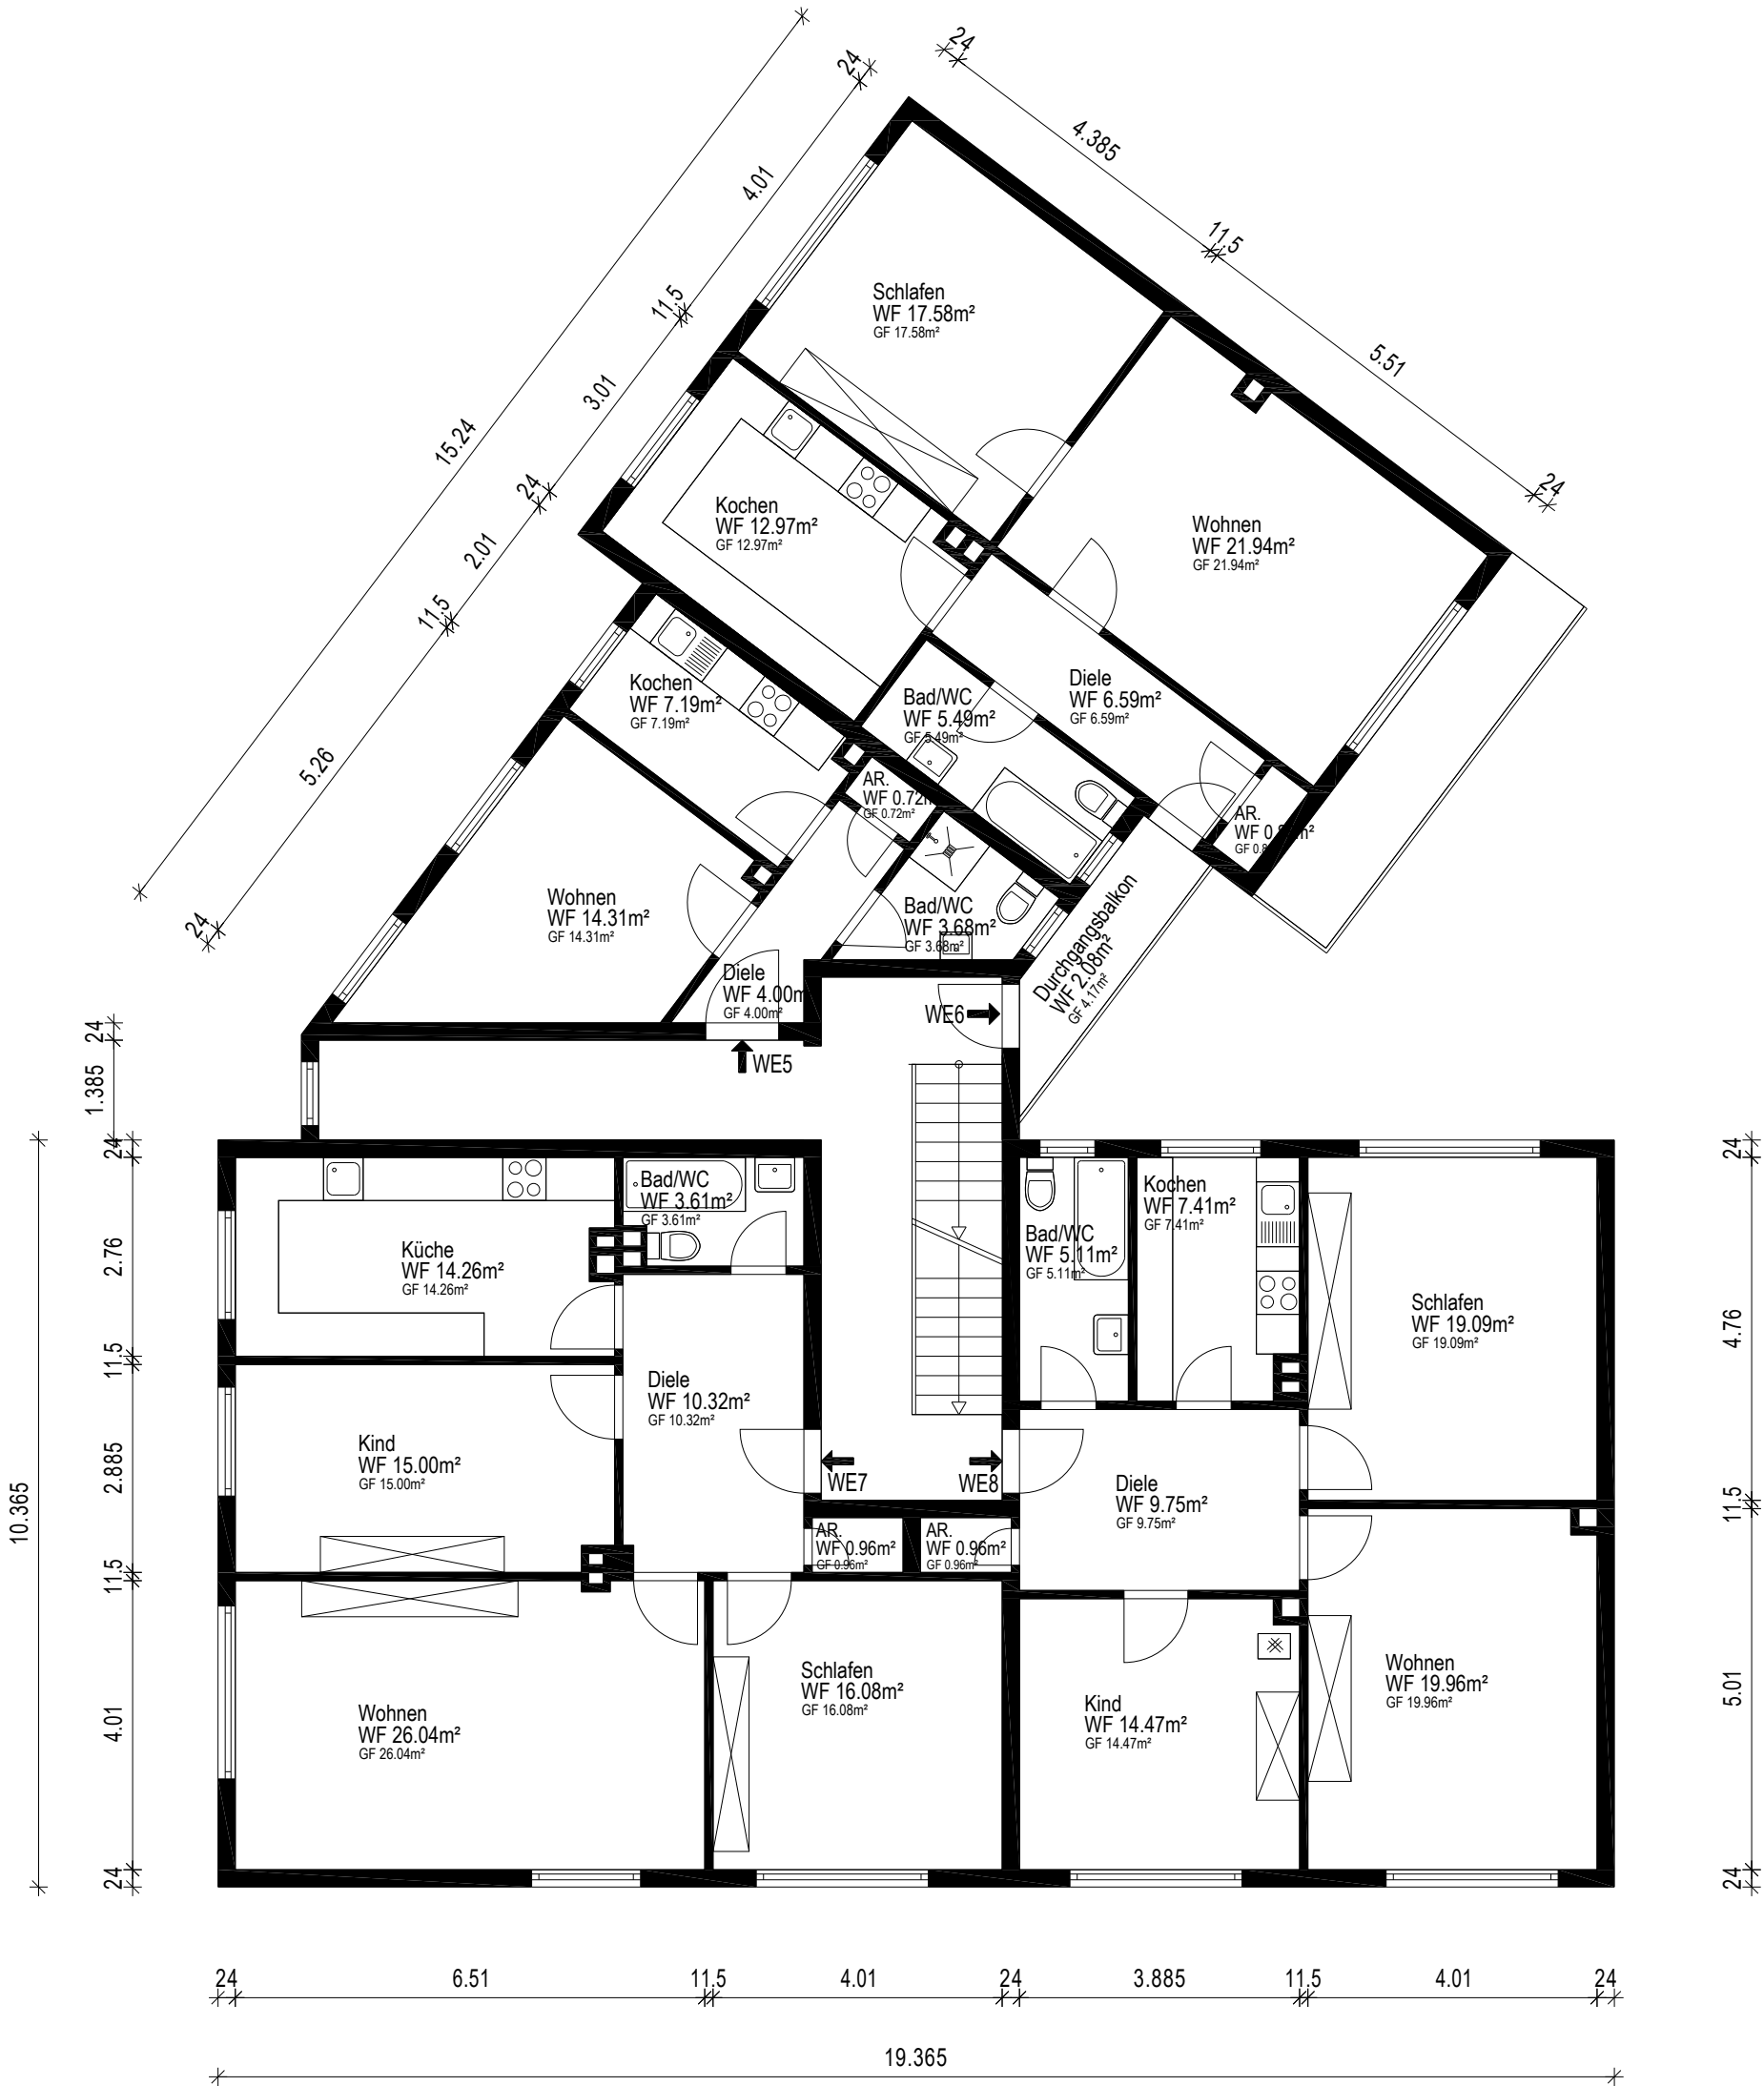

Gebäude MFH			
Ort/Straße 44866 Bochum, Gelsenkirchenerstr. 36			
Planinhalt 1.Obergeschoss		 Aufmaß - CAD-Service - Flächen	
Maßstab 1:100	Datum 27.08.2026		
Objekt-Nr. -	Plan-Nr. 1		