


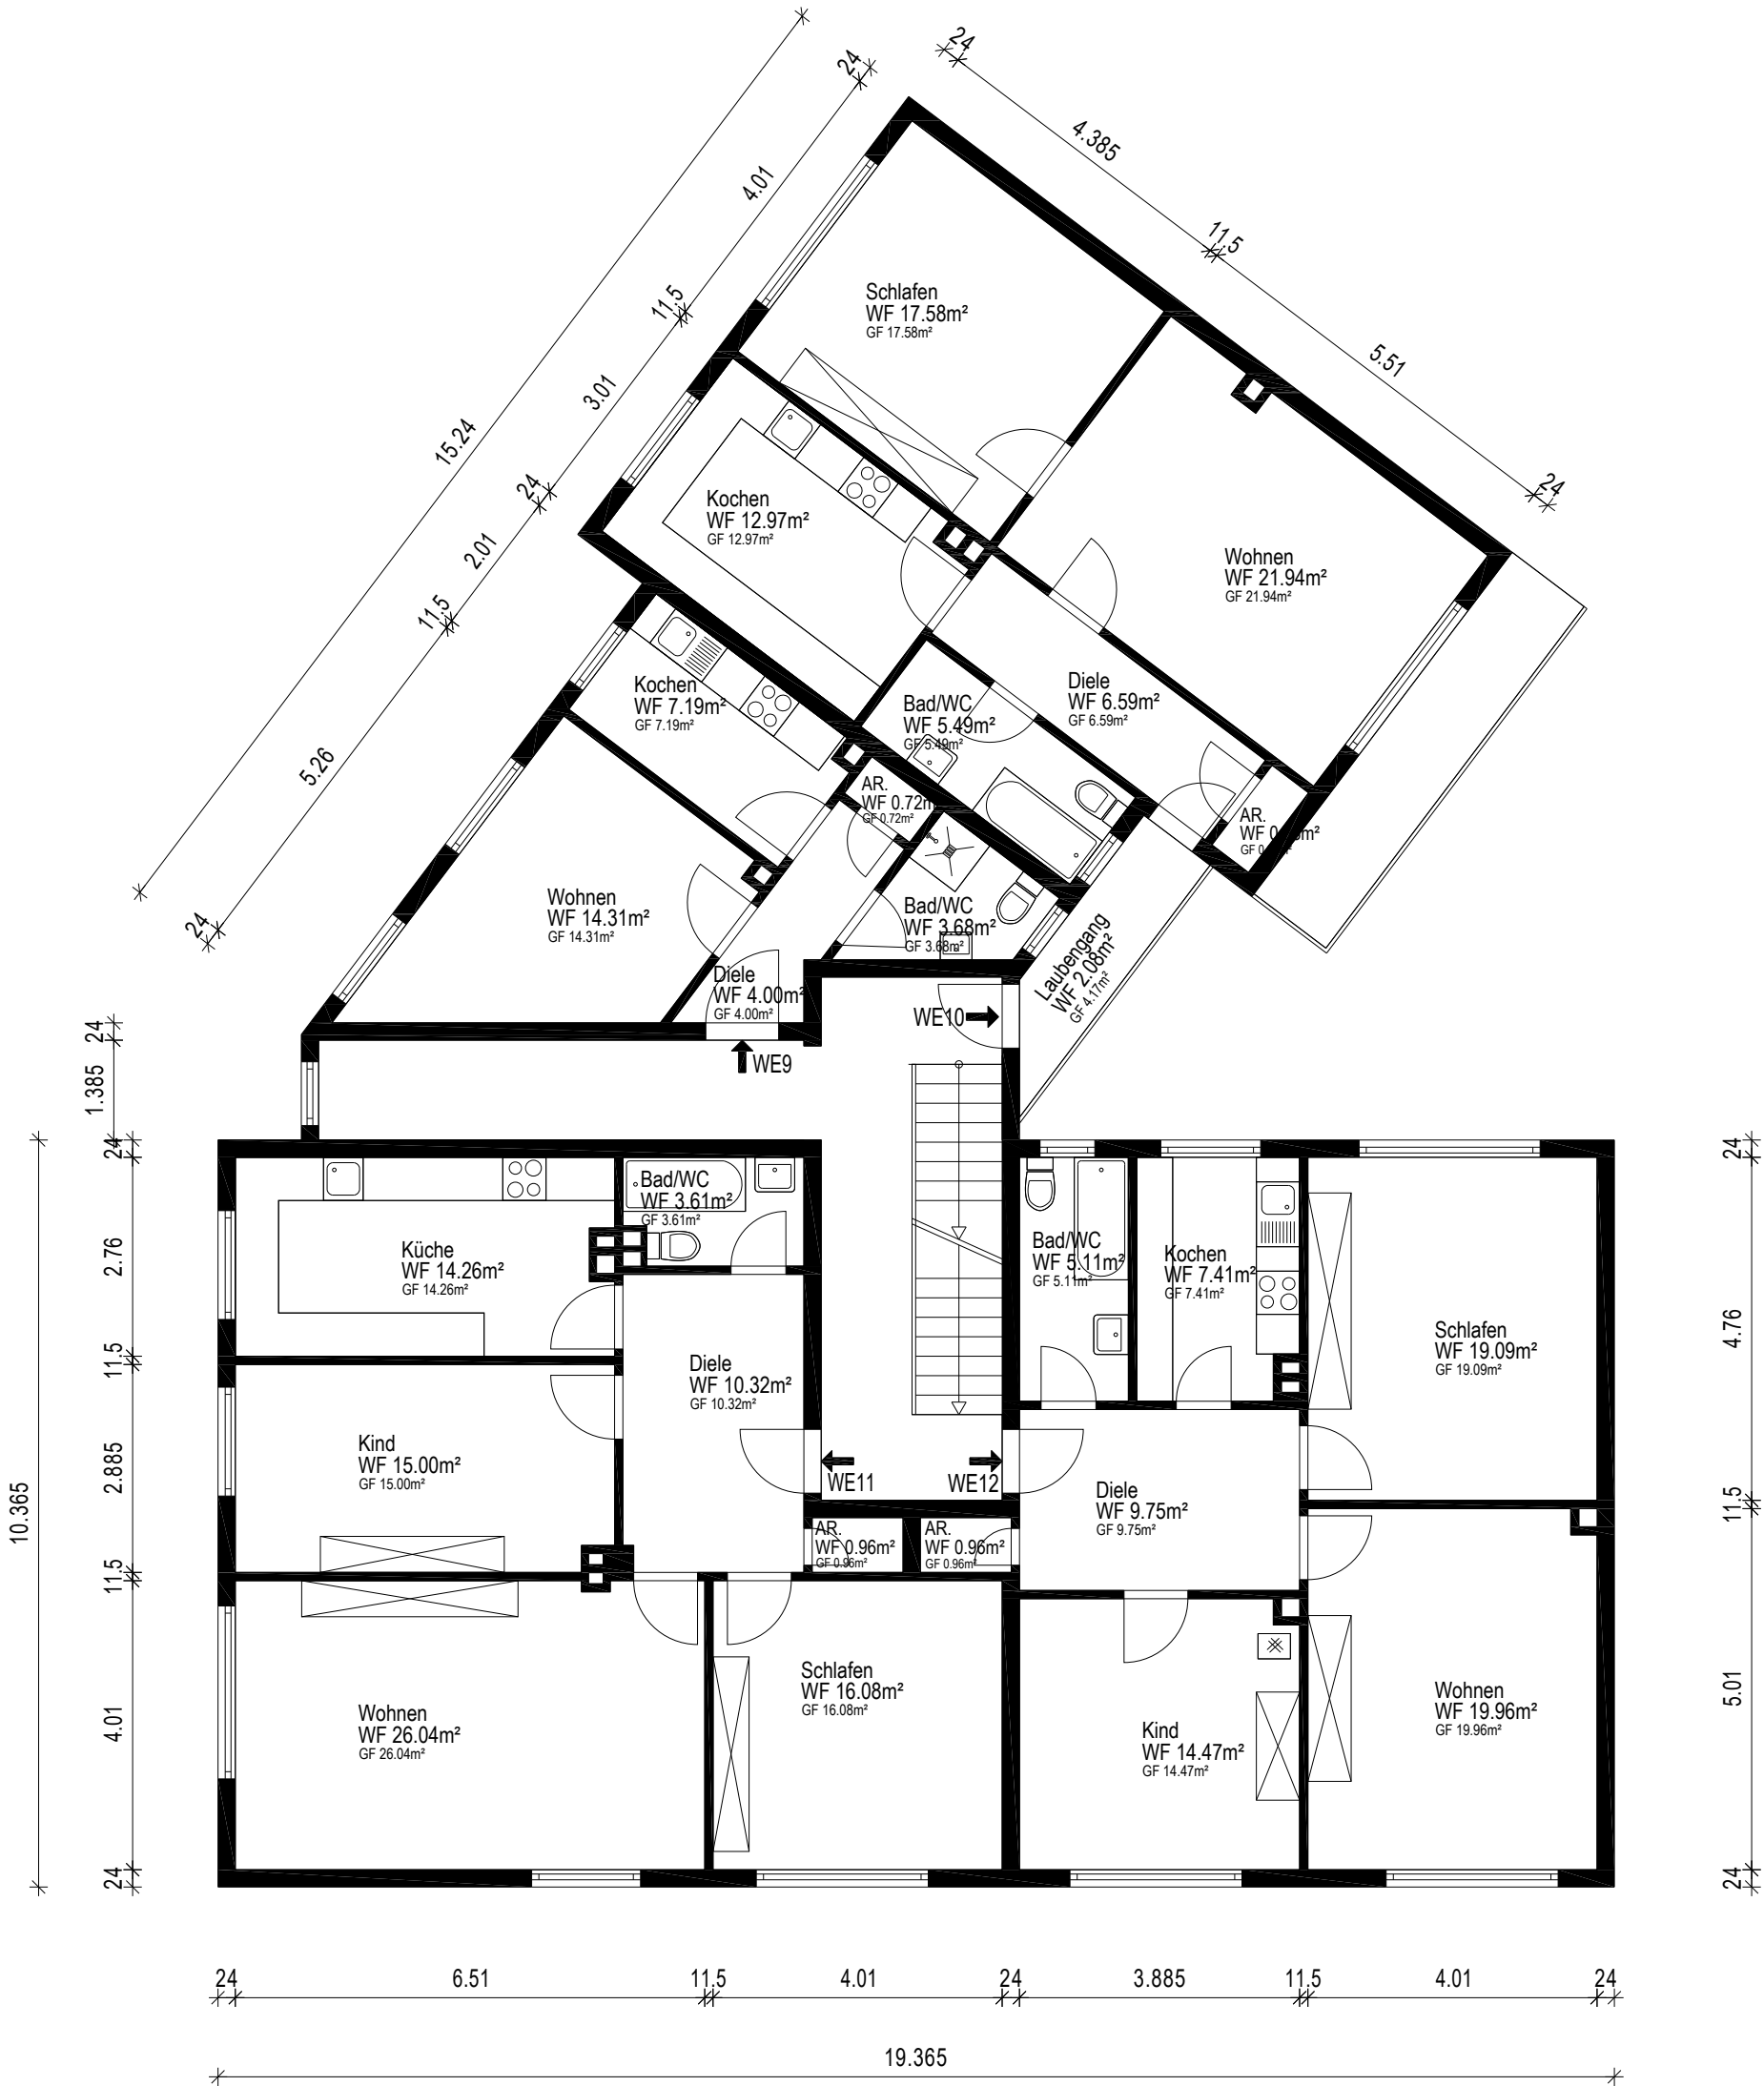

Gebäude MFH		
Ort/Straße 44866 Bochum, Gelsenkirchenerstr. 36		
Planinhalt 1.Obergeschoss		
Maßstab 1:100	Datum 27.08.2026	
Objekt-Nr. -	Plan-Nr. 1	
		Aufmaß - CAD-Service - Flächen