
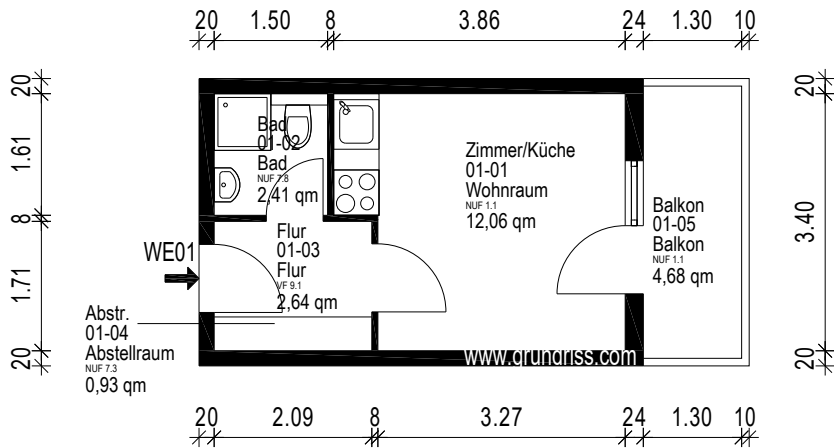


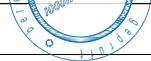

Gebäude ETW		
Ort/Straße 79211 Denzlingen, Hessenstraße 3		
Planinhalt Obergeschoss		
Maßstab 1:100	Datum 21.08.2026	
Objekt-Nr. -	Plan-Nr. 1	 Aufmaß - CAD-Service - Flächen