
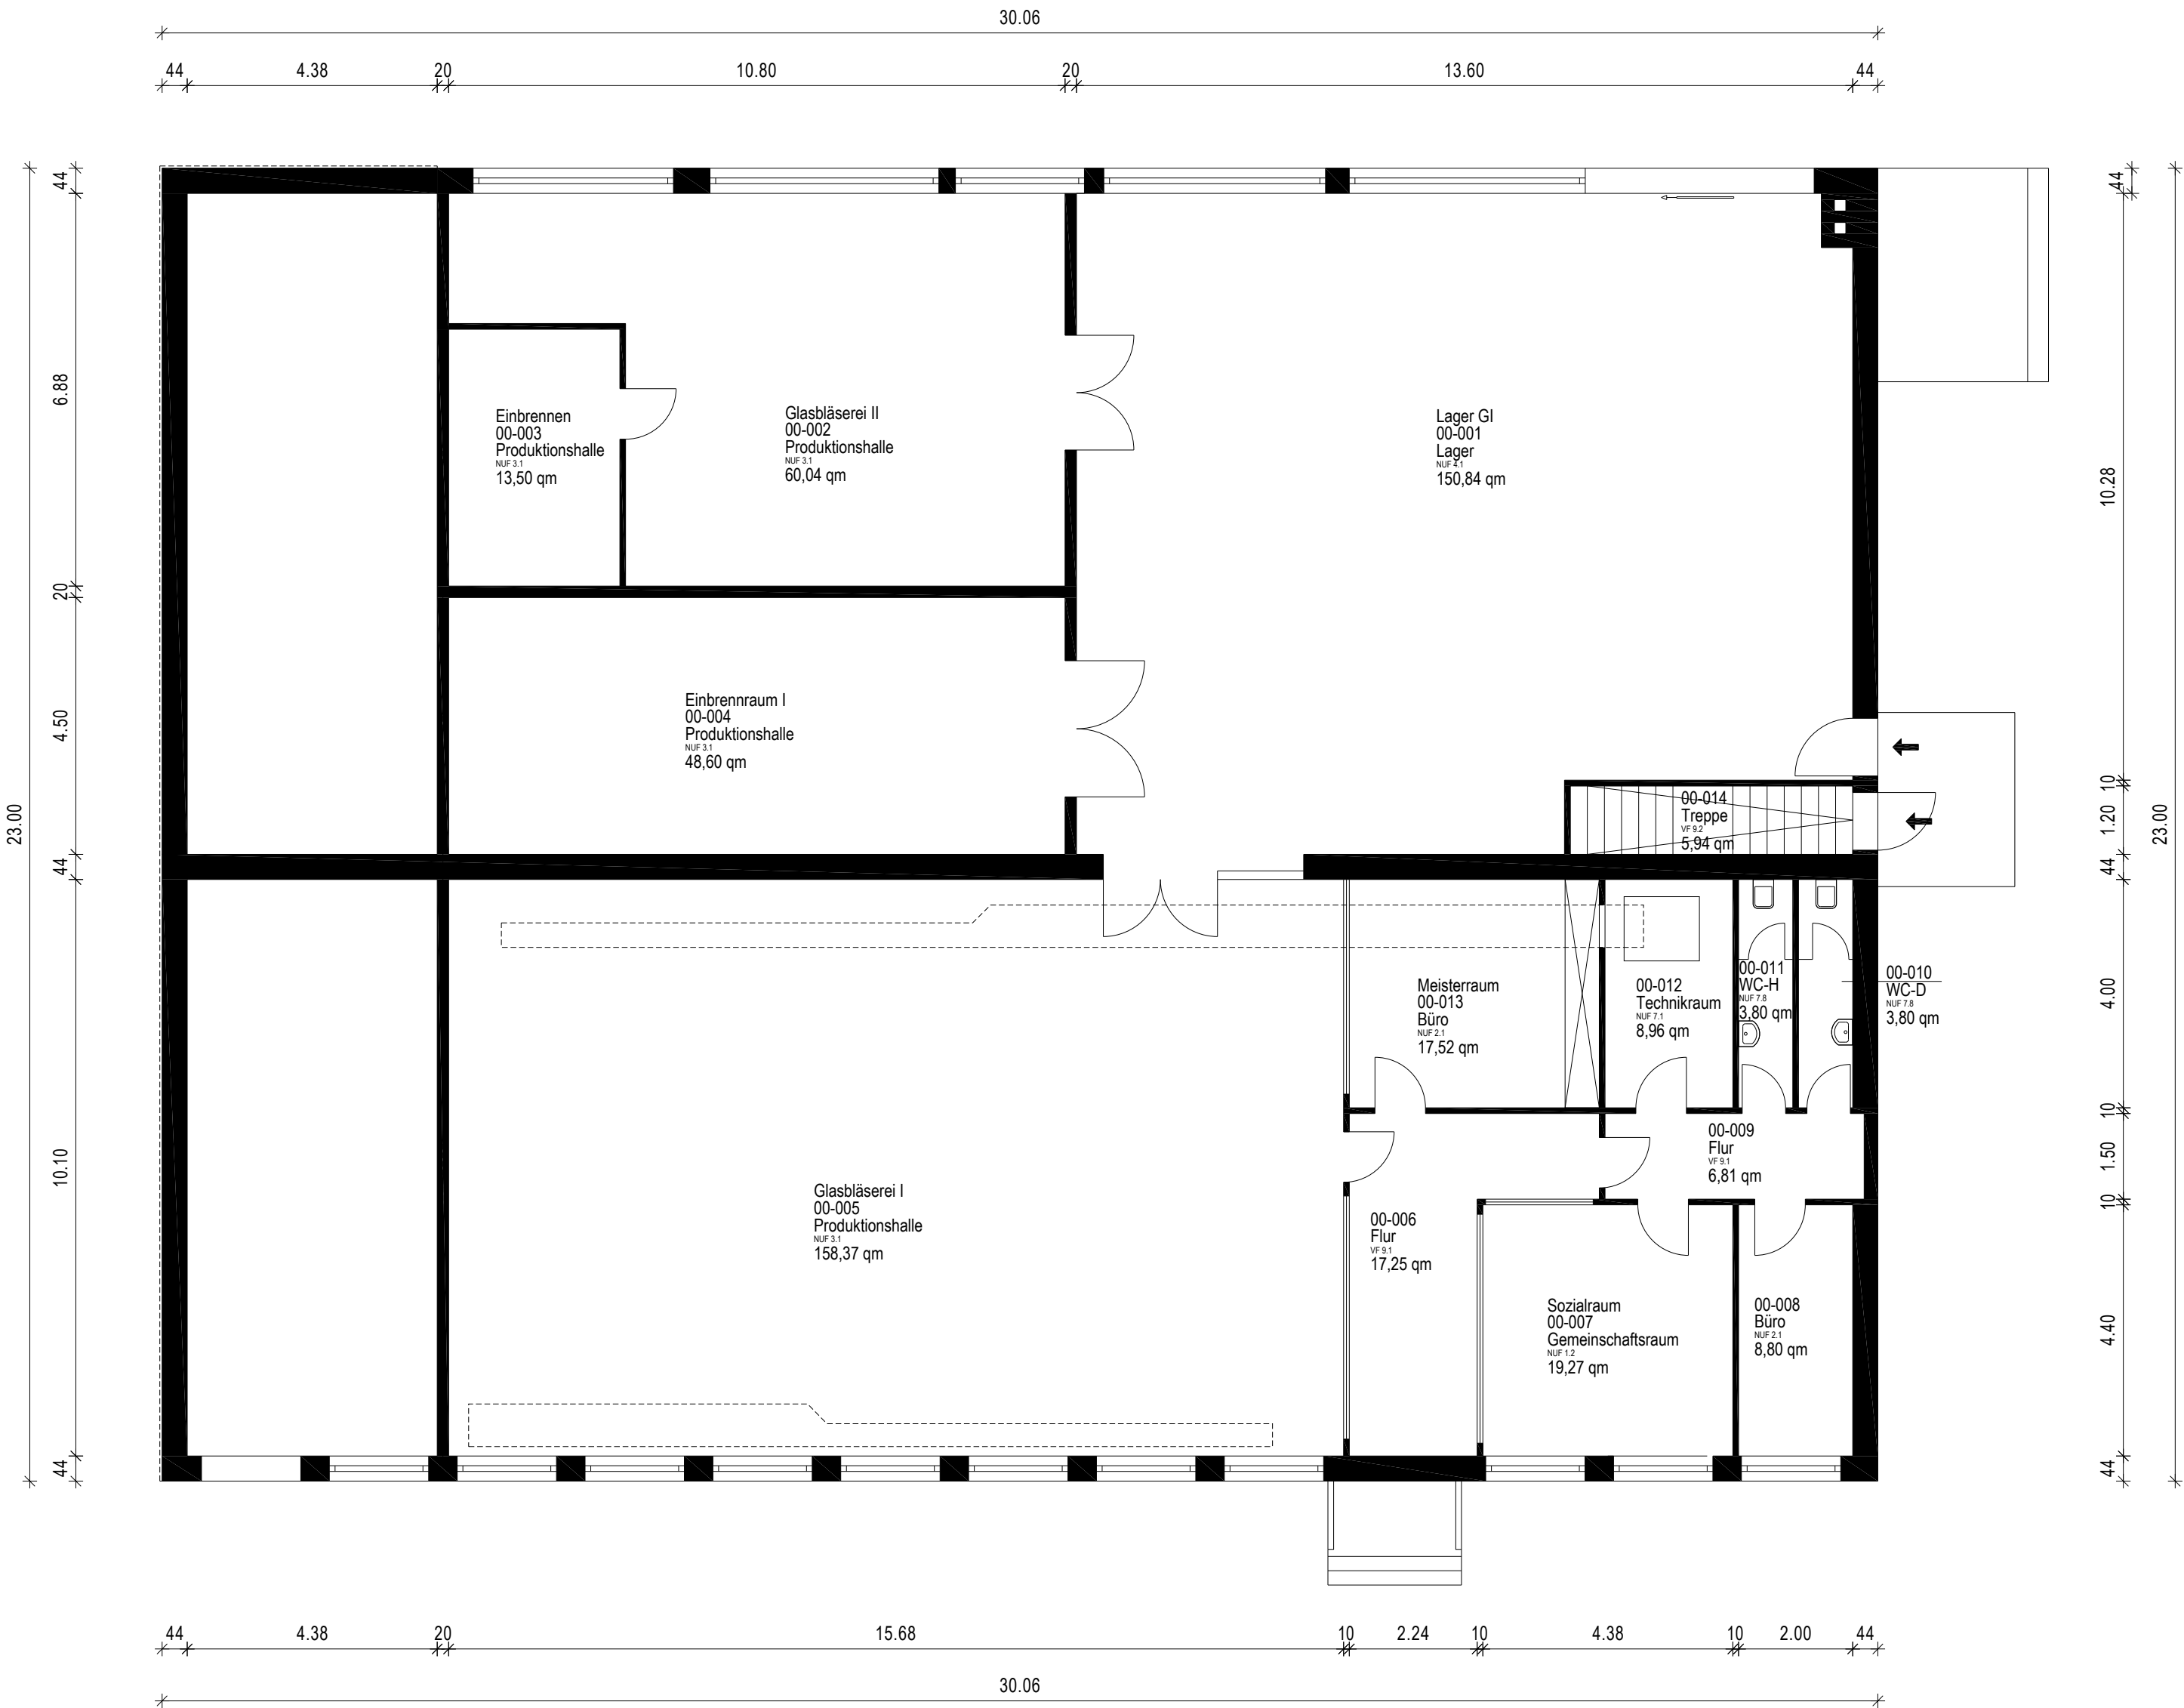


 

Gebäude		Gewerbeimmobilie		
Ort/Straße		44795 Bochum, Prinz Regent Str. 62		
Planinhalt		Erdgeschoss		 Aufmaß - CAD-Service - Flächen
Maßstab	1:100	Datum	08.12.2025	
Objekt-Nr.	-	Plan-Nr.	2	