


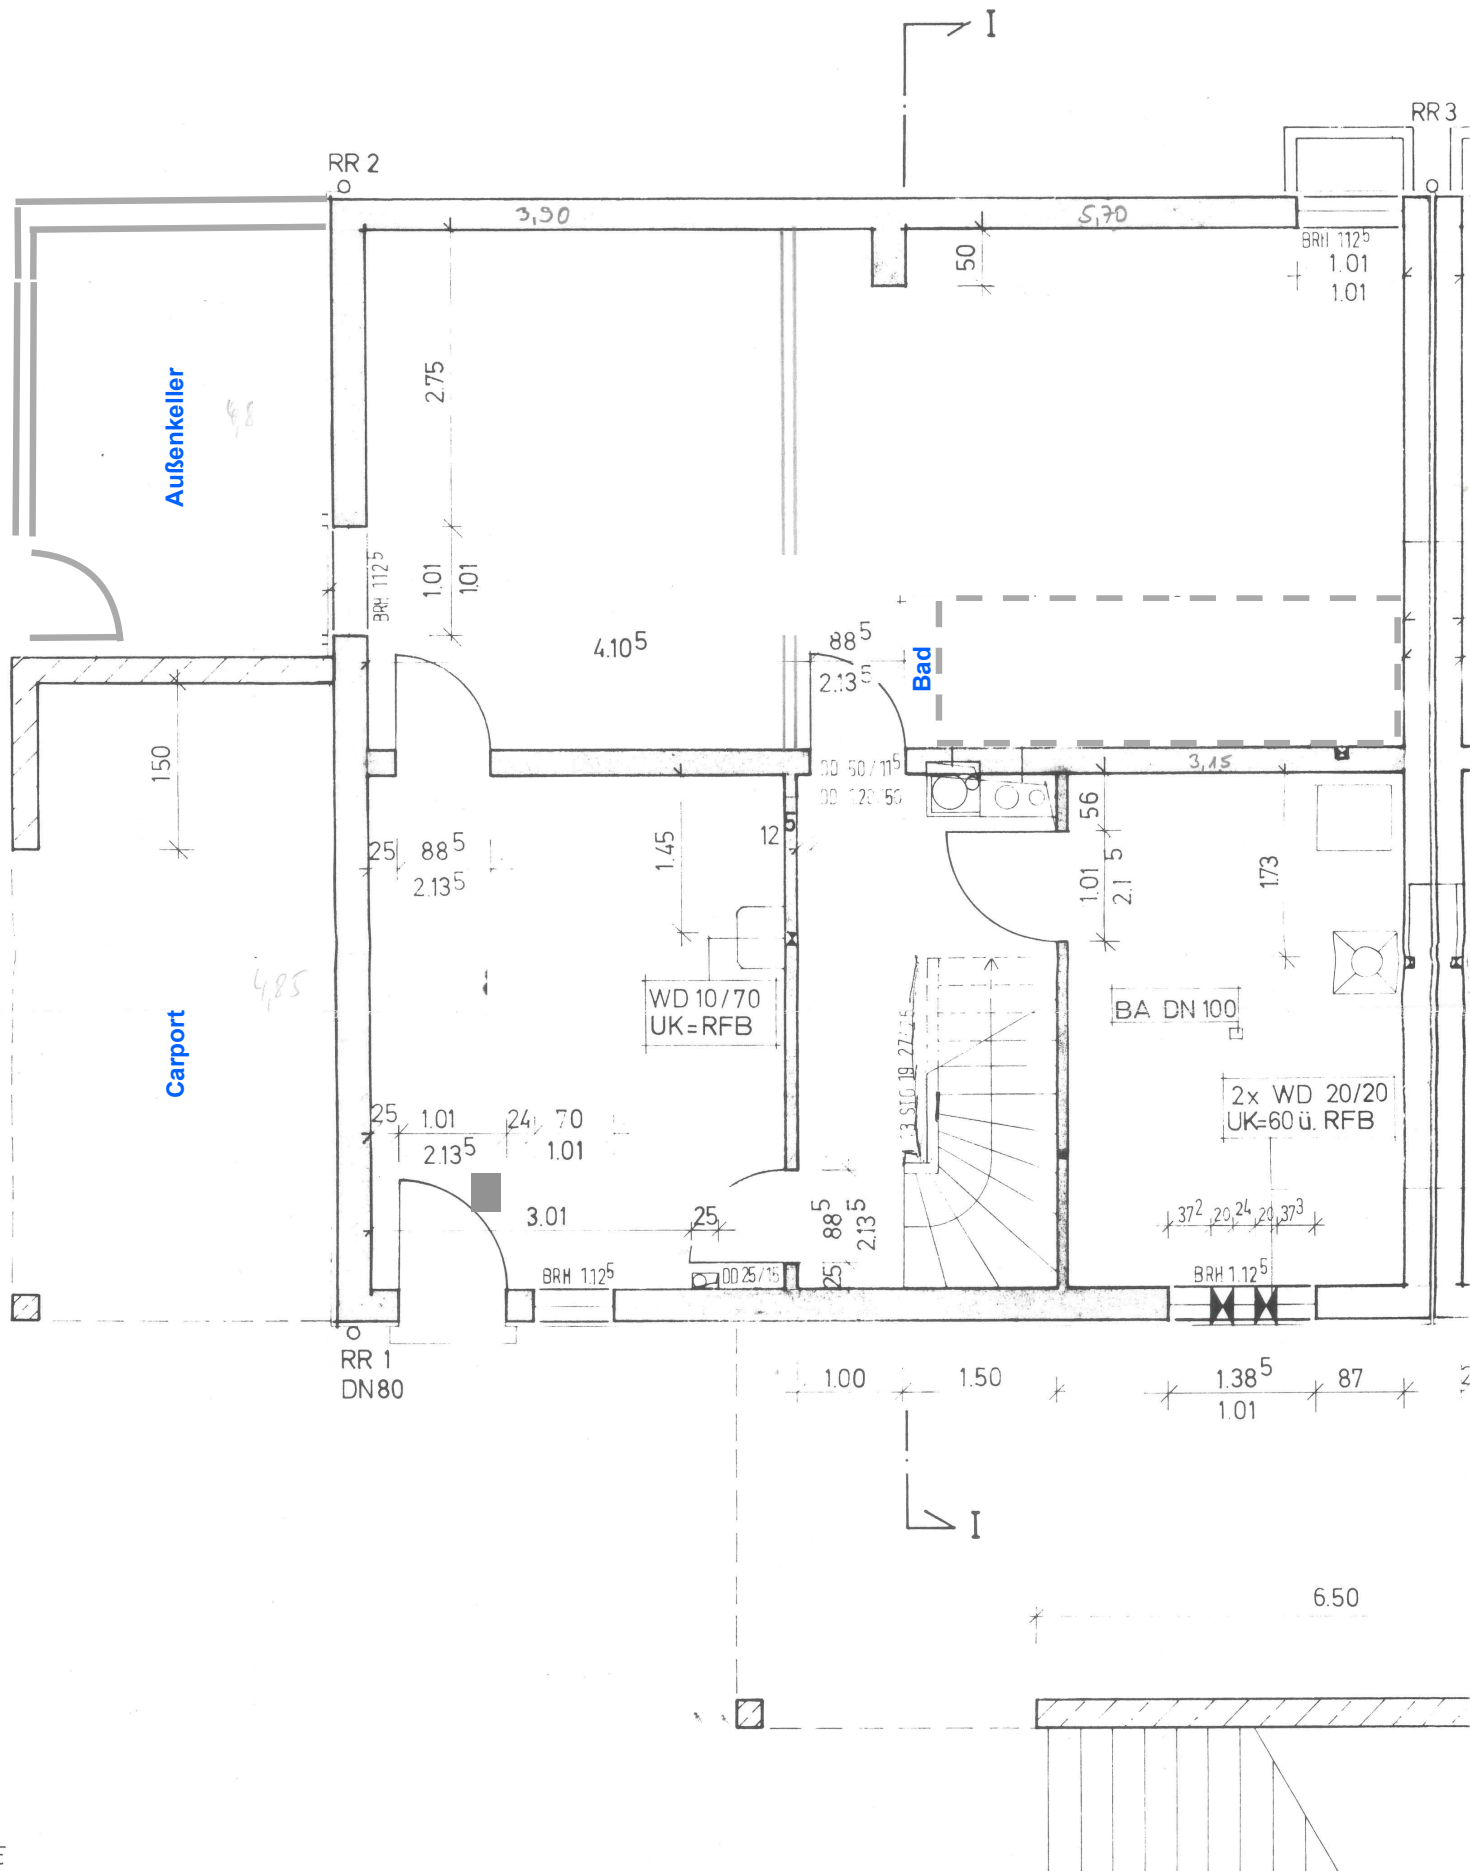

GRENZE

