

26/1934

Oberamt Tübingen

Fertigung i.

Gemeinde Tübingen

PLAN
zum
Baugesuch

des Herrn Rolfes Loh

Betreffend Erstellung eines Einfamilienhauses

auf früherem Anwesen Patz. Nr. 4 an der Linderhofstr. 4

193 4

Baukosten 15000.-

Exemplar

de 2 Bauamt
Baupolizeibehörde

Genehmigt

Tübingen, den 21. Feb. 1934
Städt. Baupolizeibehörde



GUSTAV STÄHLE

Architekt B. D. A.

TÜBINGEN

Gartenstrasse 40
Telefon 293

Lageplan

Garten - Strasse.

Kiellmeyer Strasse


Bücken - Strasse.

Hermann Kurz - Strasse.

Bemerkung:

Die grundbuchliche Auflassung der Parz. Nr. 611/4 an den Bauenden erfolgt nach erfüllter Baupflicht.

M.1:500.

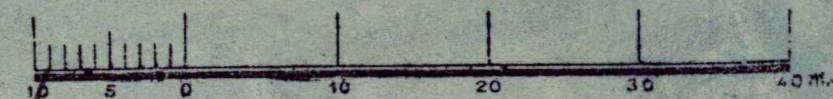

21. Feb. 1934



16. Juni 1934



Tübingen, den 7. Feb. 1934
13. März 1934
Stadtvermessungsamt

E. Richter


Wohnhaus Missionar Götz Tübingen
Brückenstrasse

I


Facade Brückenstrasse
Ost-Seite



21. Feb. 1934

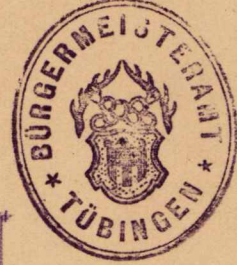

16. Juni 1934

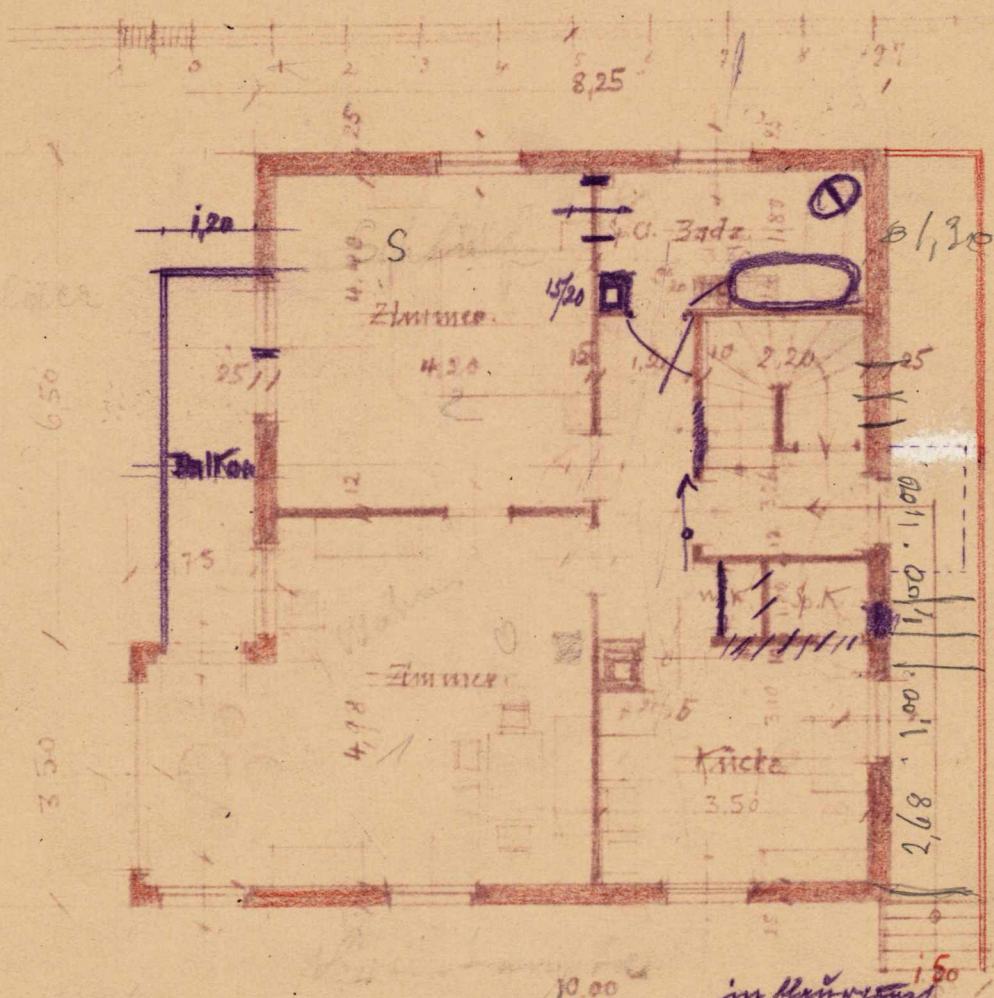

in Auftrag
aufgrund H. 1. 10. Jan 34.

H. Goetz

in Auftrag
H. 1. 10. Jan 34.

Tübingen, 1. 30. Jan 34.
H. H. H.

Wohnhaus Missionsrat Holz Tübingen
Brückenstrasse


I

Süd-Seite

21. Feb. 1934



Untergeschoss - Grundriss 16. Juni 1934

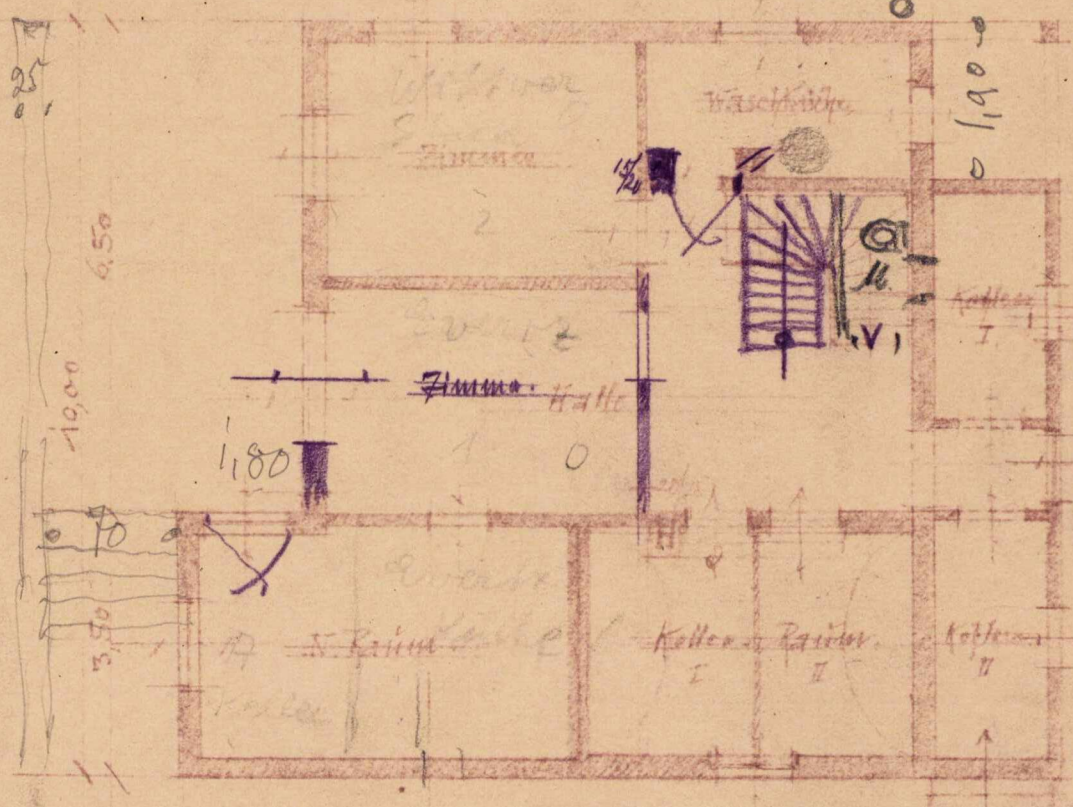

in best. Zustand
entwurf
J. Hoeth

in best. Zustand
entwurf
J. Hoeth

Wohnfläche Dachstock

Bücherkammer H

$$\text{Zimmer} = \overset{15,48}{(4,30 \times 3,60)} - \overset{2,40}{(4,30 \times 1,30)} / 2 = 12,65 \text{ m}^2$$

$$\text{-- Closet} = (3,60 \times 1,00) / 2 = 1,80 \text{ m}^2$$

$$\text{-- Treppe} = 1,80 \times 3,10 = 4,03 \text{ m}^2$$

$$\text{Küche} = \overset{11,88}{(3,60 \times 3,30)} - \overset{2,34}{(3,60 \times 1,80)} / 2 = 9,54 \text{ m}^2$$

$$\text{Zimmer} = \overset{16,77}{(4,80 \times 3,50)} - \overset{2,40}{(4,80 \times 1,80)} / 2 = 13,97 \text{ m}^2$$

$$\text{Balkon} = 1,60 \times 3,80 / 2 = 2,64 \text{ m}^2$$

$$\Sigma = 44,66 \text{ m}^2$$


$$\Sigma = 5,93 \text{ m}^2$$

Höfner's Missionar Vötz Tübingen
Brückenstrasse


III

Dachstuhl-Kinderz.

21. Feb. 1934

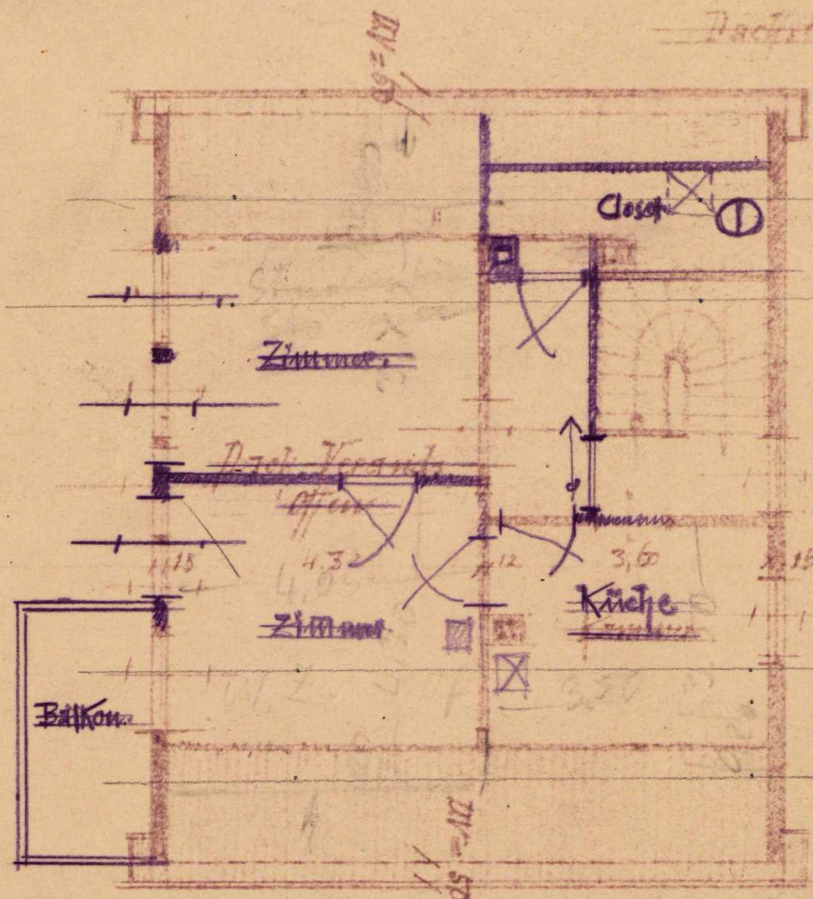

1. Stock-Kinderz.

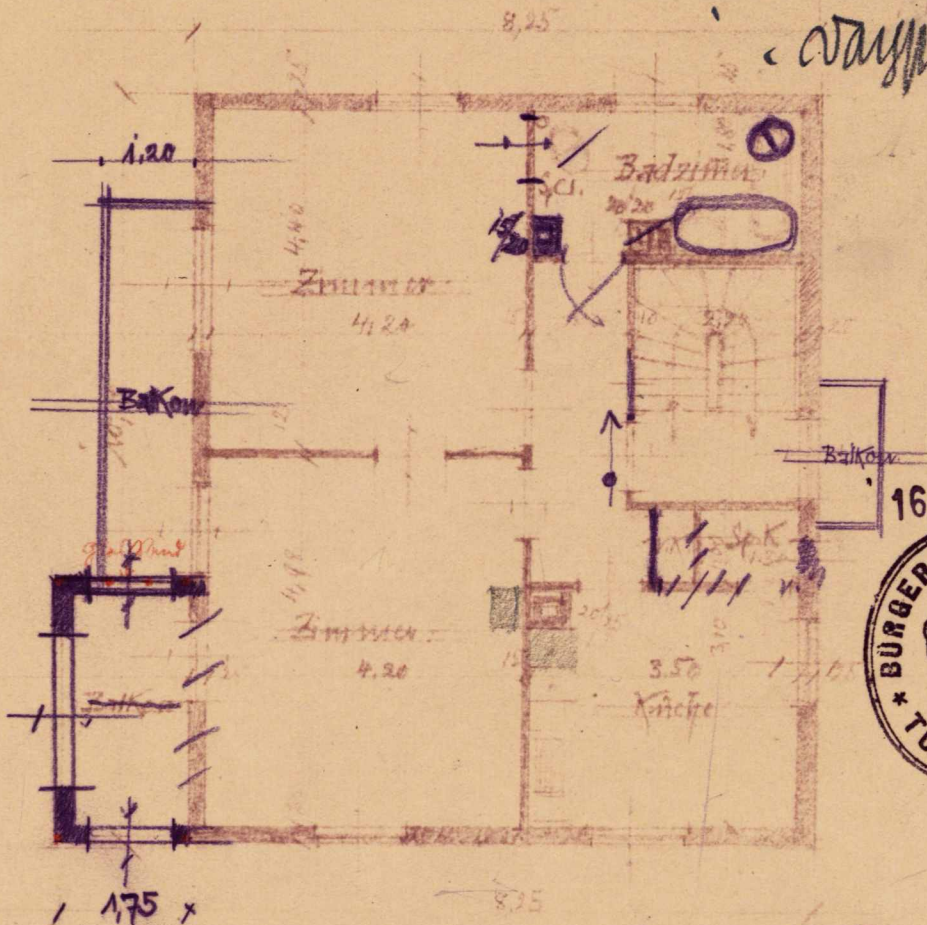

16. Juni 1934



in blauer Tinte
14. 8. 10. 1934

J. Goetz


in blauer Tinte
14. 8. 10. 1934

1934, 14. 8. 10.

Haus Missions-Gütz, Tübingen
Brückenstrasse

IV

Schnitt a-b

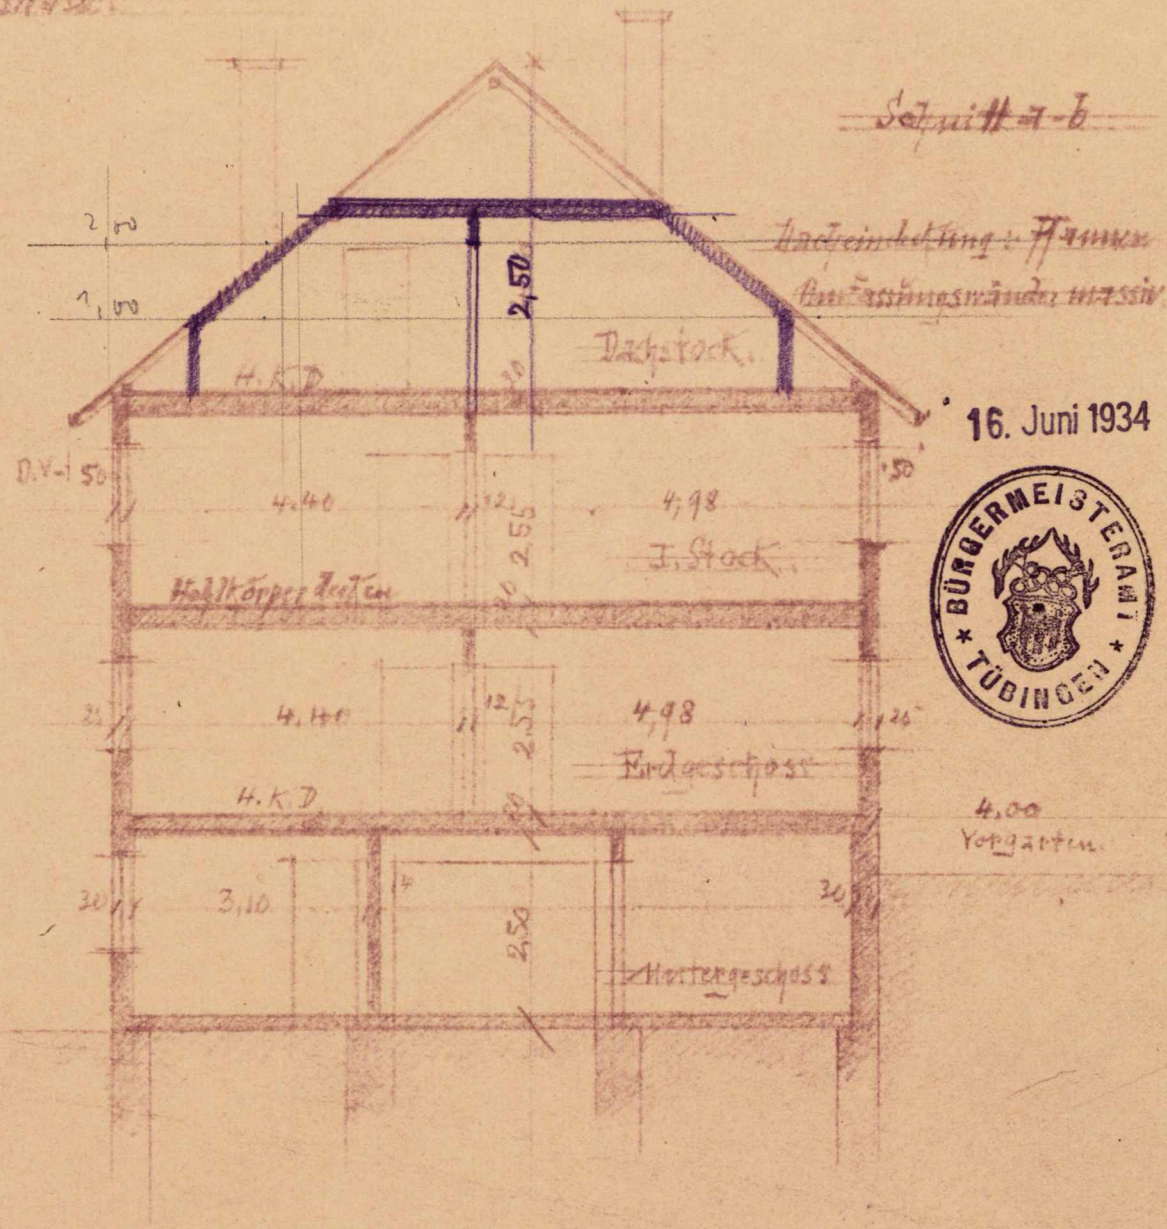

4.00
Vorgarten

21. Feb. 1934



inblau gezeichnet
entwurf: 19.10.1934
zum Bauamt in Tübingen, d. 6.11.34.
J. Goetz

inblau gezeichnet
19.10.1934
auf. Tübingen, d. 6.11.34.
H. Goetz